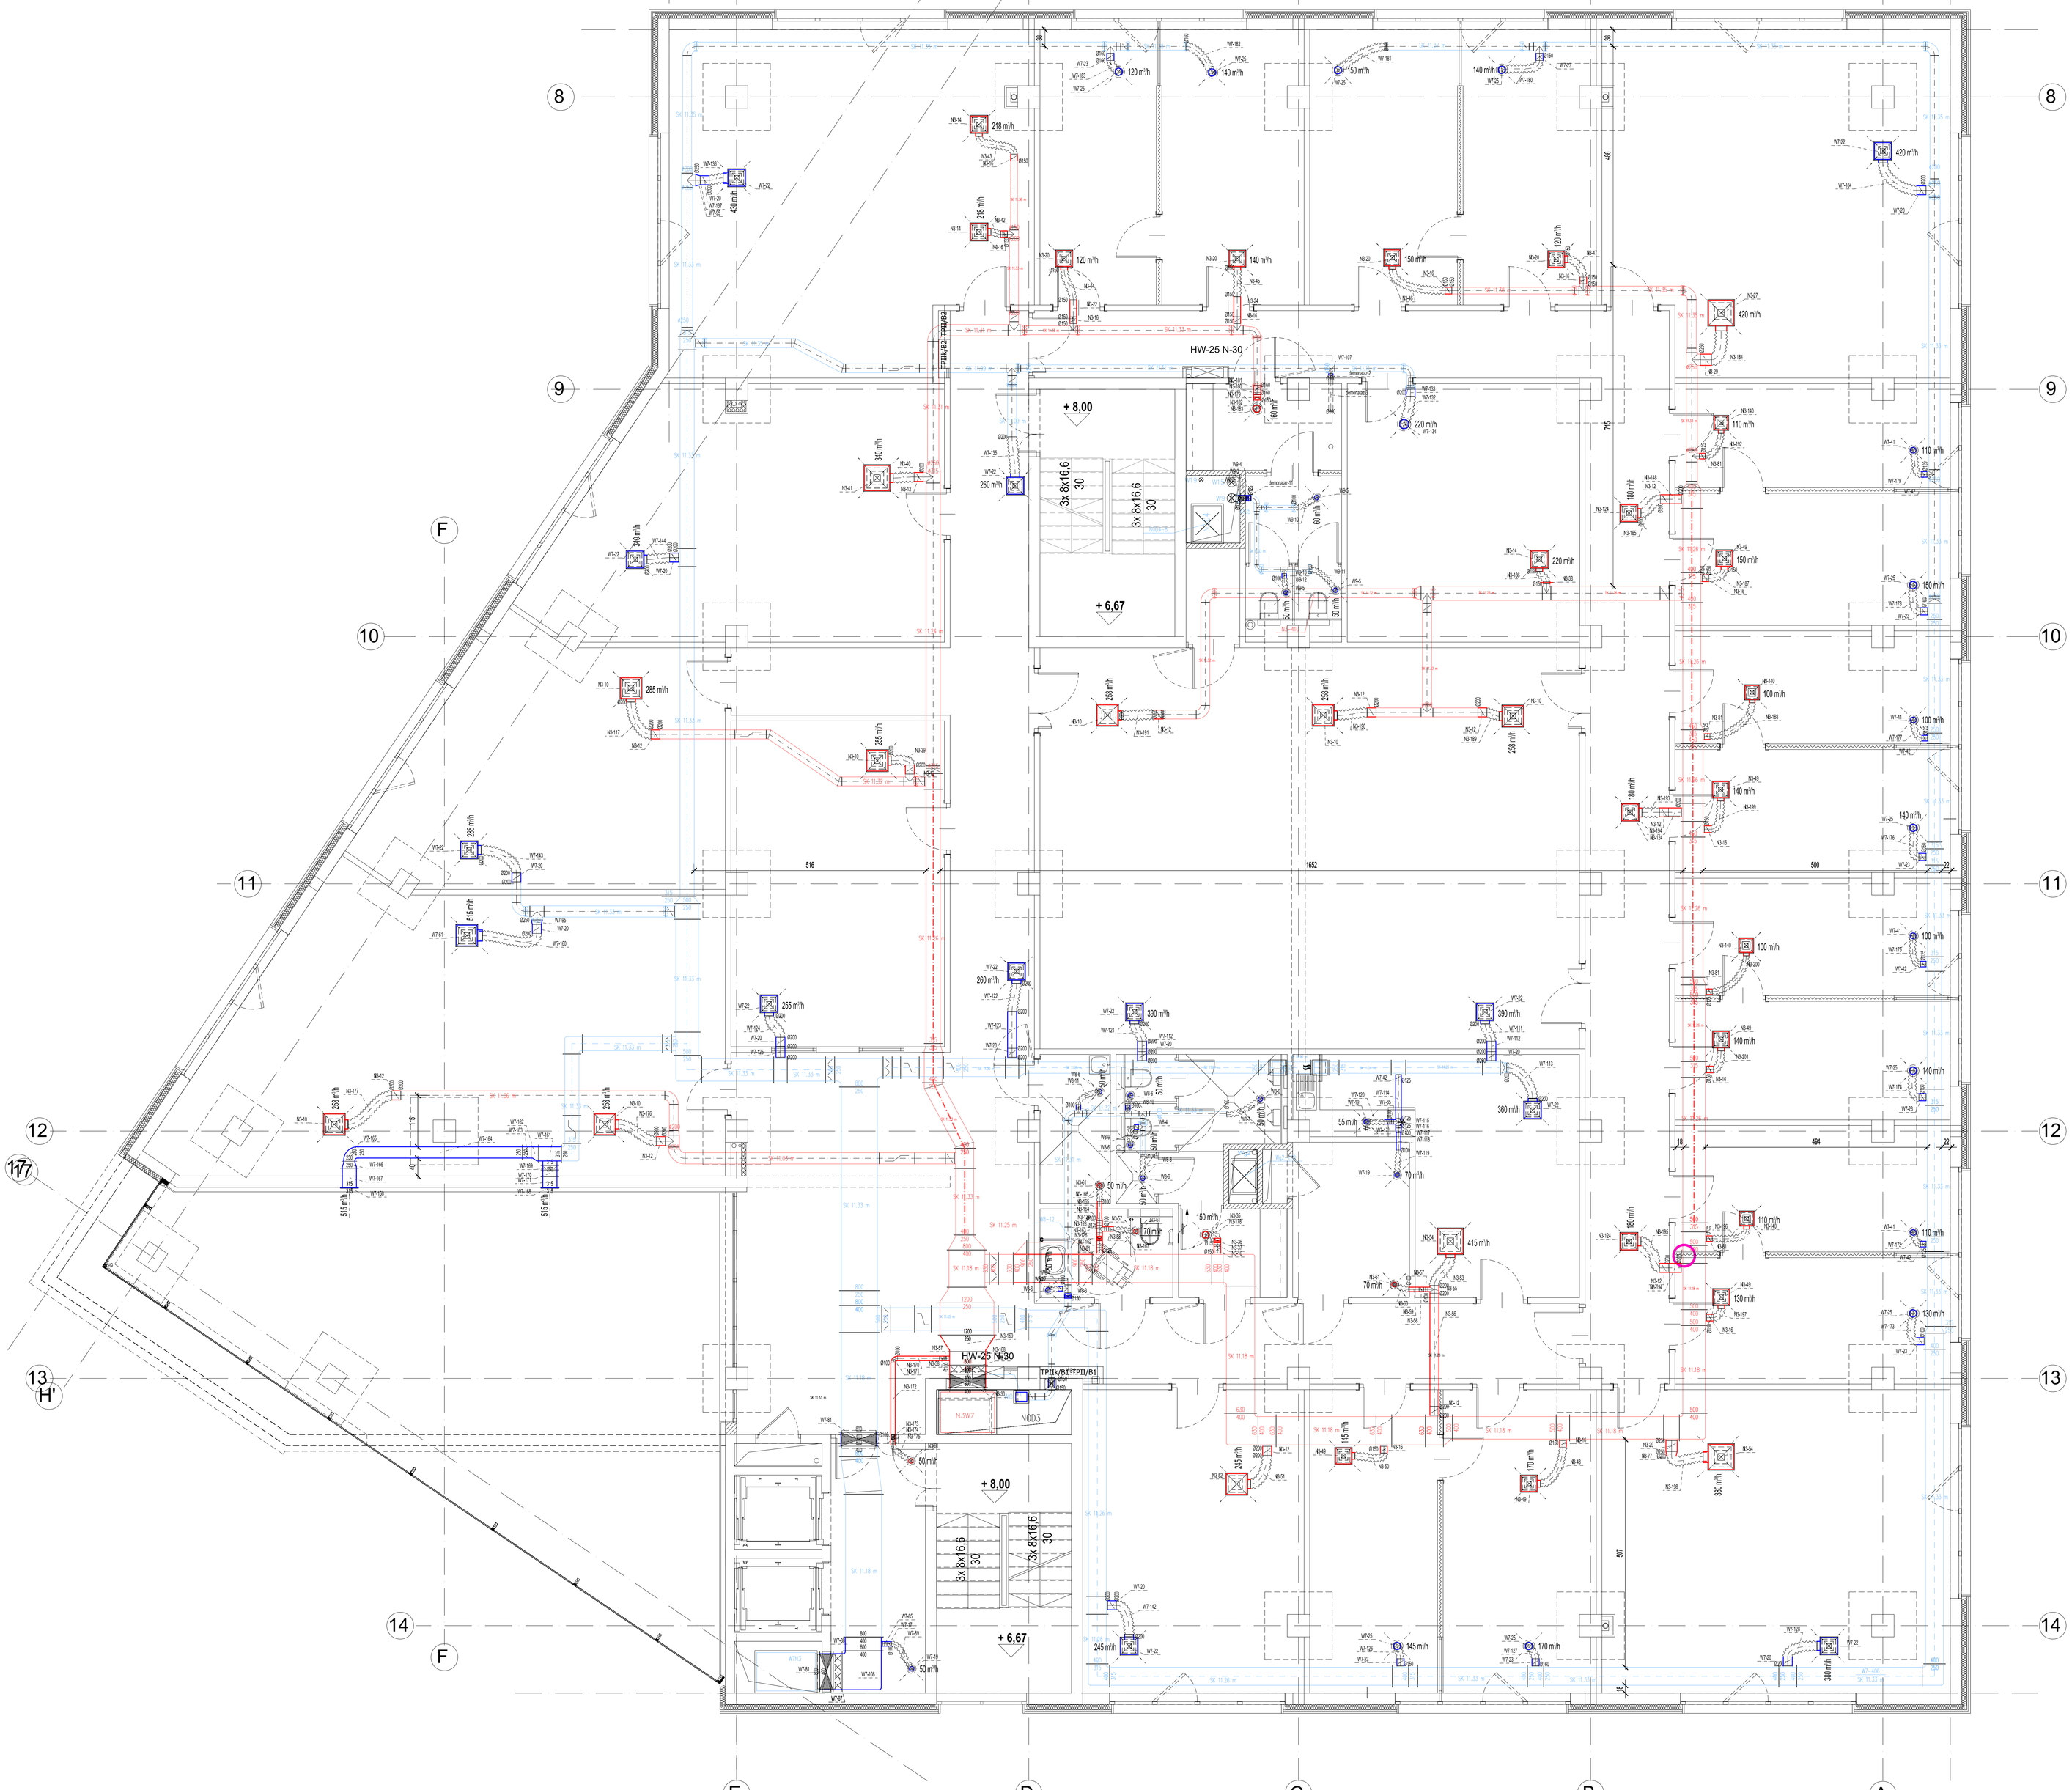

Wielobranżowy projekt budowlany i wykonawczy
opracowany w okresie 2009-2010 przez pracownię
Portal - FP Spółka z ograniczoną odpowiedzialnością Sp.k.
Niniejsze rysunki stanowią dokumentację uwzględniającą
uwzględniającą zmiany wprowadzone podczas budowy
oraz projektami zamiennymi uzupełniającymi wykona-
nymi przez pracownię CITY architekci Spółka z ograniczoną odpowiedzialnością Sp.k. w
ramach pełnienia nadzoru autorskiego.

PROJEKT ZAMIENNY KOMPLEKSU ZABUDOWY USŁUGOWEJ NA POTRZEBY SZCZECIŃSKIEGO PARKU NAUKOWO - TECHNOLOGICZNEGO PRZY UL. NIEMIERZYŃSKIEJ W SZCZECINIE

kontrakt

„BUDOWA I WYPOSAŻENIE I ETAPU POMERANIA TECHNOPARK W SZCZECINIE PRZY ULICY NIEMIERZYŃSKIEJ / CYFROWEJ, KONTYNUACJA INWESTYCJI"

nazwa projektu:

Szczecin, ul. Niemierzyńska 17,17a
dz. nr 48, 49, 50
adres inwestycji:

Szczeciński Park Naukowo - Technologiczny,
ul.Niemierzyńska 17a, 71-441 Szczecin
inwestor:

dr inż. Adam Krupiński , upr. ZAP/0072/POOS/06
projektant / autor projektu:

mgr inż. Agnieszka Cichocka, upr. ZAP/0222/PWOS/10
sprawdzający:

BUD. B- RZUT IIgo PIĘTRA

INSTALACJA WENTYLACJI MECHANICZNEJ

rys:

sanitarna	1:50	
branża:	skala:	
P. ZAMIENNY	Szczecin, 10.09.2013r	S8
faza:	data:	nr rys.