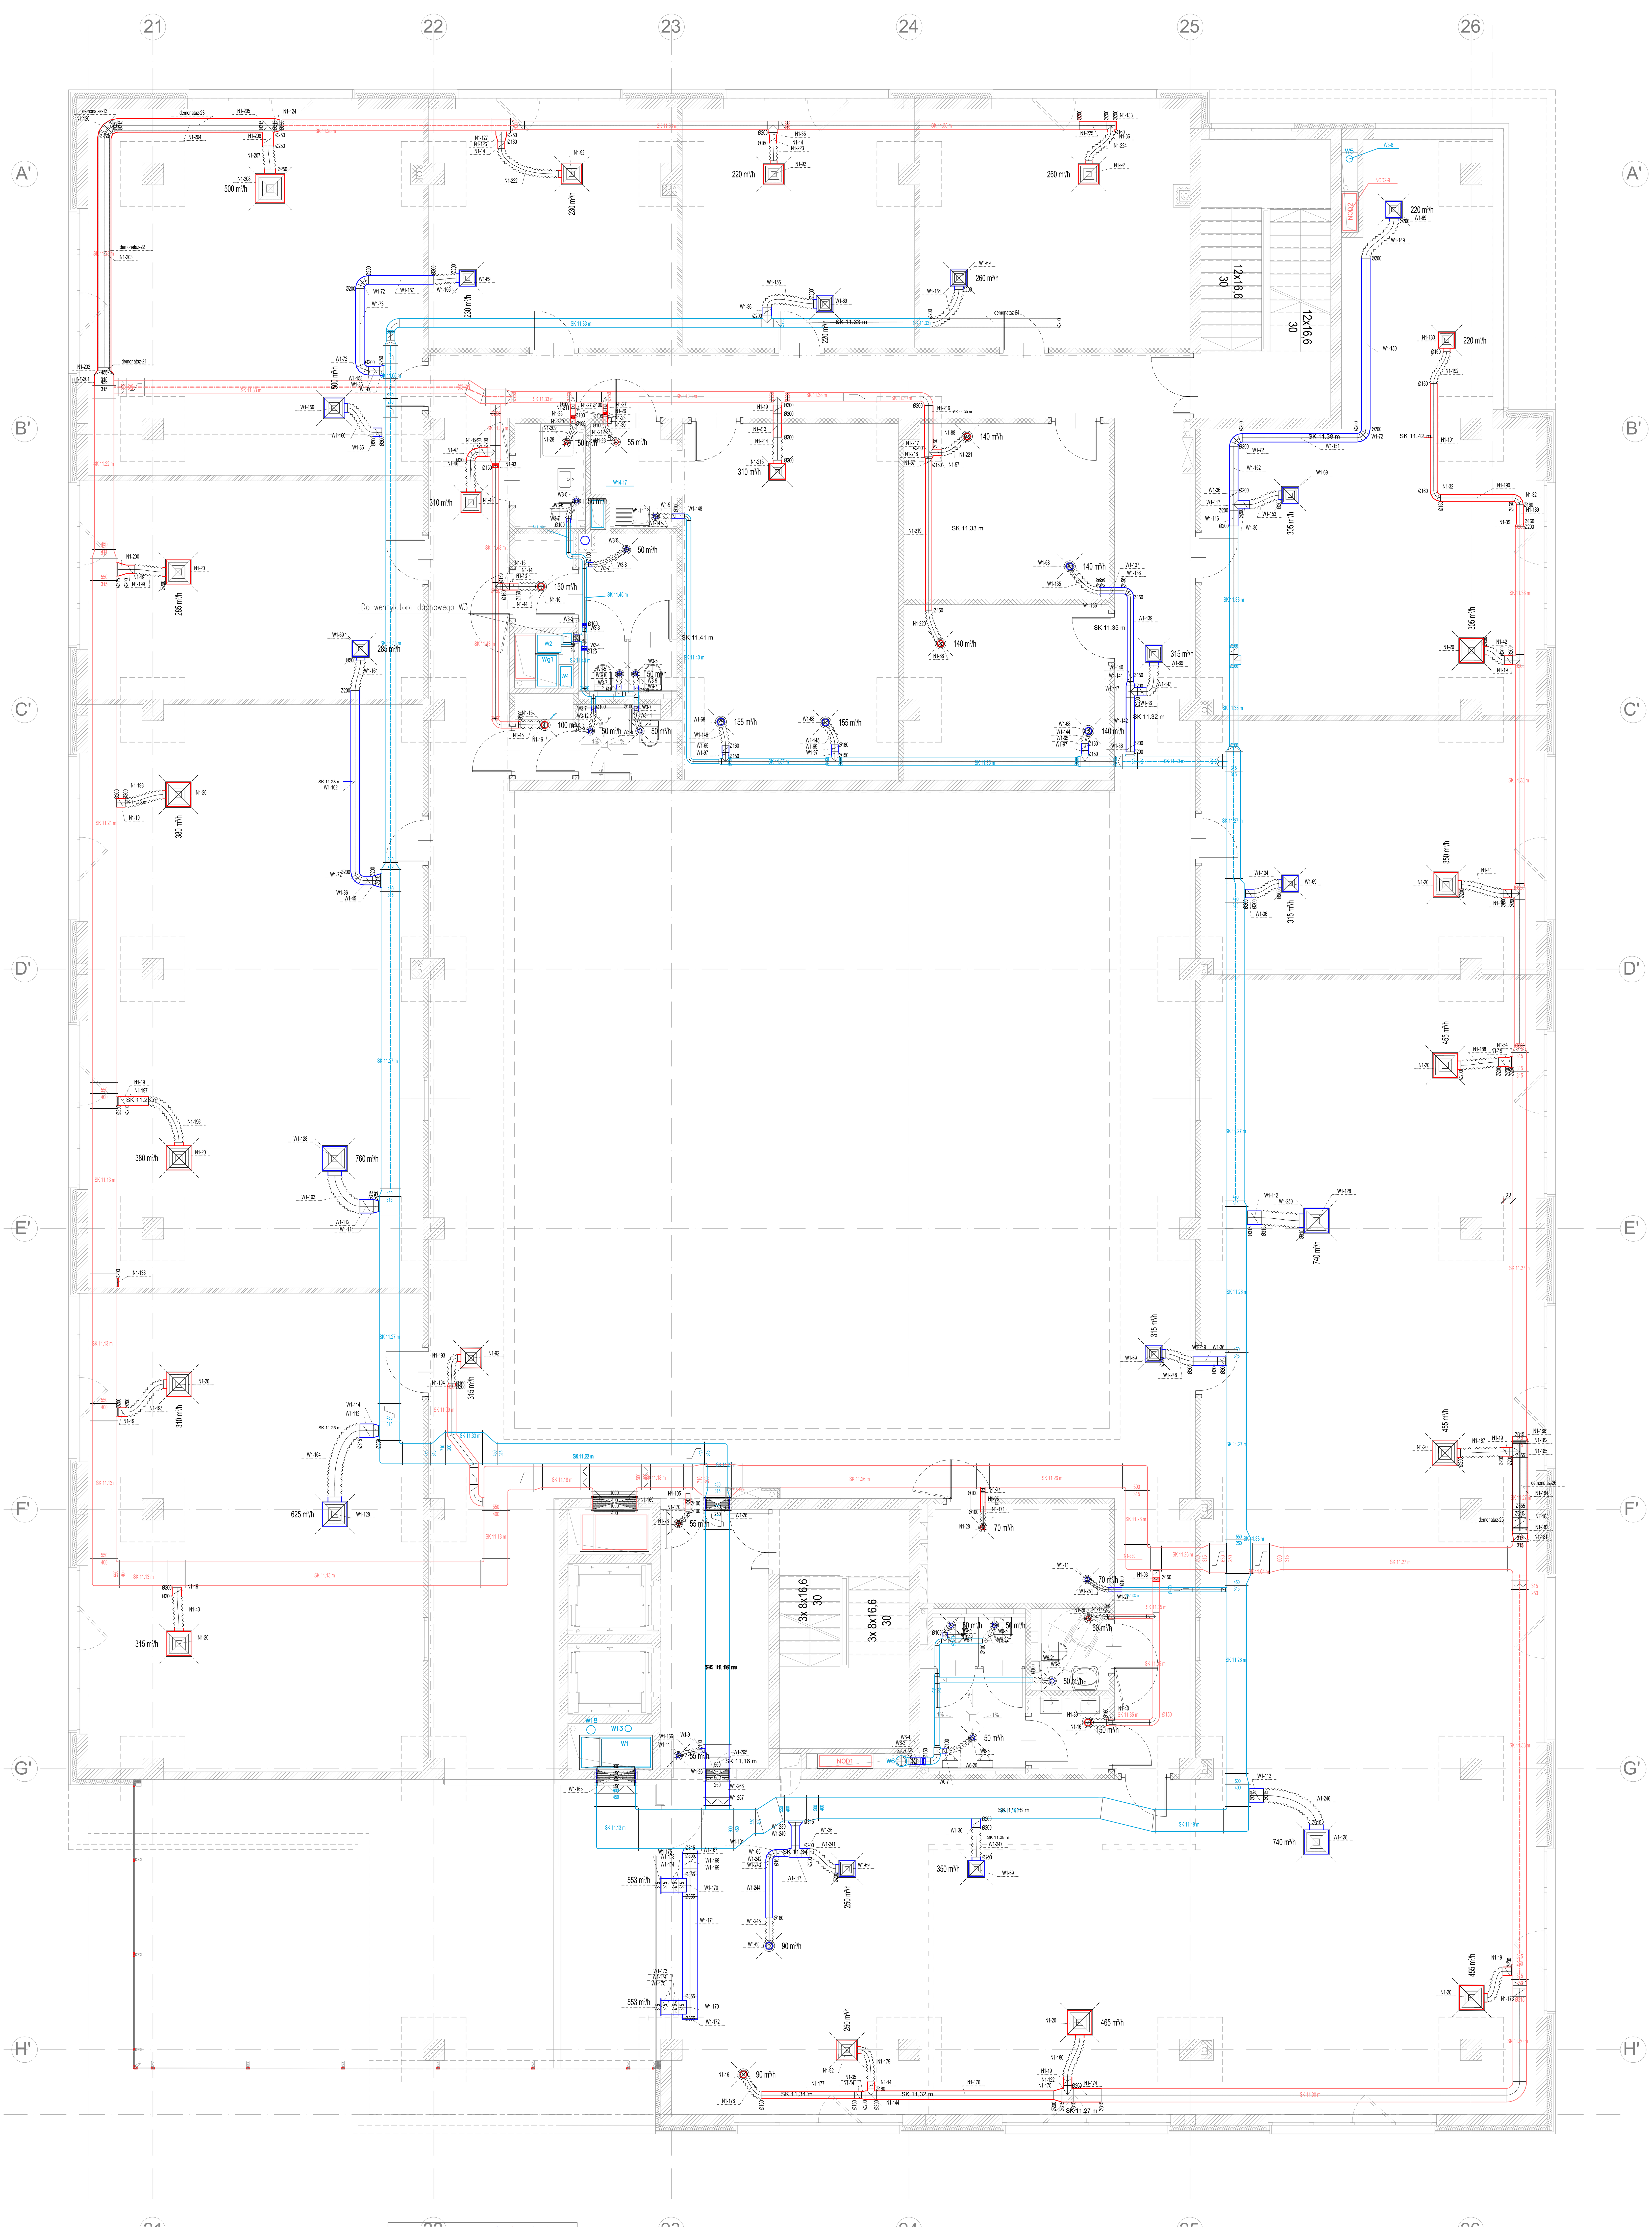

LEGENDA

OZNACZENIA ELEMENTÓW NAWIEWNYCH WYKONANYCH Z OPISEM GABARYTÓW I RZĘDNEJ SPODU KANAŁU

OZNACZENIA ELEMENTÓW WYWIEWNYCH WYKONANYCH Z OPISEM GABARYTÓW I RZĘDNEJ SPODU KANAŁU

OZNACZENIA ELEMENTÓW DO DEMONTAŻU

OZNACZENIA ELEMENTÓW NAWIEWNYCH WG SPECYFIKACJI Z OPISEM GABARYTÓW I NUMERU ELEMENTU WG SPECYFIKACJI

OZNACZENIA ELEMENTÓW NAWIEWNYCH DO MONTAŻU Z OPISEM GABARYTÓW I NUMERU ELEMENTU WG SPECYFIKACJI

OZNACZENIA ELEMENTÓW WYWIEWNYCH DO MONTAŻU Z OPISEM GABARYTÓW I NUMERU ELEMENTU WG SPECYFIKACJI

OZNACZENIA PRZEPUSTNICY WENTYLACYJNEJ

OZNACZENIA KLAPY P.POŻ. ODCINAJĄCEJ

ANEMOSTAT WYCIĄGOWY NA SKRZYNCE ROZPRĘŻNEJ

ANEMOSTAT NAWIEWNY NA SKRZYNCE ROZPRĘŻNEJ

ANEMOSTAT TALERZOWY

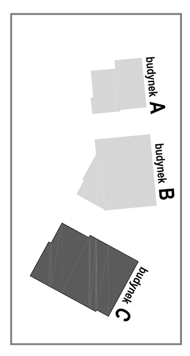

Wielobranżowy projekt budowlany i wykonawczy opracowany w okresie 2008-2010 przez pracownię Portal - PP Spółka z ograniczoną odpowiedzialnością Sp.k. Niniejsze rysunki stanowią dokumentację uzupełnioną, uwzględniającą zmiany wprowadzone podczas budowy oraz projektem zamiennym i uzupełniającymi wykonanymi przez pracownię CITY architekci Spółka z ograniczoną odpowiedzialnością Sp.k. w ramach pełnienia nadzoru autorskiego.

PROJEKT ZAMIENNY KOMPLEKSU ZABUDOWY USŁUGOWEJ NA POTRZEBY SZCZECIŃSKIEGO PARKU NAUKOWO - TECHNOLOGICZNEGO PRZY UL. NIEMIERZYŃSKIEJ W SZCZECINIE

temat:

„BUDOWA I WYPOSAŻENIE I ETAPU POMERANIA TECHNOPARK W SZCZECINIE PRZY ULICY NIEMIERZYŃSKIEJ / CYFROWEJ, KONTYNUACJA INWESTYCJI"

nazwa projektu:

Szczecin, ul. Niemierzyńska 17,17a
dz. nr 48, 49, 50

adres inwestycji:

Szczeciński Park Naukowo - Technologiczny, ul.Niemierzyńska 17a, 71-441 Szczecin

inwestor:

dr inż. Adam Krupiński, upr. ZAP/0072/POOS/06

projektant / autor projektu:

mgr inż. Agnieszka Cichocka, upr. ZAP/0222/PWOS/10

sprawdzający:

rys.

BUD. C- RZUT IIgo PIĘTRA
INSTALACJA WENTYLACJI MECHANICZNEJ

sanitarna	1:50	
branża:	skala:	
P. ZAMIENNY	Szczecin, 10.09.2013r	S8
faza:	data:	nr rys.