INSTALACJA CHŁODZENIA SERWEROWNI - OBIEG/TOR 1:

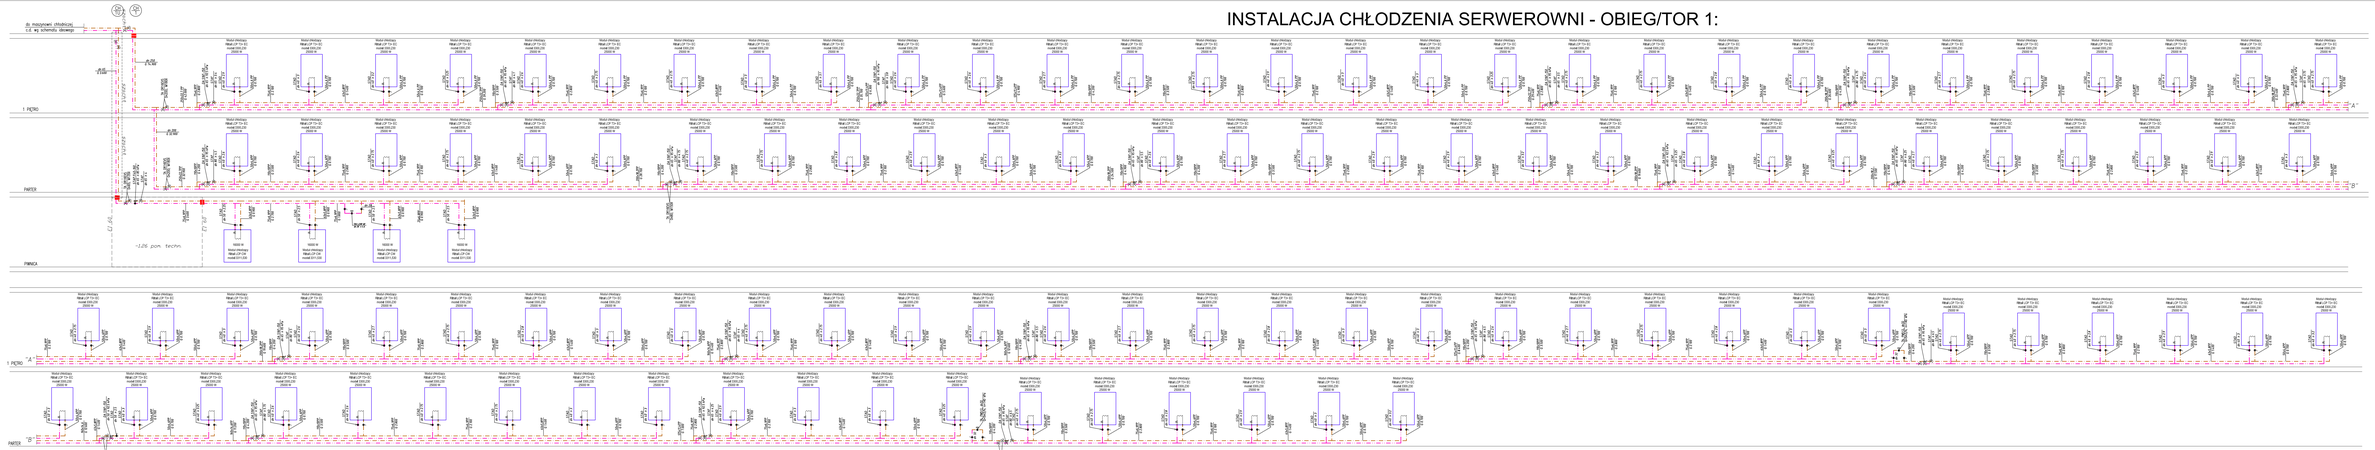

INSTALACJA CHŁODZENIA SERWEROWNI - OBIEG/TOR 2:

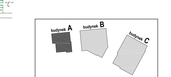

Wielobranżowy projekt budowlany/ wykonawczy opracowany w okresie 2009-2010 przez pracownię Portal – PP Spółka z ograniczoną odpowiedzialnością Sp.k.

Niniejsze rysunki stanowią dokumentację ujednoliconą, uwzględniającą zmiany wprowadzone podczas budowy oraz projektanci zamiennych i uzupełniających wykonywanej przez pracownię CITY architekci Spółka z ograniczoną odpowiedzialnością Sp.k. w ramach pełnienia nadzoru autorskiego.

PROJEKT ZAMIENNY KOMPLEKSU ZABUDOWY USŁUGOWEJ NA POTRZEBY SZCZECIŃSKIEGO PARKU NAUKOWO - TECHNOLOGICZNEGO PRZY UL. NIEMIERZYŃSKIEJ W SZCZECINIE

temat
„BUDOWA I WYPOSAŻENIE I ETAPU POMIESZCZEŃ TECHNOPARK W SZCZECINIE PRZY ULICY NIEMIERZYŃSKIEJ I CYTROWEJ. KONTYNUACJA INWESTYCJI"
nazwa projektu

Szczecin, ul. Niemierzyńska 17,17a
dz. nr 48, 49, 50
adres inwestycji

Szczeciński Park Naukowo - Technologiczny
ul. Niemierzyńska 17a, 71-441 Szczecin
inwestor

dr inż. Adam Krupiński , upr. ZAP/0072/POOS/06
projektant / autor projektu

mgr inż. Agnieszka Cichocka, upr. ZAP/0222/PWOS/10
sprawdzający

ROZWINIĘCIA INST. WODY LODOWEJ
cz.

sanitarna	1:100	
branża	skala	
P. ZAMIENNY	Szczecin, 10.09.2013	S8
fazа	data	nr rys.