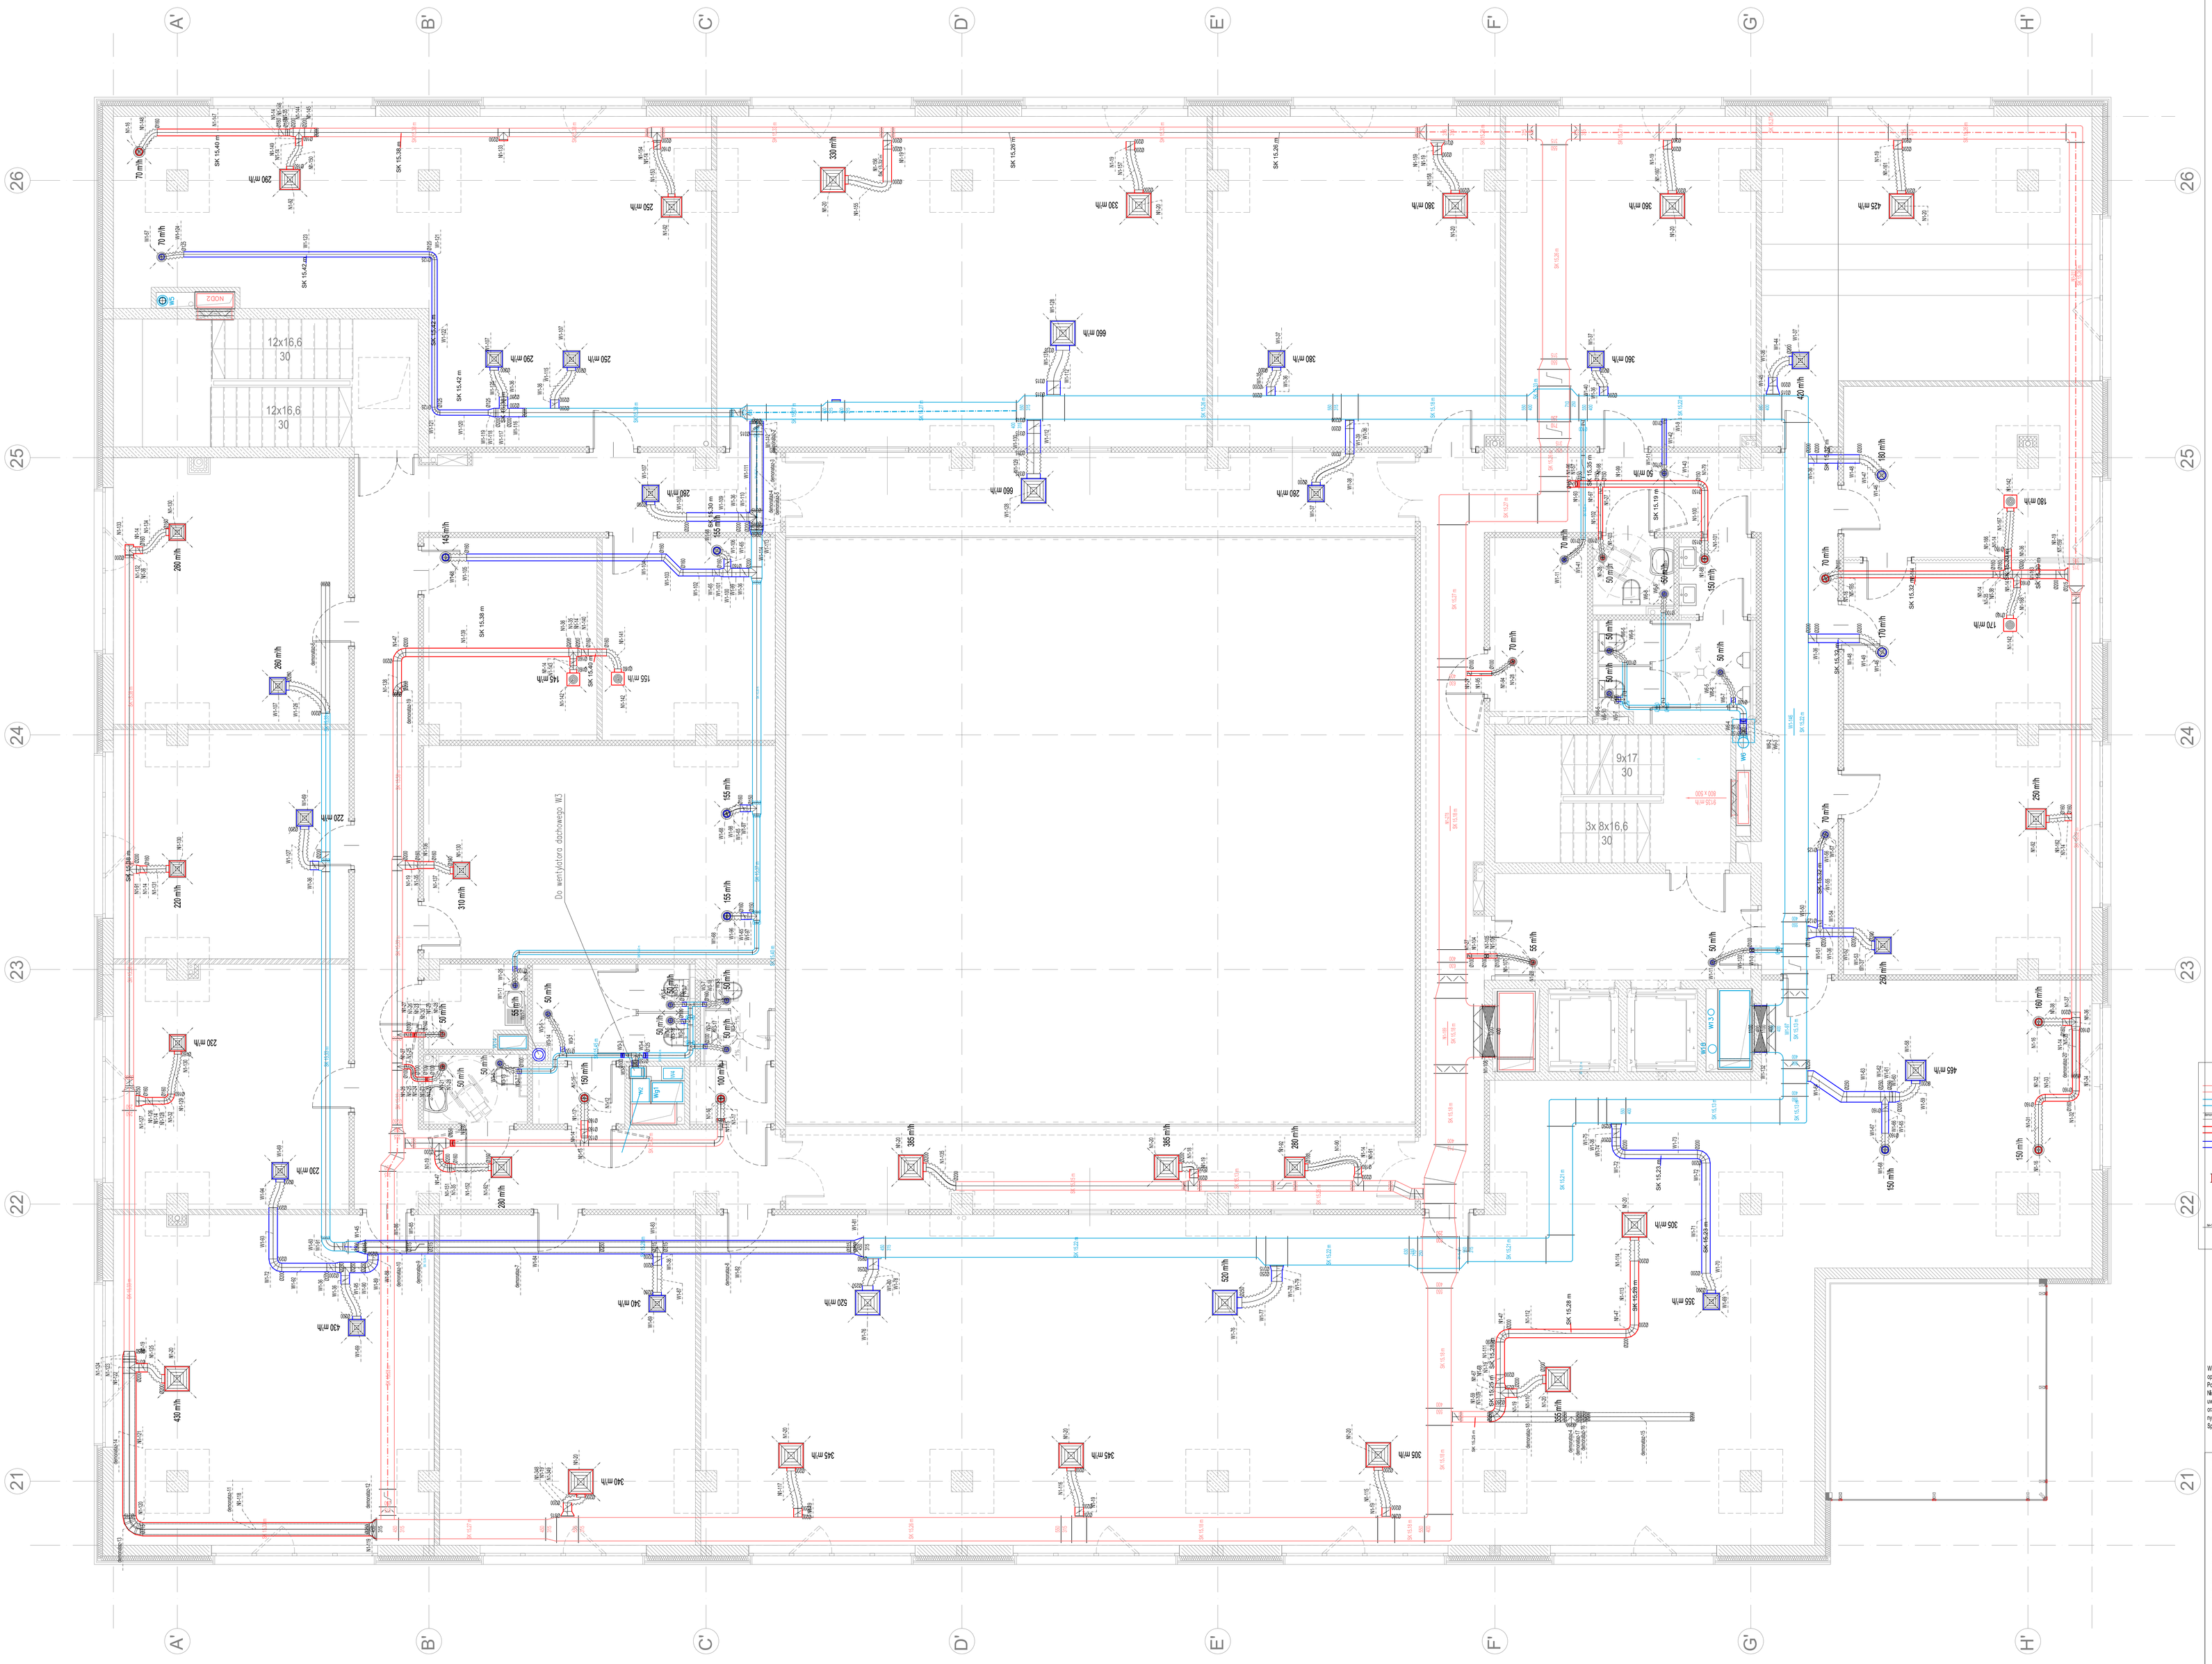

LEGENDA

- ODNACZENIA ELEMENTÓW NAWIEWNYCH WYKONAWNYCH Z OPISEM GABARYTÓW I RZĘDNej SPODU KANAłU
- ODNACZENIA ELEMENTÓW WYWIEWNYCH WYKONAWNYCH Z OPISEM GABARYTÓW I RZĘDNej SPODU KANAłU
- ODNACZENIA ELEMENTÓW NAWIEWNYCH DO MONTAŻU Z OPISEM GABARYTÓW I NUMERU ELEMENTU WG SPECYFIKACJI
- ODNACZENIA ELEMENTÓW WYWIEWNYCH DO MONTAŻU Z OPISEM GABARYTÓW I NUMERU ELEMENTU WG SPECYFIKACJI
- ODNACZENIA PRZEPUSTNICY WENTYLACYJNEJ
- ODNACZENIA KLAPY P.POŻ. ODDYMAJĄCEJ
- ANEMOSTAT WYCIĄGOWY NA SKRZYNCE ROZPRĘŻNEJ
- ANEMOSTAT NAWIEWNY NA SKRZYNCE ROZPRĘŻNEJ
- ANEMOSTAT TALERZOWY

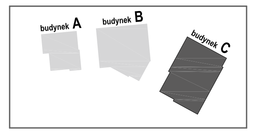

Wielobranżowy projekt budowlany i wykonawczy opracowany w okresie 2009-2010 przez pracownię Pyrgis-PP Spółka z ograniczoną odpowiedzialnością Sp.z.o. Niniejsze rysunki stanowią dokumentację jednolitą, uwzględniającą zmiany wprowadzone podczas budowy oraz projektami zamiennymi i uzupełniającymi wykonanymi przez pracownię CITY architekci Spółka z ograniczoną odpowiedzialnością Sp.z.o. w ramach pełnienia nadzoru autorskiego.

PROJEKT ZAMIENNY KOMPLEKSU ZABUDOWY USŁUGOWEJ NA POTRZEBY SZCZECIŃSKIEGO PARKU NAUKOWO - TECHNOLOGICZNEGO PRZY UL. NIEMIERZYŃSKIEJ W SZCZECINIE

temat

„BUDOWA I WYPOSAŻENIE I ETAPU POMERANIA TECHNOPARK W SZCZECINIE PRZY ULICY NIEMIERZYŃSKIEJ / CYFROWEJ, KONTYNUACJA INWESTYCJI".

nazwa projektu

Szczecin, ul. Niemierzyńska 17,17a
dz. nr 48, 49, 50

adres inwestycji

Szczeciński Park Naukowo - Technologiczny,
ul.Niemierzyńska 17a, 71-441 Szczecin

inwestor

dr inż. Adam Krupiński , upr. ZAP/0072/POOS/06

projektant / autor projektu

mgr inż. Agnieszka Cichocka, upr. ZAP/0222/PWOS/10

sprawdzający

BUD. C- RZUT IIIgo PIĘTRA

INSTALACJA WENTYLACJI MECHANICZNEJ

cyk

sanitarna	*1:50*	
branża	skala	
P. ZAMIENNY	*Szczecin, 10.09.2013r*	*S9*
faza	data	nr rys