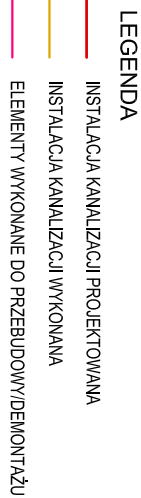


[illegible]

**„BUDOWA I WYPOSAŻENIE I ETAPU POMERANIA
TECHNOPARK W SZCZECINIE PRZY ULICY
NIEMIERYŃSKIEJ / CYFROWEJ,
KONTYNUACJA INWESTYCJI”**

ul. Niemierzyńska 17a, 71-441 Szczecin
inwestor:

mgr inż. Agnieszka Cichocka, upr. ZAP/02221/PWOS/10
sprawdzający:

ROZWINIĘCIE KANALIZACJI SANITARNE

sanitarna 1:100
branża: skala:
P. ZAMIENNY Szczecin, 10.09.2013r
tazat: data:
m rys. S12