
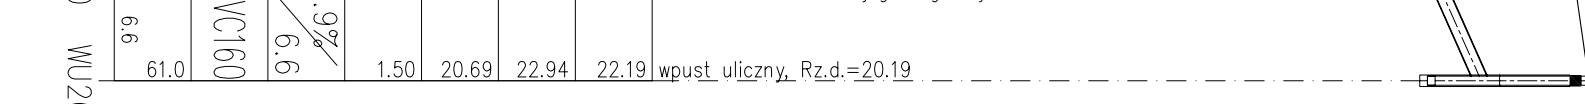
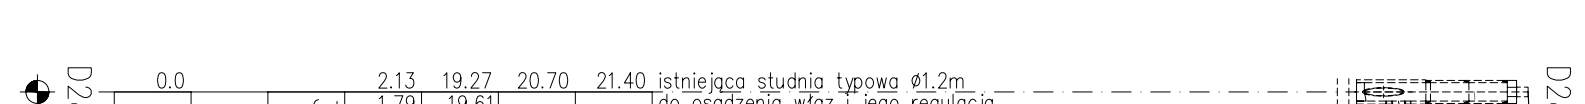
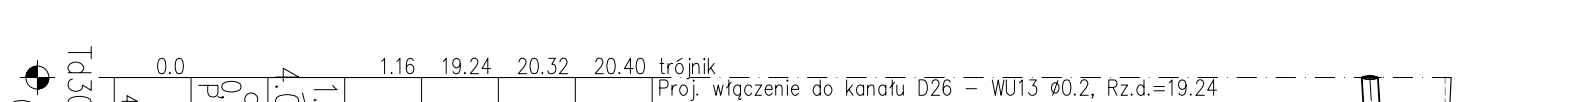
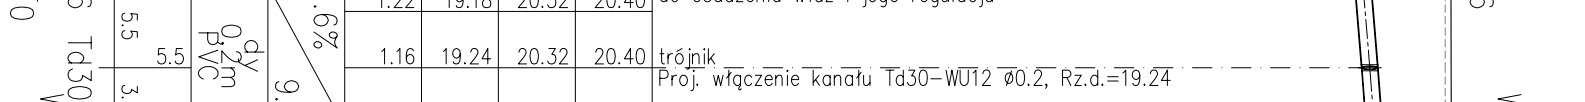
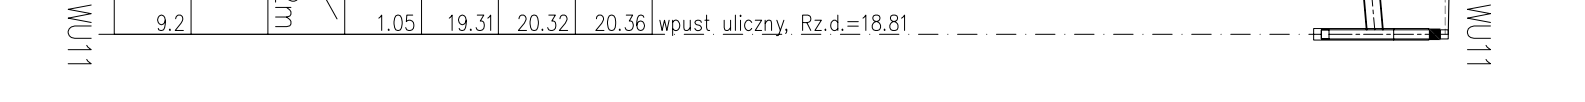
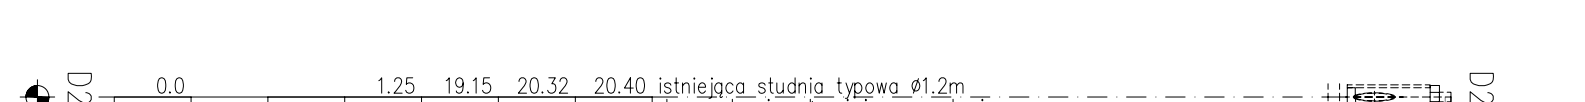
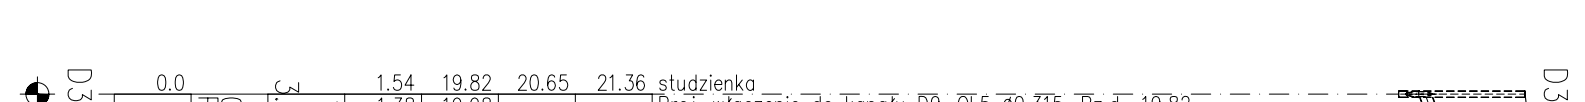
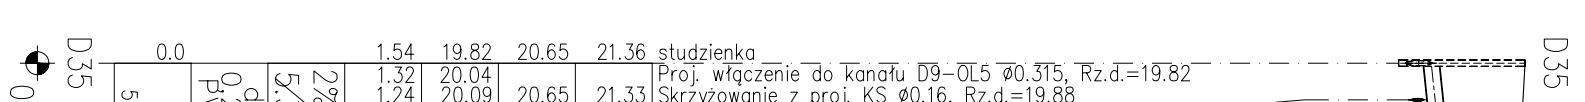
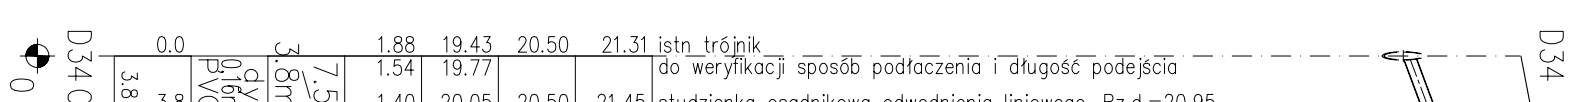
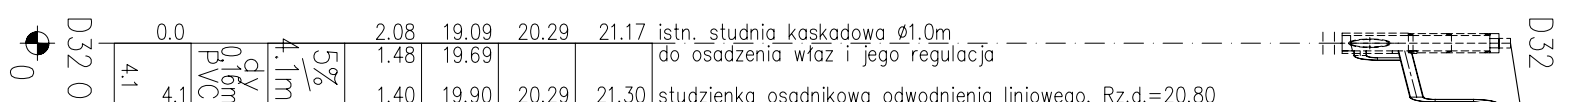


OZNACZENIE PROFILU: POZIOM PORÓWNAWCZY	10.00 m n.p.m
---	---------------

PROJ. RZĘDNA TERENU
RZĘDNA TERENU ISTN.
RZĘDNA DNA KANAŁU
ZAGŁĘBIENIE DNA KANAŁU
SPADKI, DŁUGOŚCI
ŚREDNICA, MATERIAŁ
ODLEGŁOŚCI
HEKTOMETRY

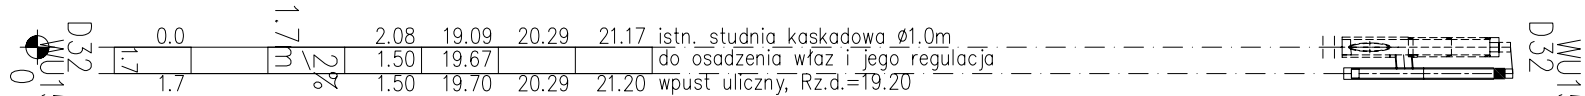

Niniejsze rysunki stanowią dokumentację jednostronnie uwzględniającą zmiany wprowadzone podczas budowy oraz projektem zamierzonym i uzupełnianym wykonanym przez pracownię CITY architekt Spółka z ograniczoną odpowiedzialnością Sp. z w ramach pełnienia nadzoru autorskiego.

**PROJEKT ZAMIENNY KOMPLEKSU ZABUDOWY  
USŁUGOWEJ NA POTRZEBY SZCZECIŃSKIEGO PARKU  
NAUKOWO - TECHNOLOGICZNEGO PRZY UL.  
NIEWIERZYŃSKIEJ W SZCZECINIE**

**„BUDOWA I WYPOSAŻENIE I ETAPU POMERANIA  
TECHNOPARK W SZCZECINIE PRZY ULICY  
NIEIMIERZYŃSKIEJ / CYFROWEJ,  
KONTYNUACJA INWESTYCJI”**

Szczecin, ul. Niemierzyńska 17, 17a

02. *nr* 48, 49, 5

adres inwestycji

Szczeciński Park Naukowo - Technologiczny

U.I. Niemcewicz  
investor:

dr inž. Adam Krupiński, nr ZAP/0072/P00S/0

projektant / autor projektu:

sprawdzający

## PROFIL KANALIZACJI DESZCZOWEJ

 $\overline{\eta}_{ys}.$ 

sanitarna  
1:100

branza:

P. ZAMIENNY

Szczecin, 10.09.2013r.

P. 2

---

nr n/c

S4.