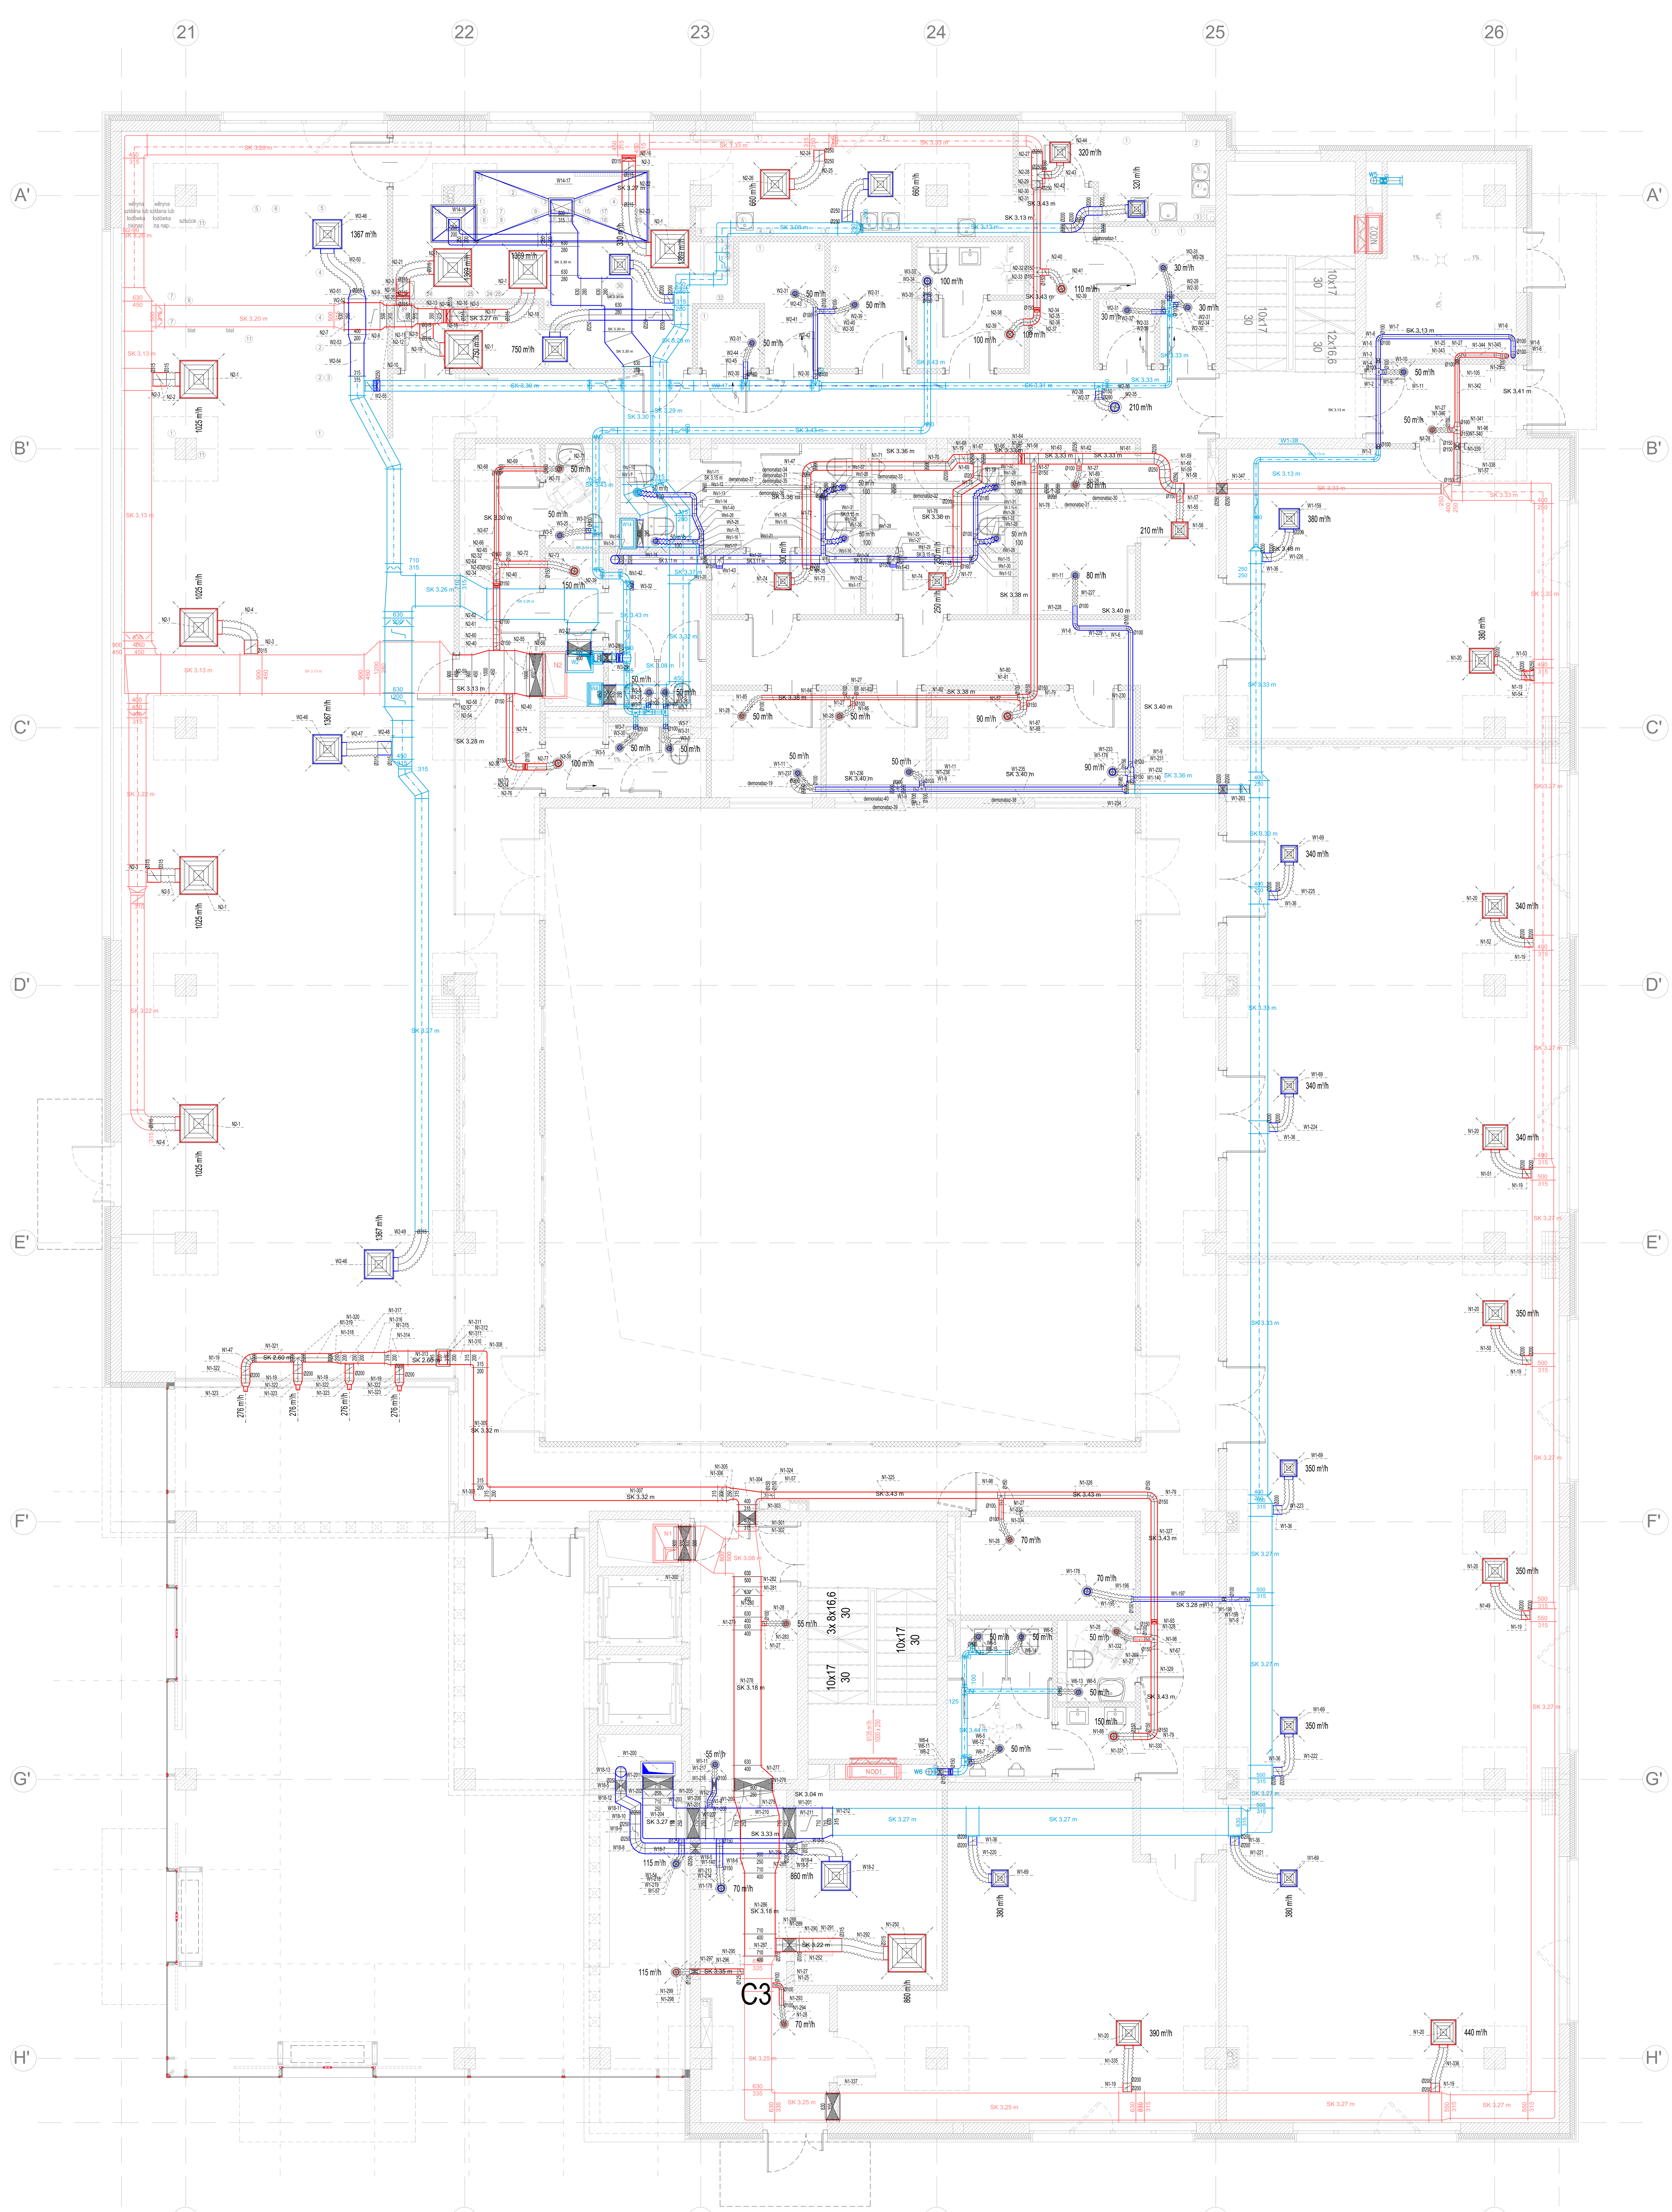


LEGENDA

OZNACZENIA ELEMENTÓW NAWIEWNYCH WYKONANYCH Z OPISEM GABARYTÓW I RZĘDNEJ SPODU KANAŁU

OZNACZENIA ELEMENTÓW WYWIEWNYCH WYKONANYCH Z OPISEM GABARYTÓW I RZĘDNEJ SPODU KANAŁU

OZNACZENIA ELEMENTÓW DO DEMONTAŻU Z OPISEM GABARYTÓW I NUMERU ELEMENTU WG SPECYFIKACJI

OZNACZENIA ELEMENTÓW NAWIEWNYCH DO MONTAŻU Z OPISEM GABARYTÓW I NUMERU ELEMENTU WG SPECYFIKACJI

OZNACZENIA ELEMENTÓW WYWIEWNYCH DO MONTAŻU Z OPISEM GABARYTÓW I NUMERU ELEMENTU WG SPECYFIKACJI

OZNACZENIA PRZEPUSTNICY WENTYLACYJNEJ

OZNACZENIA KLAPY P.POŻ. ODCINAJĄCEJ

ANEMOSTAT WYCIĄGOWY NA SKRZYNCE ROZPRĘŻNEJ

ANEMOSTAT NAWIEWNY NA SKRZYNCE ROZPRĘŻNEJ

ANEMOSTAT TALERZOWY




Wielobranżowy projekt budowlany i wykonawczy opracowany w okresie 2008-2010 przez pracownię Portal - PP Spółka z ograniczoną odpowiedzialnością Sp.k. Niniejsze rysunki stanowią dokumentację ujednoliconą, uwzględniającą zmiany wprowadzone podczas budowy oraz projektami zamiennymi i uzupełniającymi wykonanymi przez pracownię CITY architekci Spółka z ograniczoną odpowiedzialnością Sp.k. w ramach pełnienia nadzoru autorskiego.

**PROJEKT ZAMIENNY KOMPLEKSU ZABUDOWY USŁUGOWEJ NA POTRZEBY SZCZECIŃSKIEGO PARKU NAUKOWO - TECHNOLOGICZNEGO PRZY UL. NIEMIERZYŃSKIEJ W SZCZECINIE**

temat:

**„BUDOWA I WYPOSAŻENIE I ETAPU POMERANIA TECHNOPARK W SZCZECINIE PRZY ULICY NIEMIERZYŃSKIEJ / CYFROWEJ, KONTYNUACJA INWESTYCJI"**

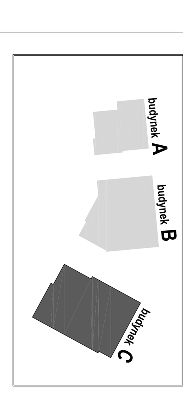nazwa projektu:

Szczecin, ul. Niemierzyńska 17,17a
dz. nr 48, 49, 50

adres inwestycji:

Szczeciński Park Naukowo - Technologiczny, ul.Niemierzyńska 17a, 71-441 Szczecin

inwestor:

dr inż. Adam Krupiński , upr. ZAP/0072/POOS/06

projektant / autor projektu:

mgr inż. Agnieszka Cichocka, upr. ZAP/0222/PWOS/10

sprawdzający:

rys.

# BUD. C- RZUT PARTERU
## INSTALACJA WENTYLACJI MECHANICZNEJ

| | | |
|---|---|---|
| sanitarna | 1:50 | |
| branża: | skala: | |
| P. ZAMIENNY | Szczecin, 10.09.2013r | S6 |
| faza: | data: | nr rys. |