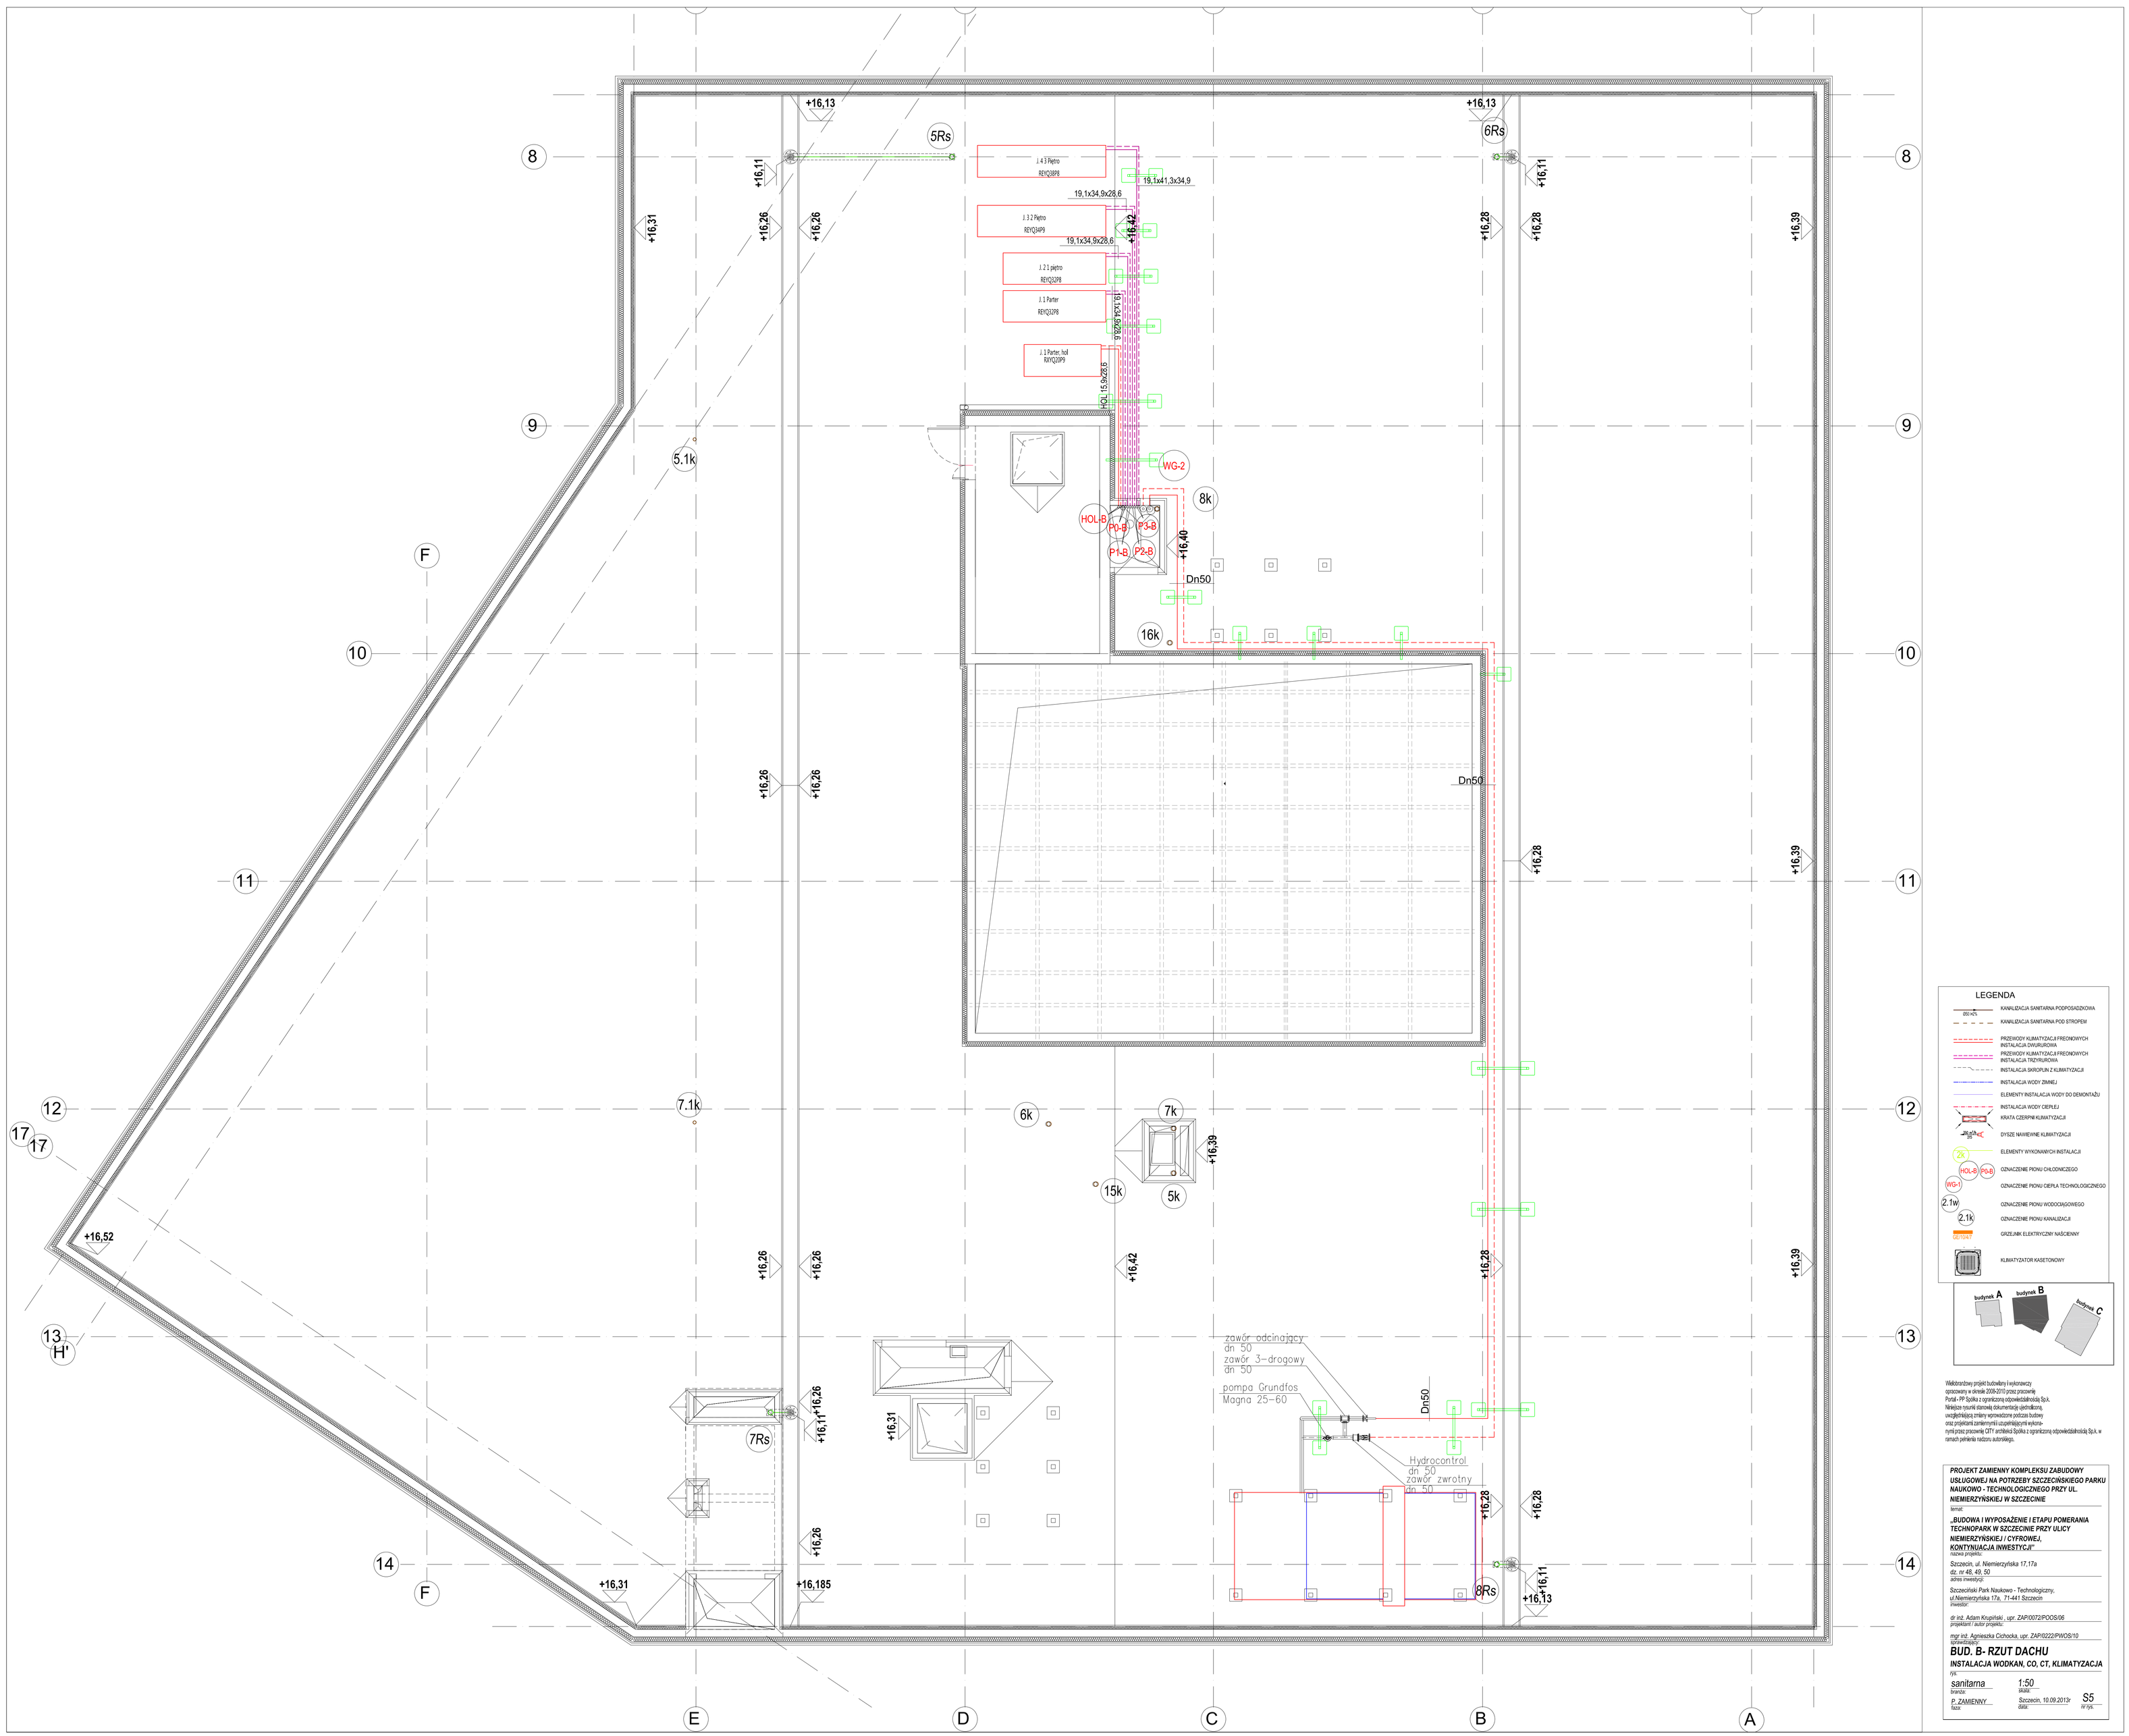

LEGENDA

- KANALIZACJA SANITARNA PODPOSADZKOWA
- KANALIZACJA SANITARNA POD STROPEM
- PRZEWODY KLIMATYZACJI FREONOWYCH INSTALACJA DWURUROWA
- PRZEWODY KLIMATYZACJI FREONOWYCH INSTALACJA TRZYRUROWA
- INSTALACJA SKROPLIN Z KLIMATYZACJI
- INSTALACJA WODY ZIMNEJ
- ELEMENTY INSTALACJA WODY DO DEMONTAŻU
- INSTALACJA WODY CIEPŁEJ
- KRATA CZERPNI KLIMATYZACJI
- DYSZE NAWIEWNE KLIMATYZACJI
- ELEMENTY WYKONAWNYCH INSTALACJI
- OZNACZENIE PIONU CHŁODNICZEGO
- OZNACZENIE PIONU CIEPŁA TECHNOLOGICZNEGO
- OZNACZENIE PIONU WODOCIĄGOWEGO
- OZNACZENIE PIONU KANALIZACJI
- GRZEJNIK ELEKTRYCZNY NAŚCIENNY
- KLIMATYZATOR KASETONOWY

Wielobranżowy projekt budowlany i wykonawczy
opracowany w okresie 2009-2010 przez pracownię
Portal - PP Spółka z ograniczoną odpowiedzialnością Sp.k.
Niniejsze materiały stanowią dokumentację jednolitą,
uwzględniającą zmiany wprowadzone podczas budowy
oraz projektami zamiennymi uzupełniającymi wykonanymi przez pracownię CITY architekci Spółka z ograniczoną odpowiedzialnością Sp.k. w ramach pełnienia nadzoru autorskiego.

PROJEKT ZAMIENNY KOMPLEKSU ZABUDOWY USŁUGOWEJ NA POTRZEBY SZCZECIŃSKIEGO PARKU NAUKOWO - TECHNOLOGICZNEGO PRZY UL. NIEMIERZYŃSKIEJ W SZCZECINIE
temat

„BUDOWA I WYPOSAŻENIE I ETAPU POMERANIA TECHNOPARK W SZCZECINIE PRZY ULICY NIEMIERZYŃSKIEJ / CYFROWEJ, KONTYNUACJA INWESTYCJI"
nazwa projektu:

Szczecin, ul. Niemierzyńska 17,17a
dz. nr 48, 49, 50
adres inwestycji:

Szczeciński Park Naukowo - Technologiczny,
ul.Niemierzyńska 17a, 71-441 Szczecin
inwestor:

dr inż. Adam Krupiński , upr. ZAP/0072/POOS/06
projektant / autor projektu:

mgr inż. Agnieszka Cichocka, upr. ZAP/0222/PWOS/10
sprawdzający:

BUD. B- RZUT DACHU

INSTALACJA WODKAN, CO, CT, KLIMATYZACJA
rys.

sanitarna	1:50	
branża:	skala:	
P. ZAMIENNY	Szczecin, 10.09.2013r	S5
faza:	data:	nr rys.