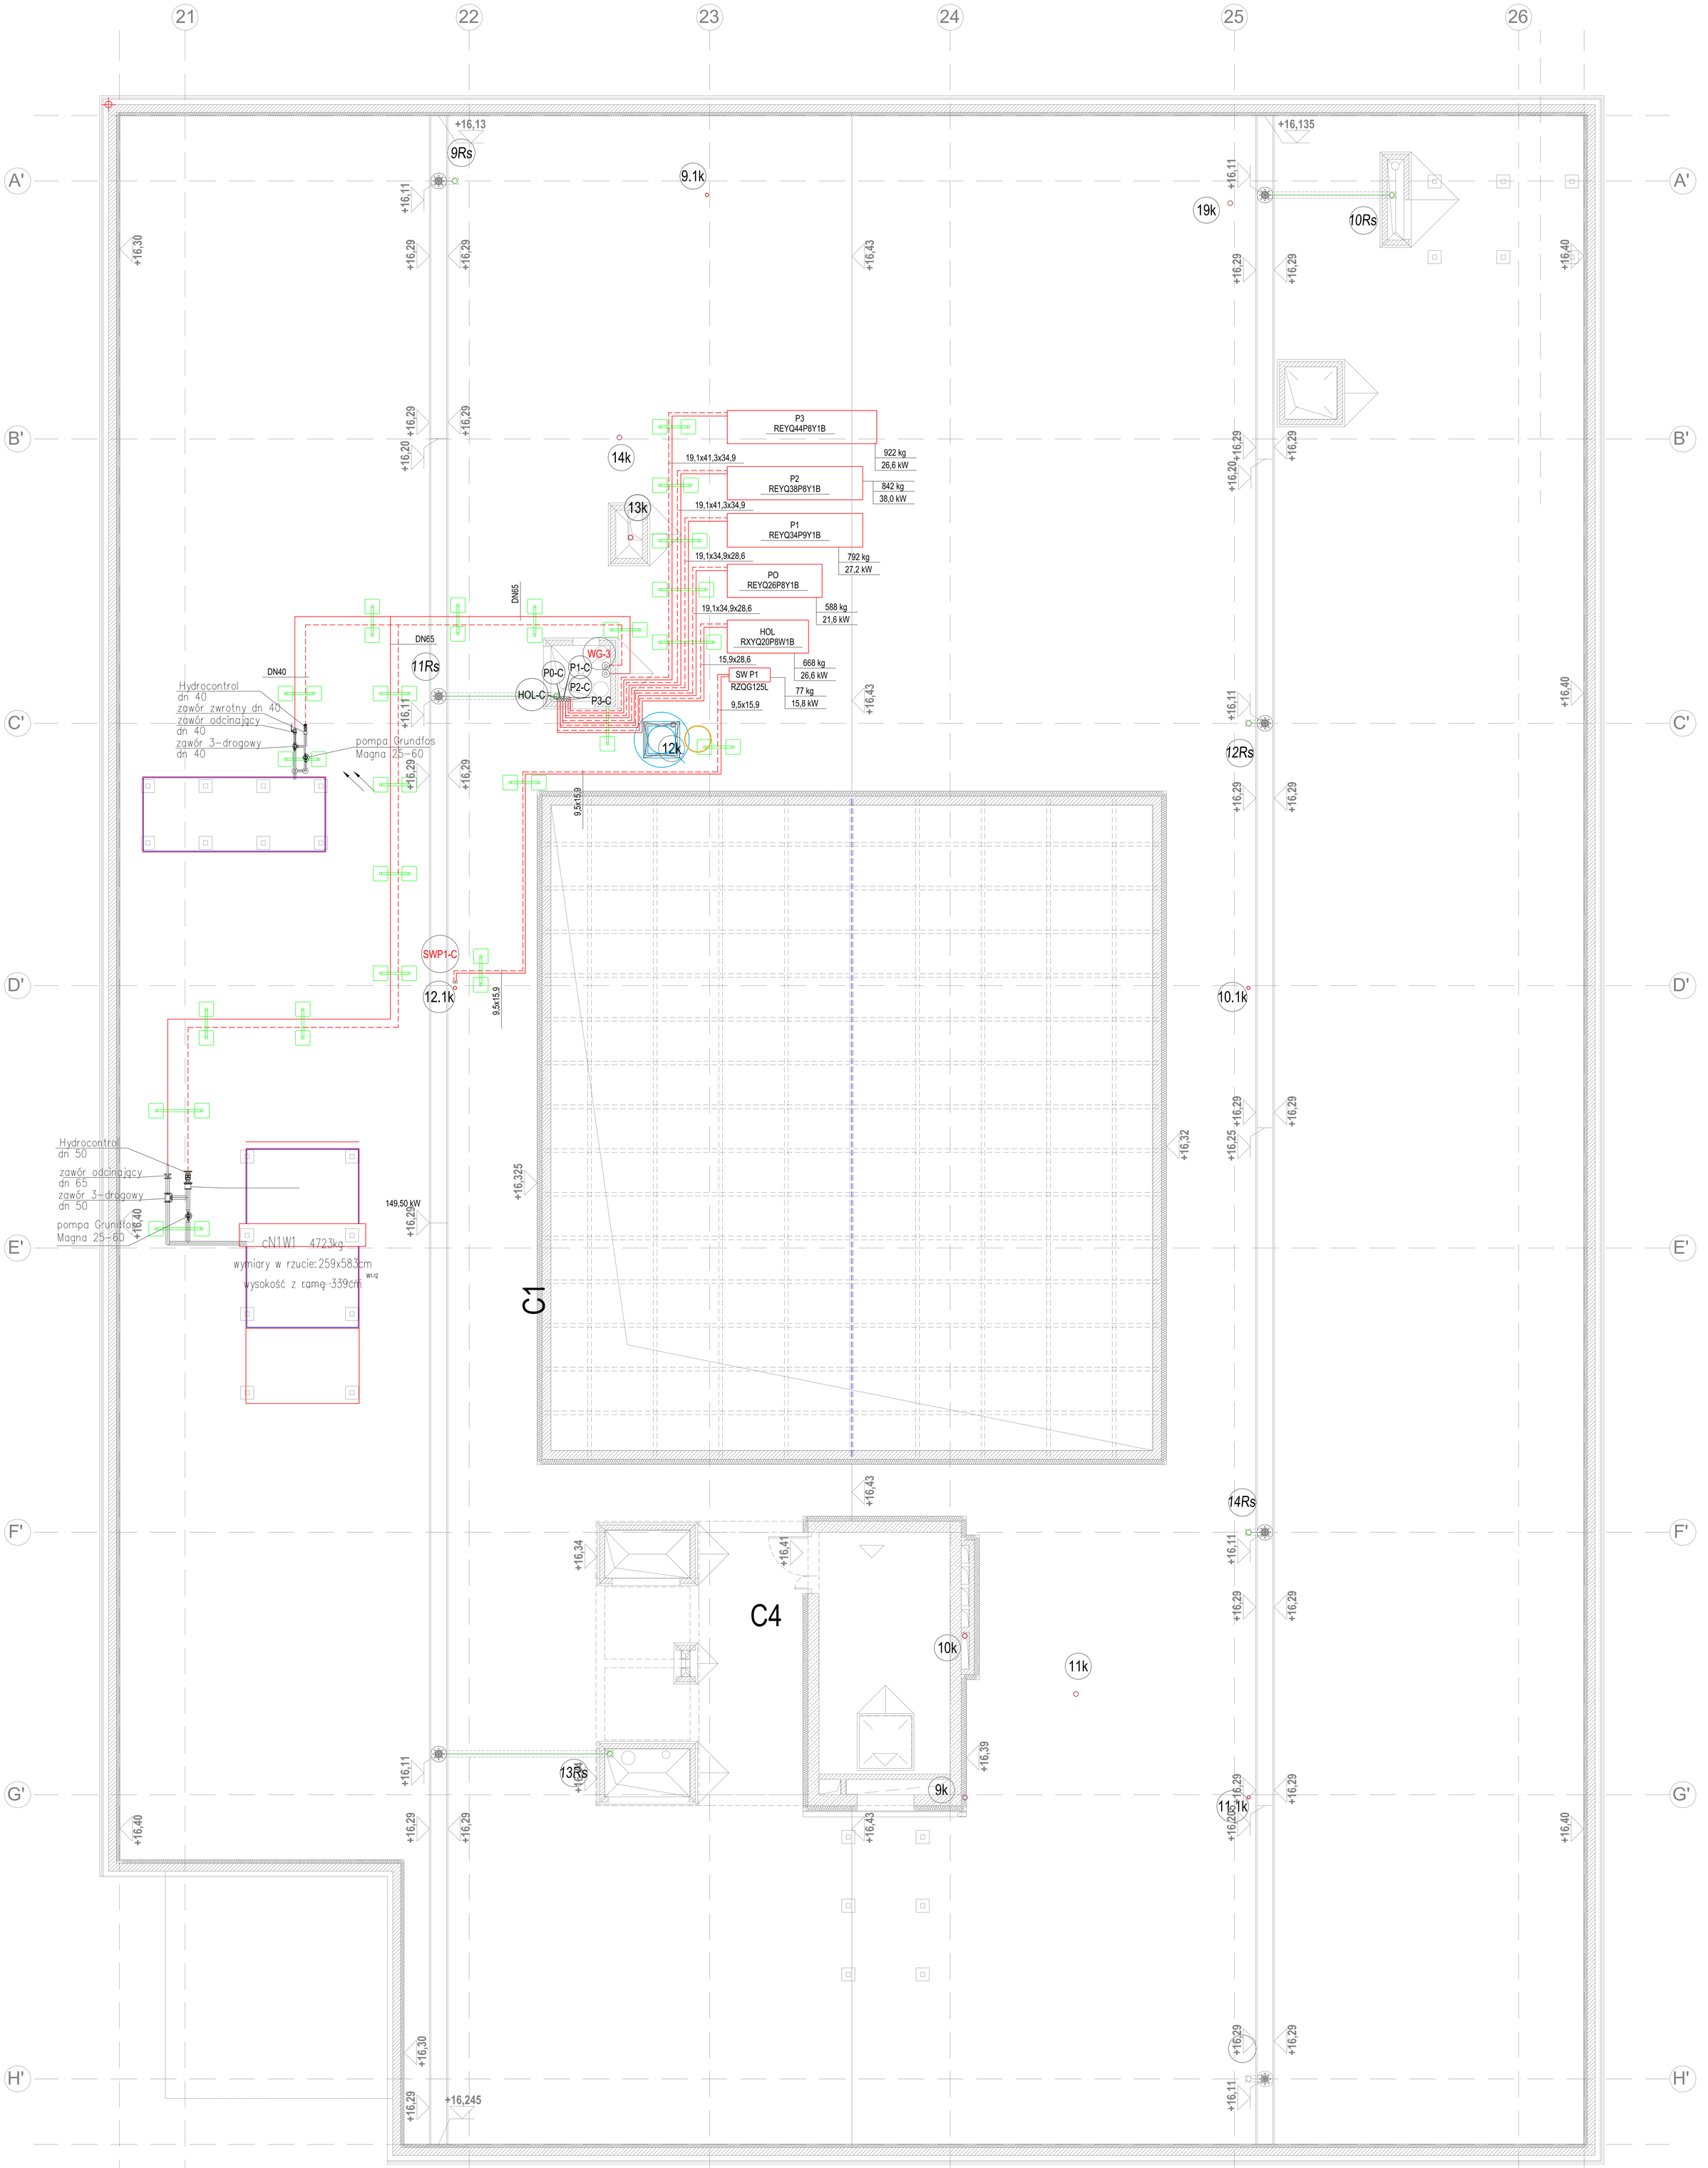

LEGENDA

- KANALIZACJA SANITARNA PODPOSADZKOWA
- KANALIZACJA SANITARNA POD STROPEM
- PRZEWODY KLIMATYZACJI PIERZCHNIOWYCH
- INSTALACJA DWURUROWA
- PRZEWODY KLIMATYZACJI PIERZCHNIOWYCH
- INSTALACJA TRÓJRUROWA
- INSTALACJA SKROPIENIA KLIMATYZACJI
- INSTALACJA WODY ZIMNEJ
- ELEMENTY INSTALACJA WODY DO DEMONTAŻU
- INSTALACJA WODY CIEPŁEJ
- KRATA CZERPNI KLIMATYZACJI
- DYSZE MARINE KLIMATYZACJI
- ELEMENTY WYKONANYCH INSTALACJI
- OZNACZENIE PIONU CHŁODNICZEGO
- OZNACZENIE PIONU CIEPŁA TECHNOLOGICZNEGO
- OZNACZENIE PIONU WODOCIĄGOWEGO
- OZNACZENIE PIONU KANALIZACJI
- GRZEJNIK ELEKTRYCZNY NASCIENNY
- KLIMATYZATOR ZJEDNTANOWY





PROJEKT ZAMIENNY KOMPLEKSU ZABUDOWY USŁUGOWEJ NA POTRZEBY SZCZECIŃSKIEGO PARKU NAUKOWO - TECHNOLOGICZNEGO PRZY UL. NIEMIERZYŃSKIEJ W SZCZECINIE

temat:

„BUDOWA I WYPOSAŻENIE I ETAPU POMERANIA TECHNOPARK W SZCZECINIE PRZY ULICY NIEMIERZYŃSKIEJ / CYFROWEJ. KONTYNUACJA INWESTYCJI"

nazwa projektu:

Szczecin, ul. Niemierzyńska 17,17a

dz. nr 48, 49, 50

adres inwestycji

Szczeciński Park Naukowo - Technologiczny.

ul. Niemierzyńska 17a, 71-441 Szczecin

inwestor

dr inż. Adam Krzyżański upr. ZAP/0072/POOS/06

projektował

mgr inż. Agnieszka Ciołkosz upr. ZAP/0022/PWOS/10

sprawdził

BUD. C- RZUT DACHU

INSTALACJA WODKAN, CO, CT, KLIMATYZACJA

faza		data	
P. ZAMIENNY		Szczecin, 10.09.2013r	
skala	1:50		S5
branża	sanitarna		INFRA