PROJEKT ZAMIENNY KOMPLEKSU ZABUDOWY
USŁUGOWEJ NA POTRZEBY SZCZECIŃSKIEGO PARKU
NAUKOWO - TECHNOLOGICZNEGO PRZY UL.
NIEMIERZYŃSKIEJ W SZCZECINIE

„BUDOWA I WYPOSAŻENIE I ETAPU POMIERANIA
TECHNOPARK W SZCZECINIE PRZY ULICY
NIEMIERZYŃSKIEJ I CYFROWEJ,
KONTYNUACJA INWESTYCJI"

Szczecin, ul. Niemierzyńska 17,17a
dz. nr 48, 49, 50
arkusz mapy 6
Szczeciński Park Naukowo - Technologiczny,
ul.Niemierzyńska 17a, 71-441 Szczecin
inwestor:
dr inż. Adam Krzyściak, upr. ZAP/0012/POOS/06
projektant / autor projektu:
mgr inż. Agnieszka Ciśnicka, upr. ZAP/0022/PWOS/10
sprawdzający:
BUD. A- RZUT Igo PIĘTRA
INSTALACJA WENTYLACJI MECHANICZNEJ
rys:
sanitarna 1:50 S6
branża skala
P. ZAMIENNY Szczecin, 10.09.2015 nr rys.
autor data

Wbudowany projekt budowlany i wykonawczy opracowany w okresie 2009-010 przez pracownię Pomik - PP Spółka z ograniczoną odpowiedzialnością Sp.k. Niniejsze rysunki stanowią dokumentację udostępnioną wyłącznie do celów realizacji zamierzenia inwestycyjnego wykonawcy. Wszelkie prawa zastrzeżone. Kopiowanie, powielanie i rozpowszechnianie rysunków przez podmioty trzecie bez zgody pracowni CIT oraz Biura Spółka z ograniczoną odpowiedzialnością Sp.k. w innych przez pracownię CIT oraz Biura Spółka z ograniczoną odpowiedzialnością Sp.k. w innych przypadkach naruszy prawa autorskiego.

LEGENDA
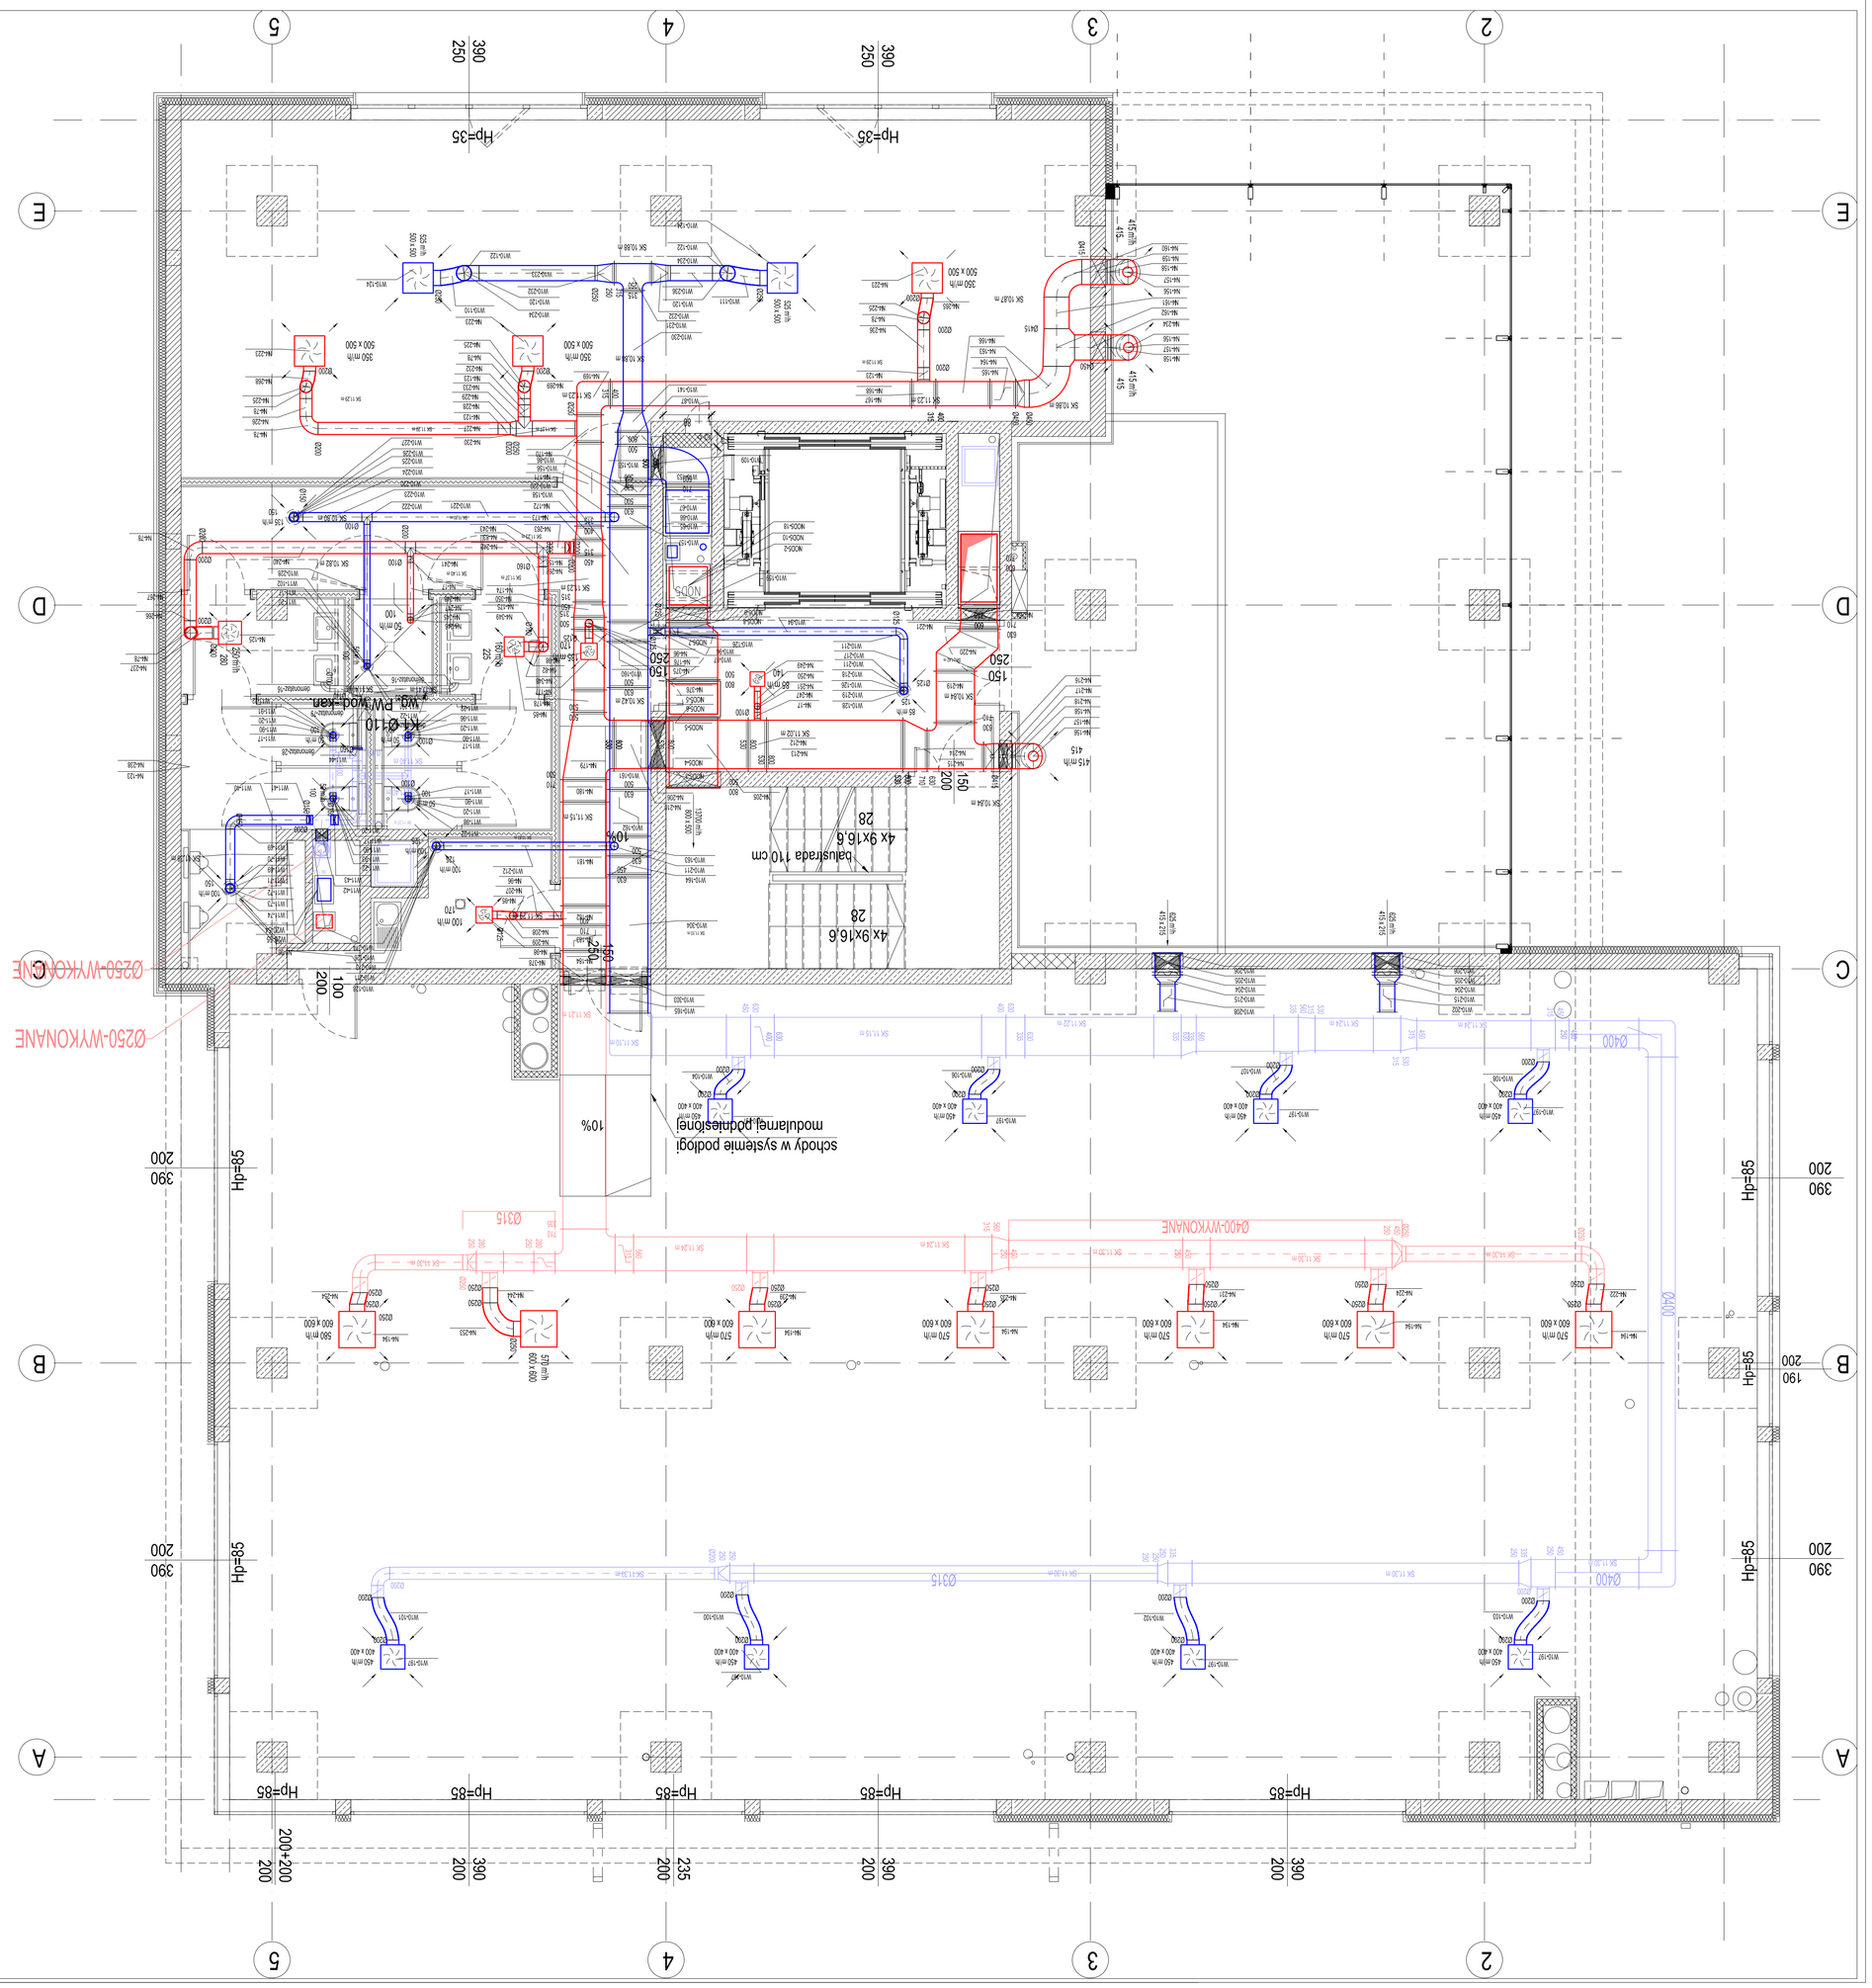
- OZNACZENIA ELEMENTÓW WAMIENNYCH WYKONAWCY
- Z OPISEM GABARYTÓW PONIŻEJ SPODU KANAŁU
- Z OPISEM GABARYTÓW PONIŻEJ SPODU KANAŁU
- OZNACZENIA ELEMENTÓW WAMIENNYCH WYKONAWCY
- OZNACZENIA ELEMENTÓW DO DEMONTAŻU
- Z OPISEM GABARYTÓW I NUMERU ELEMENTU WG SPECYFIKACJI
- OZNACZENIA ELEMENTÓW DO WAMIENNYCH MONTAŻU
- Z OPISEM GABARYTÓW I NUMERU ELEMENTU WG SPECYFIKACJI
- OZNACZENIA PRZEPUSTNICY WENTYLACYJNEJ
- OZNACZENIA KLAPY P.POŻ. ODDYMIAJĄCEJ
- NIEMOSTAT WYCIĄGOWY NA SKRZYNCE ROZPRĘŻNEJ
- NIEMOSTAT WAWIEWNY NA SKRZYNCE ROZPRĘŻNEJ