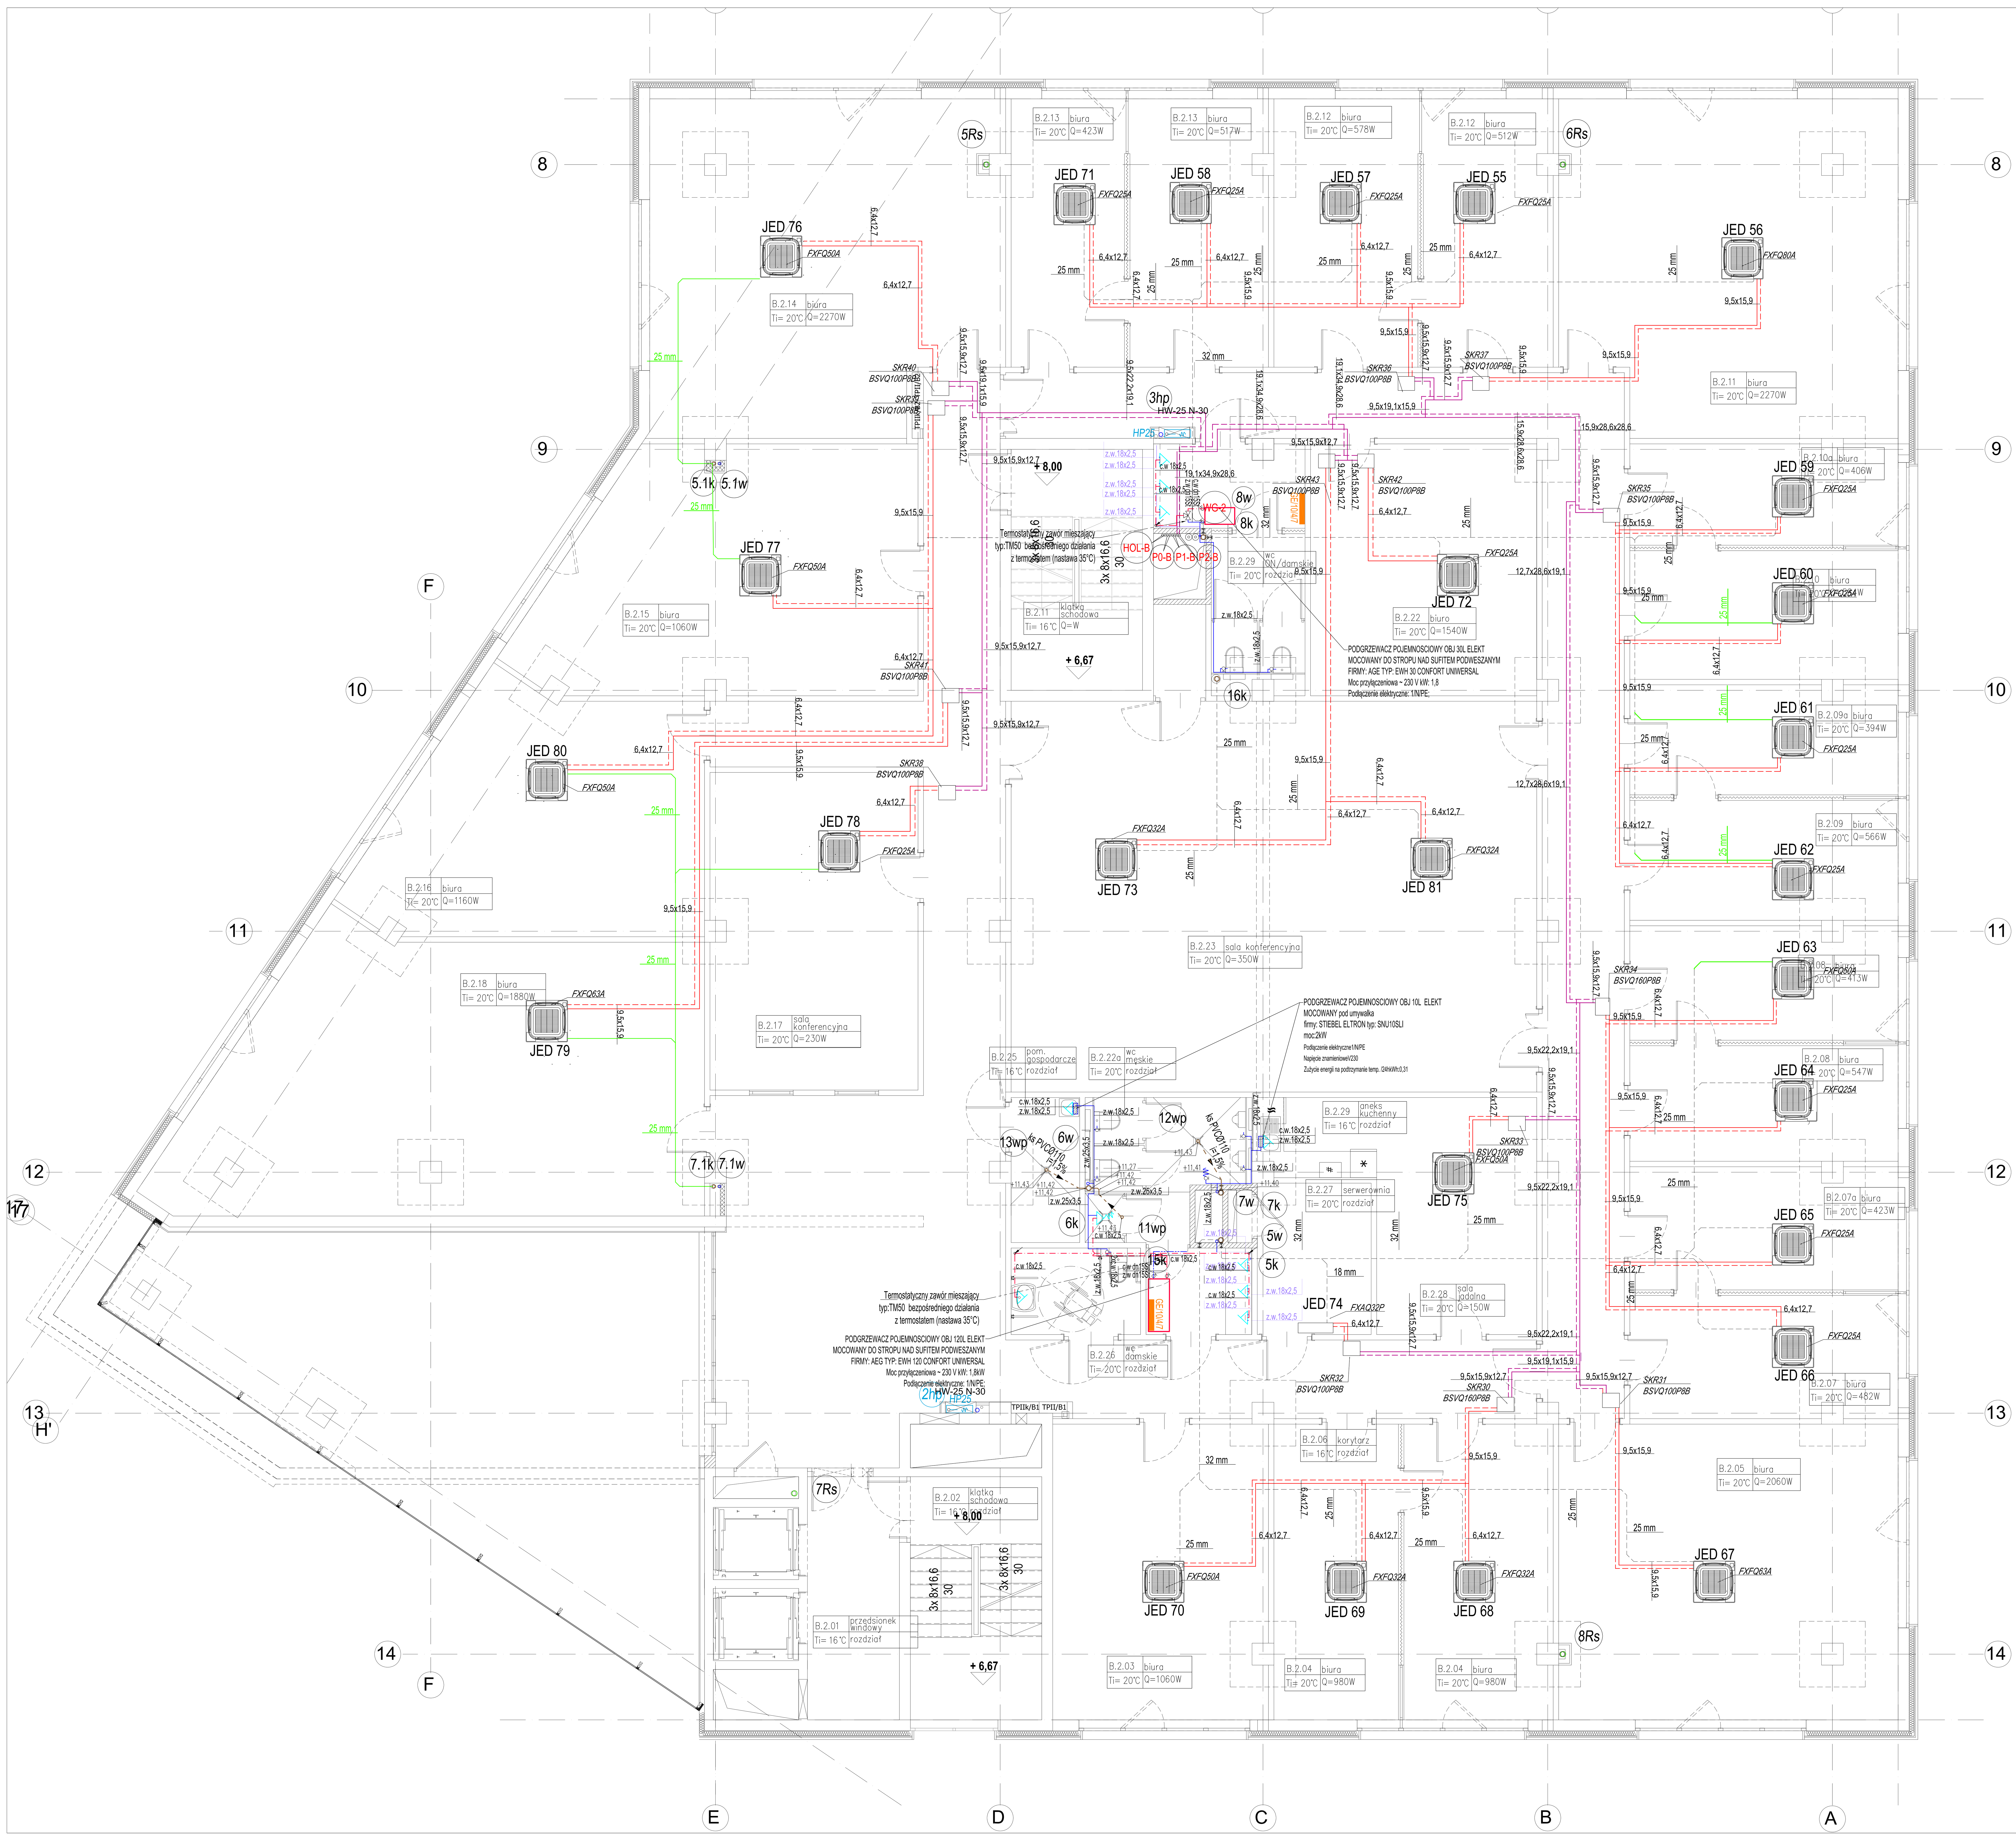

LEGENDA

Ø50 i=2%	KANALIZACJA SANITARNA PODPOSADZKOWA
	KANALIZACJA SANITARNA POD STROPEM
	PRZEWODY KLIMATYZACJI FREONOWYCH INSTALACJA DWURUROWA
	PRZEWODY KLIMATYZACJI FREONOWYCH INSTALACJA TRZYRUROWA
	INSTALACJA SKROPLIN Z KLIMATYZACJI
	INSTALACJA WODY ZIMNEJ
	ELEMENTY INSTALACJA WODY DO DEMONTAŻU
	INSTALACJA WODY CIEPŁEJ
	KRATA CZERPNI KLIMATYZACJI
350 m³/h 215	DYSZE NAWIEWNE KLIMATYZACJI
2k	ELEMENTY WYKONANYCH INSTALACJI
HOL-B, P0-B	OZNACZENIE PIONU CHŁODNICZEGO
WG-1	OZNACZENIE PIONU CIEPŁA TECHNOLOGICZNEGO
2.1w	OZNACZENIE PIONU WODOCIĄGOWEGO
2.1k	OZNACZENIE PIONU KANALIZACJI
GE/10/4/7	GRZEJNIK ELEKTRYCZNY NAŚCIENNY
	KLIMATYZATOR KASETONOWY

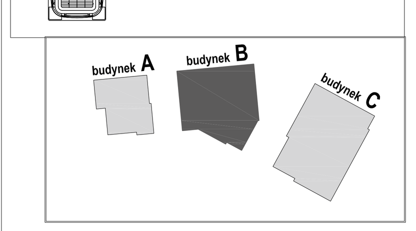

Wielobranżowy projekt budowlany i wykonawczy opracowany w okresie 2008-2010 przez pracownię Portal - PP Spółka z ograniczoną odpowiedzialnością Sp.k. Niniejsze rysunki stanowią dokumentację ujednoliconą, uwzględniającą zmiany wprowadzone podczas budowy oraz projektami zamiennymi i uzupełniającymi wykonanymi przez pracownię CITY architekci Spółka z ograniczoną odpowiedzialnością Sp.k. w ramach pełnienia nadzoru autorskiego.

PROJEKT ZAMIENNY KOMPLEKSU ZABUDOWY USŁUGOWEJ NA POTRZEBY SZCZECIŃSKIEGO PARKU NAUKOWO - TECHNOLOGICZNEGO PRZY UL. NIEMIERZYŃSKIEJ W SZCZECINIE

temat:

„BUDOWA I WYPOSAŻENIE I ETAPU POMERANIA TECHNOPARK W SZCZECINIE PRZY ULICY NIEMIERZYŃSKIEJ / CYFROWEJ, KONTYNUACJA INWESTYCJI"

nazwa projektu:

Szczecin, ul. Niemierzyńska 17,17a
dz. nr 48, 49, 50

adres inwestycji:

Szczeciński Park Naukowo - Technologiczny,
ul.Niemierzyńska 17a, 71-441 Szczecin

inwestor:

dr inż. Adam Krupiński , upr. ZAP/0072/POOS/06

projektant / autor projektu:

mgr inż. Agnieszka Cichocka, upr. ZAP/0222/PWOS/10

sprawdzający:

BUD. B- RZUT IIgo PIĘTRA
INSTALACJA WODKAN, CO, CT, KLIMATYZACJA

rys.

sanitarna	1:50	
branża:	*skala:*	
P. ZAMIENNY	Szczecin, 10.09.2013r	S3
faza:	*data:*	*nr rys.*