




- LEGENDA:
- zakres opracowania
 - budynki projektowane
 - garaż podziemny
 - wejścia do budynków
 - wjazdy do garażu podziemnego
 - rzędne terenu projektowane
 - spadki terenu
 - miejsca postojowe z kostki betonowej w kolorze grafitowym
 - nawierzchnia dróg wewnętrznych z kostki betonowej szarej
 - nawierzchnia zjazdów z betonu ryflowanego
 - nawierzchnia z kostki granitowej
 - chodnik z kostki betonowej z posypką granitową (kol. szary)
 - nawierzchnia z asfaltu barwionego na zielono NCS S1060-G50Y
 - nawierzchnia z bruku klinierowego grafitowego
 - zielen niska
 - opaska żwirowa szerokości 50
 - drzewa istniejące
 - drzewa projektowane według proj. nasadzeń
 - wpusty w pasie drogowym
 - murki wysokości 40 cm
 - mury oporowe (do wykonania)
 - obudowa śmietnika
 - zjazd do garażu podziemnego
 - odwodnienie liniowe
 - ławka
 - kosz na śmieci
 - stojak na rowery
 - ogrodzenie terenu (fragment do wykonania)

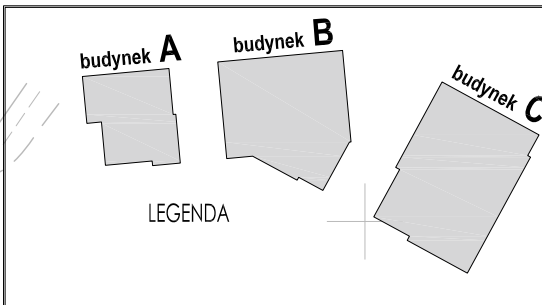

- LEGENDA
- kanalizacja sanitarna
 - kanalizacja deszczowa
 - wodociąg
 - odwodnienie liniowe

Wielobranżowy projekt budowlany i wykonawczy opracowany w okresie 2008-2010 przez pracownię Portal - PP Spółka z ograniczoną odpowiedzialnością Sp.k.
Niniejsze rysunki stanowią dokumentację ujednoliconą, uwzględniającą zmiany wprowadzone podczas budowy oraz projektami zamiennymi i uzupełniającymi wykonanymi przez pracownię CITY architektki Spółka z ograniczoną odpowiedzialnością Sp.k. w ramach pełnienia nadzoru autorskiego.

PROJEKT ZAMIENNY KOMPLEKSU ZABUDOWY USŁUGOWEJ NA POTRZEBY SZCZĘCIŃSKIEGO PARKU NAUKOWO - TECHNOLOGICZNEGO PRZY UL. NIEMIERYŃSKIEJ W SZCZECINIE

temat:
„BUDOWA I WYPOSAŻENIE I ETAPU POMERANIA TECHNOPARK W SZCZECINIE PRZY ULICY NIEMIERYŃSKIEJ / CYFROWEJ, KONTYNUACJA INWESTYCJI”
nazwa projektu:

Szczecin, ul. Niemierzyńska 17,17a
dz. nr 48, 49, 50
adres inwestycji:

Szczeciński Park Naukowo - Technologiczny,
ul.Niemierzyńska 17a, 71-441 Szczecin
inwestor:

dr inż. Adam Krupiński , upr. ZAP/0072/POOS/06
projektant / autor projektu:

mgr inż. Agnieszka Cichocka, upr. ZAP/0222/PWOS/10
sprawdzający:

**INSTALACJE ZEWNĘTRZNE
ZAGOSPODAROWANIE TERENU**

rys.
sanitarna
branża:
P. ZAMIENNY
faza:

1:500
skala:
Szczecin, 10.09.2013r
data:

S1
nr rys.