**CENTRUM KOMPUTEROWE**

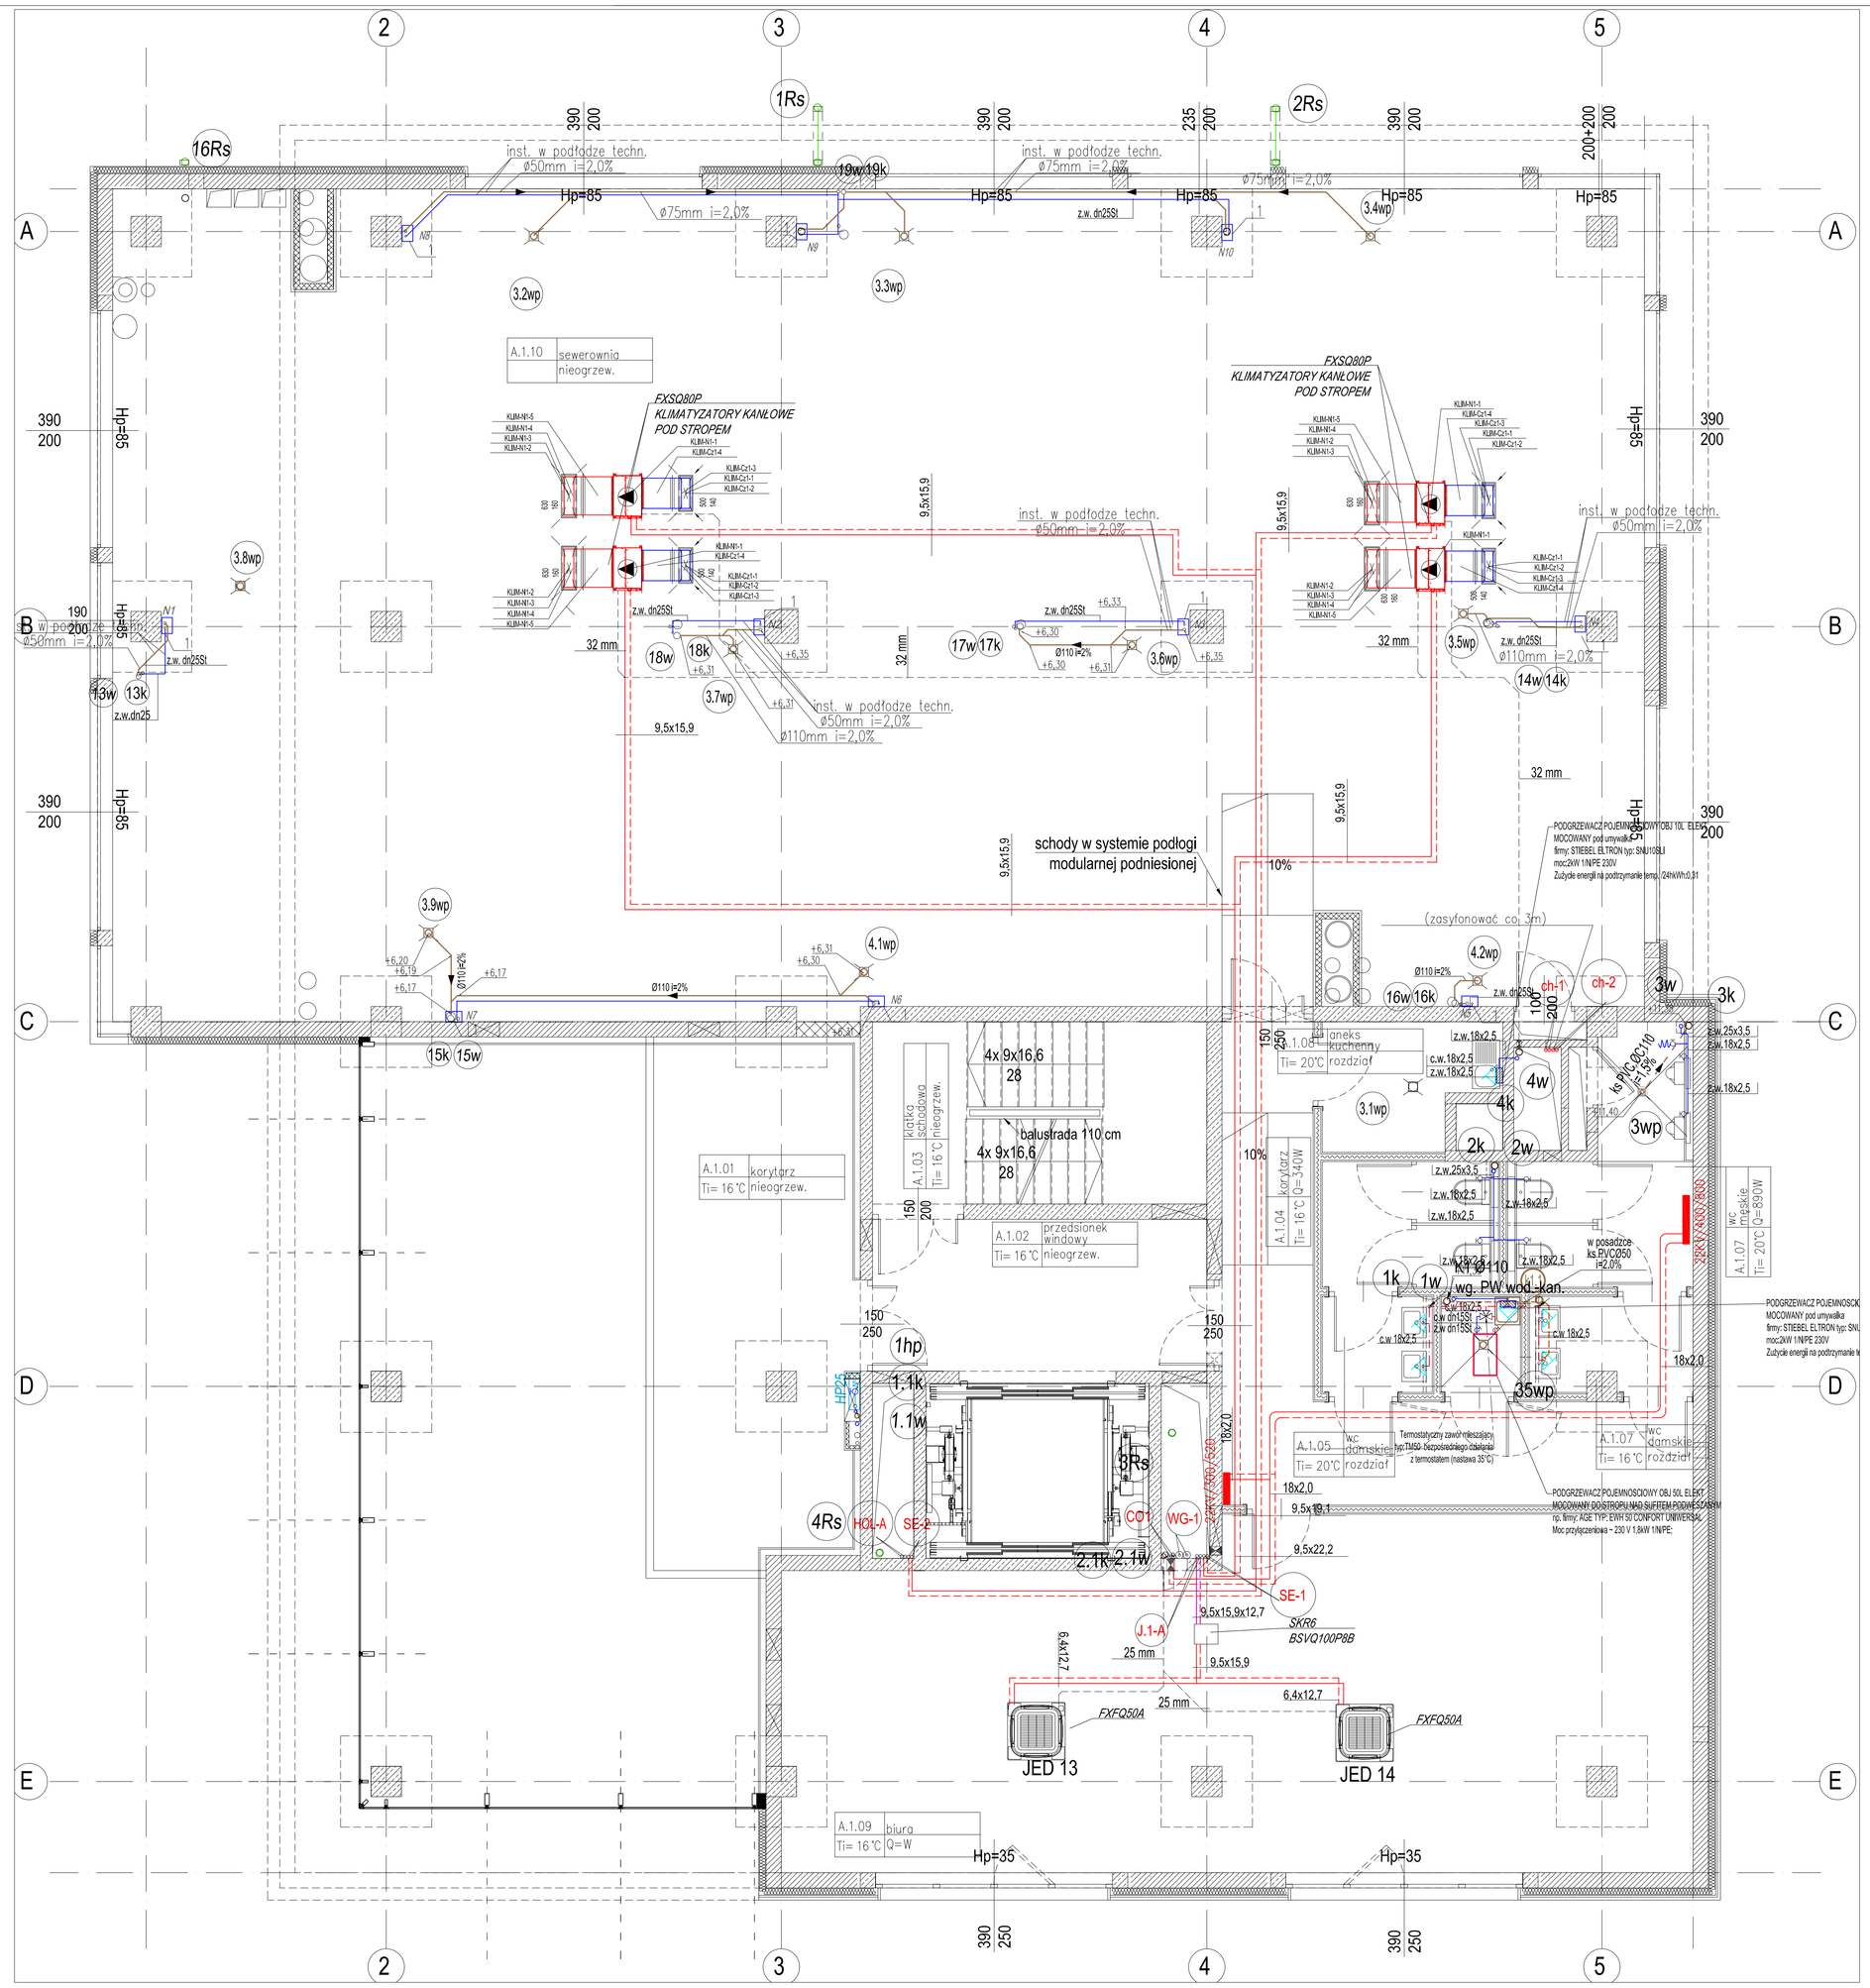


LEGENDA

- KANALIZACJA SANITARNA PODPOSADZKOWA
- KANALIZACJA SANITARNA POD STROPEM
- PRZEWODY KLIMATYZACJI FREONOWYCH INSTALACJA DWURUROWA
- PRZEWODY KLIMATYZACJI FREONOWYCH INSTALACJA TRZYRUROWA
- INSTALACJA SKROPLIN Z KLIMATYZACJI
- INSTALACJA WODY ZIMNEJ
- INSTALACJA WODY CIEPŁEJ
- KRATA CZERPNI KLIMATYZACJI
- DYSZE NAWIEWNE KLIMATYZACJI
- ELEMENTY WYKONAWCZYCH INSTALACJI
- OZNACZENIE INSTALACJI ŁĄCZĄCEJ SZAFY KLIMATYZACJI PRECYZYJNEJ W GARAŻU ZE SKRAPLACZEM NA DACHU BUD. A
- OZNACZENIE PIONU CHŁODNICZEGO (KLIMATYZACJI BIUR LUB SERWEROWNI)
- OZNACZENIE PIONU CIEPŁA TECHNOLOGICZNEGO
- OZNACZENIE PIONU C.O.
- OZNACZENIE PIONU WODOCIĄGOWEGO
- OZNACZENIE PIONU KANALIZACJI
- OZNACZENIE KLIMATYZATORA KASETONOWEGO

budynek A budynek B budynek C

Wielobranżowy projekt budowlany i wykonawczy opracowany w okresie 2009-2010 przez pracownię Portal – PP Spółka z ograniczoną odpowiedzialnością Sp.k. Niniejsze rysunki stanowią dokumentację ujednoliconą, uwzględniającą zmiany wprowadzone podczas budowy oraz projektami zamiennymi i uzupełniającymi wykonanymi przez pracownię CITY: architekci Spółka z ograniczoną odpowiedzialnością Sp.k. w ramach pełnienia nadzoru autorskiego.

**PROJEKT ZAMIENNY KOMPLEKSU ZABUDOWY USŁUGOWEJ NA POTRZEBY SZCZECIŃSKIEGO PARKU NAUKOWO - TECHNOLOGICZNEGO PRZY UL. NIEMIERZYŃSKIEJ W SZCZECINIE**

temat:

**„BUDOWA I WYPOSAŻENIE I ETAPU POMERANIA TECHNOPARK W SZCZECINIE PRZY ULICY NIEMIERZYŃSKIEJ / CYFROWEJ, KONTYNUACJA INWESTYCJI"**

nazwa projektu:

Szczecin, ul. Niemierzyńska 17,17a
dz. nr 48, 49, 50
adres inwestycji:

Szczeciński Park Naukowo - Technologiczny, ul.Niemierzyńska 17a, 71-441 Szczecin
inwestor:

dr inż. Adam Krupiński , upr. ZAP/0072/POOS/06
projektant / autor projektu:

mgr inż. Agnieszka Cichocka, upr. ZAP/0222/PWOS/10
sprawdzający:

**BUD. A- RZUT Igo PIĘTRA**

**INSTALACJA WODKAN, CO, CT, KLIMATYZACJA**

rys.

sanitarna — branża:

1:50 — skala:

P. ZAMIENNY — faza:

Szczecin, 10.09.2013r — data:

S2 — IV rys.