CENTRUM KOMPUTEROWE

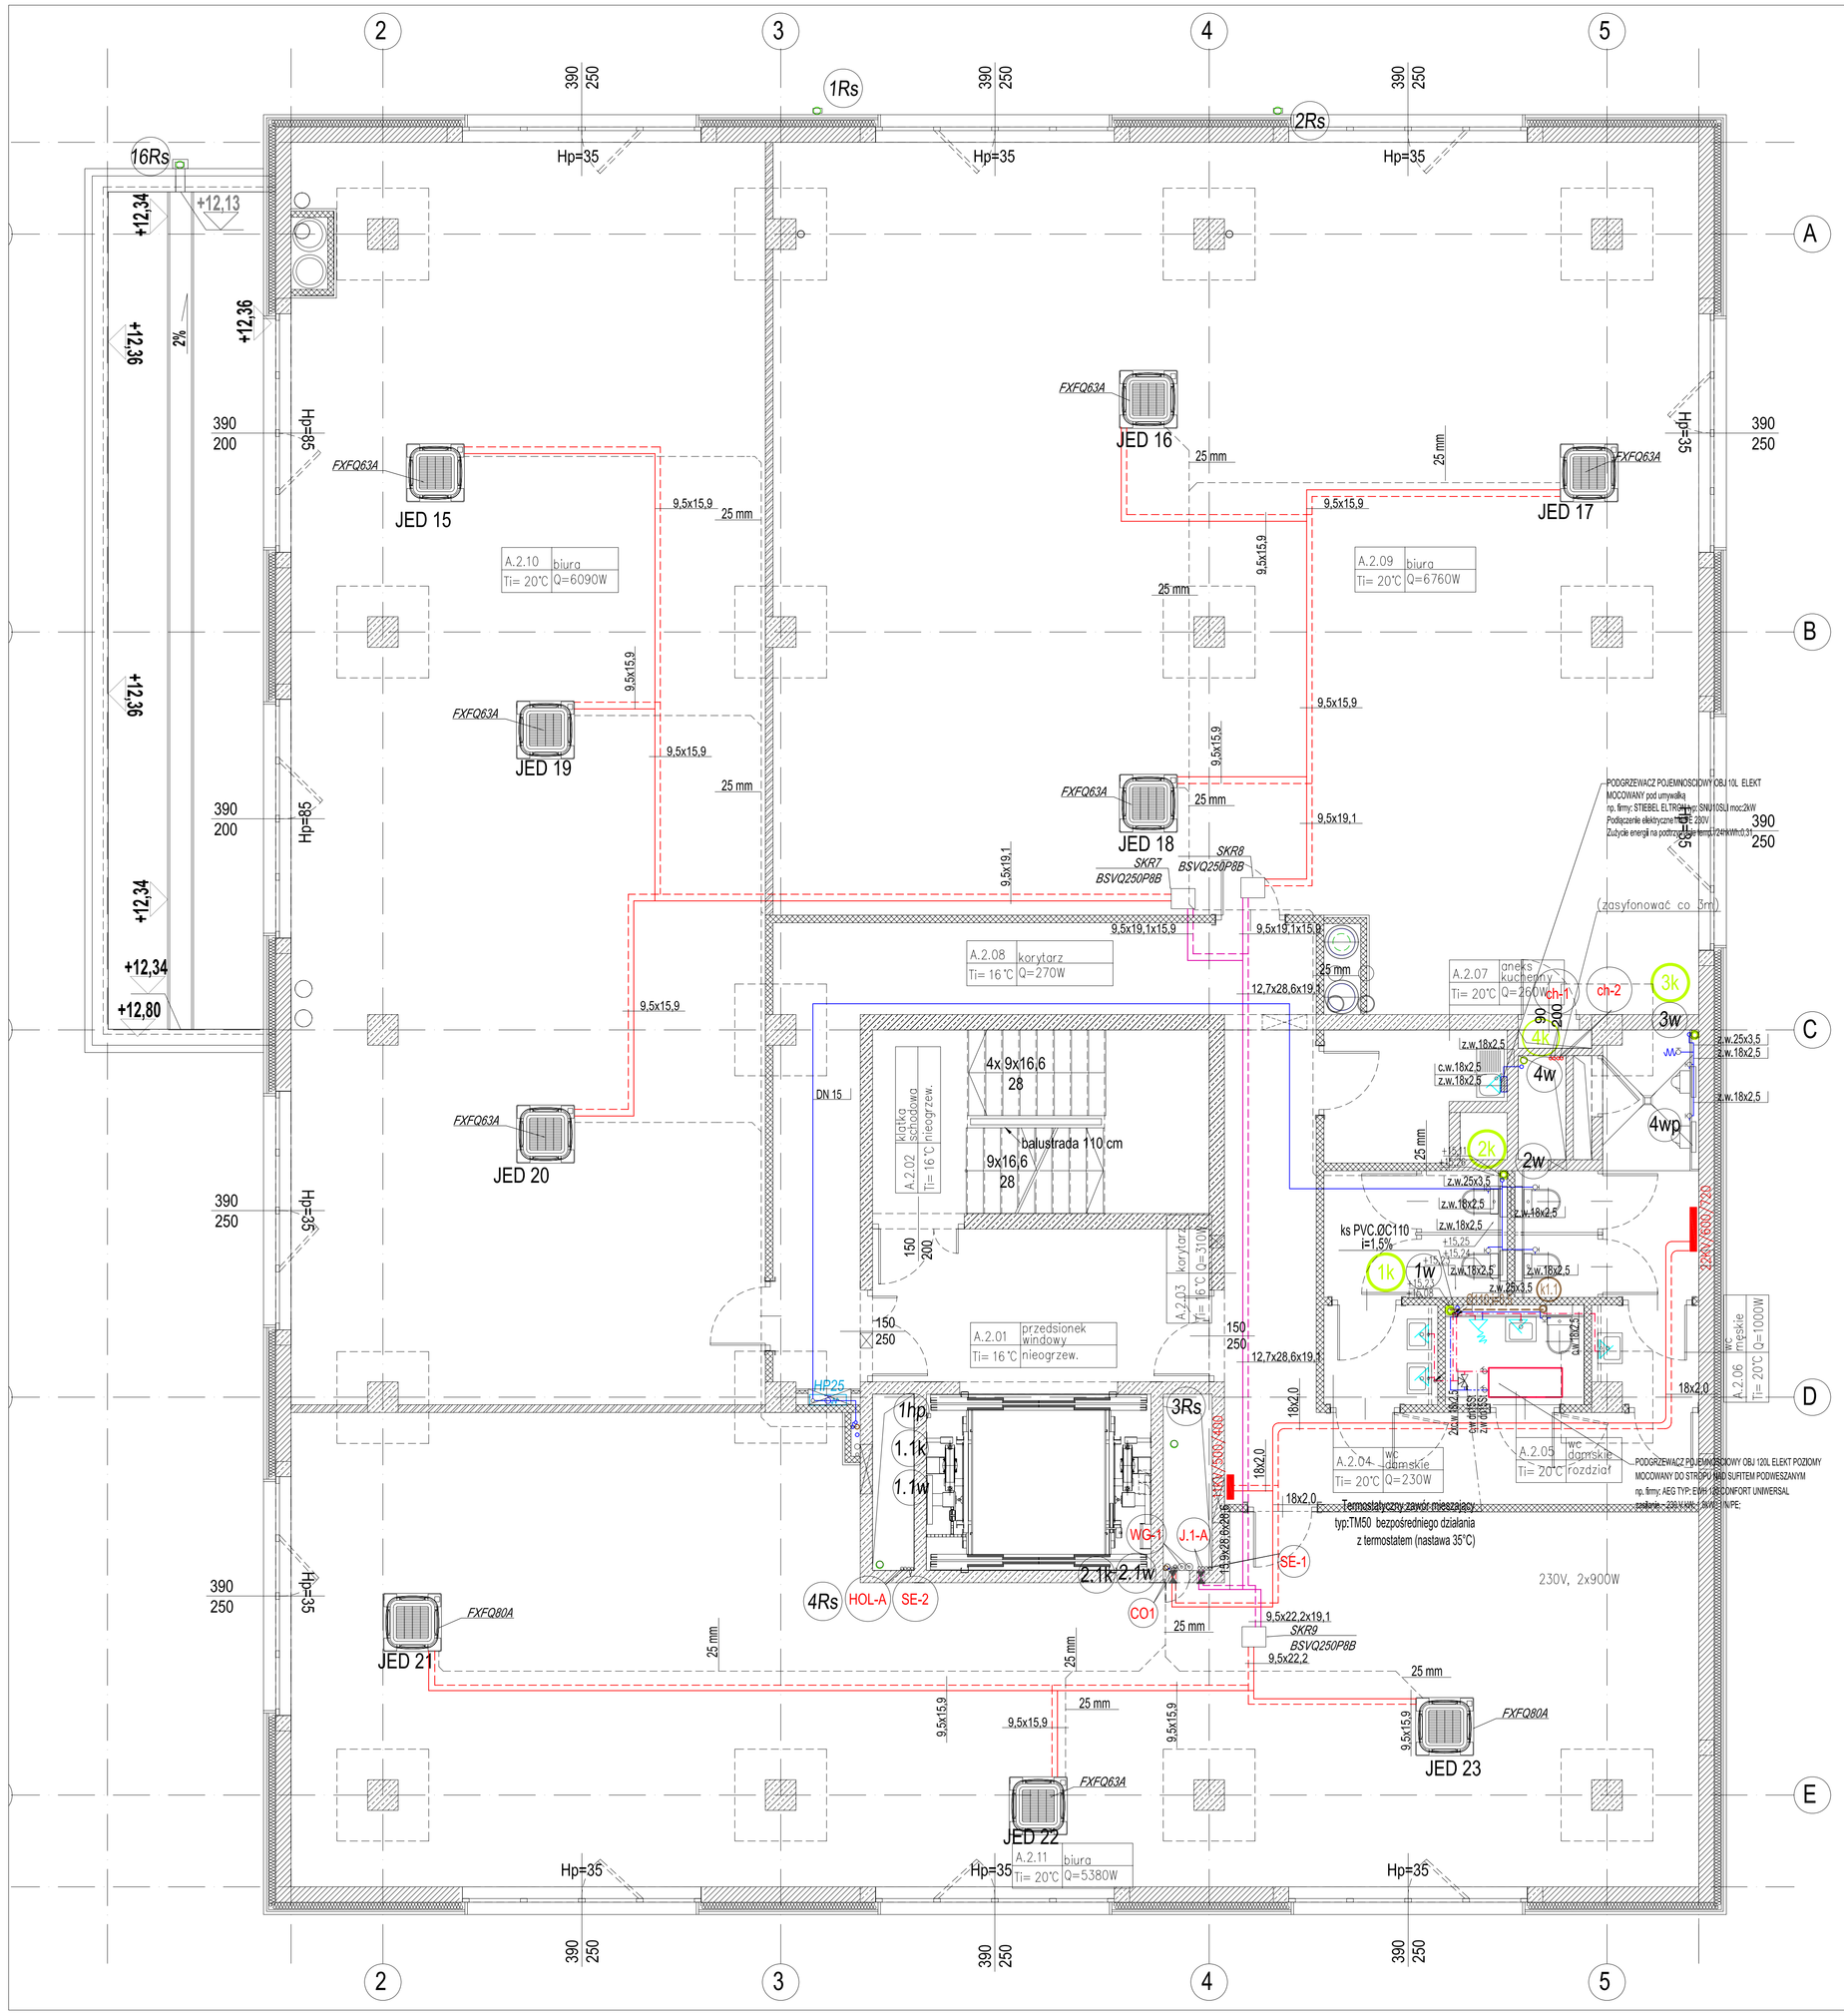

LEGENDA

- KANALIZACJA SANITARNA PODPOSADZKOWA
- KANALIZACJA SANITARNA POD STROPEM
- PRZEWODY KLIMATYZACJI FREONOWYCH INSTALACJA DWURUROWA
- PRZEWODY KLIMATYZACJI FREONOWYCH INSTALACJA TRZYRUROWA
- INSTALACJA SKROPLIN Z KLIMATYZACJI
- INSTALACJA WODY ZIMNEJ
- INSTALACJA WODY CIEPŁEJ
- KRATA CZERPNI KLIMATYZACJI
- DYSZE NAWIEWNE KLIMATYZACJI
- ELEMENTY WYKONANYCH INSTALACJI
- OZNACZENIE INSTALACJI ŁĄCZĄCEJ SZAFY KLIMATYZACJI PRECYZYJNEJ W GARAŻU ZE SKRAPLACZEM NA DACHU BUD A
- OZNACZENIE PIONU CHŁODNICZEGO (KLIMATYZACJI BIUR LUB SERWEROWI)
- OZNACZENIE PIONU CIEPŁA TECHNOLOGICZNEGO
- OZNACZENIE PIONU C.O.
- OZNACZENIE PIONU WODOCIĄGOWEGO
- OZNACZENIE PIONU KANALIZACJI
- OZNACZENIE KLIMATYZATORA KASETONOWEGO

budynek A, budynek B, budynek C

Wielobranżowy projekt budowlany i wykonawczy opracowany w okresie 2008-2010 przez pracownię Portal - PP Spółka z ograniczoną odpowiedzialnością Sp.k. Niniejsze rysunki stanowią dokumentację ujednoliconą, uwzględniającą zmiany wprowadzone podczas budowy oraz projektami zamiennymi i uzupełniającymi wykonanymi przez pracownię CITY architekci Spółka z ograniczoną odpowiedzialnością Sp.k. w ramach pełnienia nadzoru autorskiego.

PROJEKT ZAMIENNY KOMPLEKSU ZABUDOWY USŁUGOWEJ NA POTRZEBY SZCZECIŃSKIEGO PARKU NAUKOWO - TECHNOLOGICZNEGO PRZY UL. NIEMIERZYŃSKIEJ W SZCZECINIE

temat:

„BUDOWA I WYPOSAŻENIE I ETAPU POMERANIA TECHNOPARK W SZCZECINIE PRZY ULICY NIEMIERZYŃSKIEJ / CYFROWEJ, KONTYNUACJA INWESTYCJI"

nazwa projektu:

Szczecin, ul. Niemierzyńska 17,17a
dz. nr 48, 49, 50
adres inwestycji:

Szczeciński Park Naukowo - Technologiczny,
ul.Niemierzyńska 17a, 71-441 Szczecin
inwestor:

dr inż. Adam Krupiński , upr. ZAP/0072/POOS/06
projektant / autor projektu:

mgr inż. Agnieszka Cichocka, upr. ZAP/0222/PWOS/10
sprawdzający:

BUD. A- RZUT IIgo PIĘTRA

INSTALACJA WODKAN, CO, CT, KLIMATYZACJA

rys.

sanitarna	1:50	
branża:	skala:	
P. ZAMIENNY	Szczecin, 10.09.2013r	S3
faza:	data:	nr rys.