




Pieszo-jedznia – nawierzchnia z kostki bet.

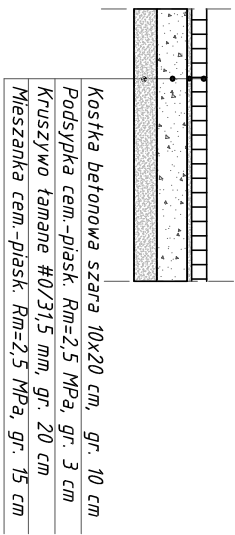


Chodnik – kostka granitowa

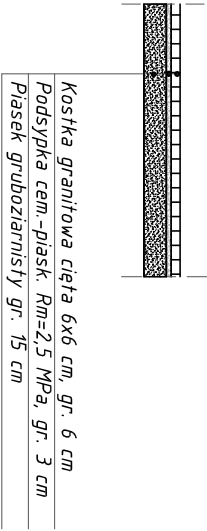


Chodnik – kostka betonowa z posypką

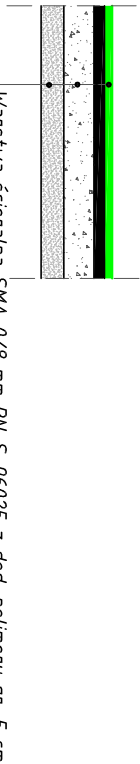


Stanowiska postojowe – naw. asfaltowa

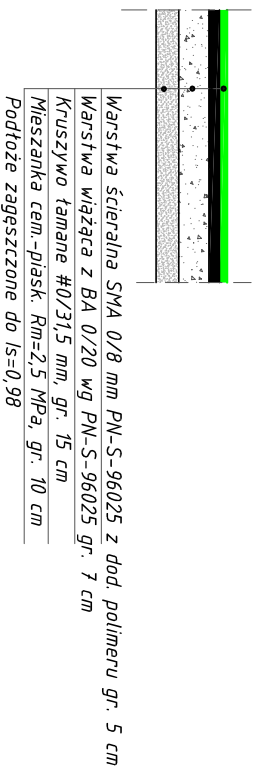


Chodnik – naw. asfaltowa

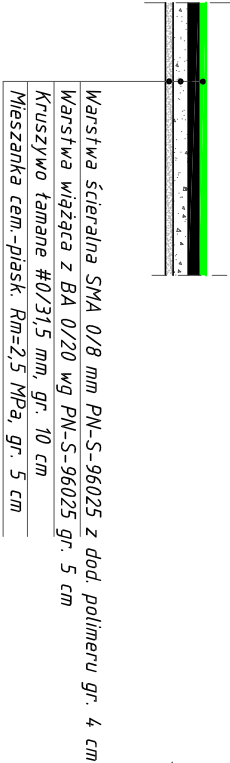


Stanowiska postojowe – nawierzchnia z kostki bet.

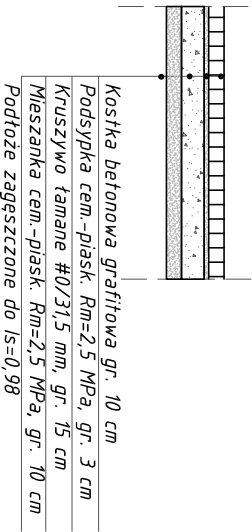


Trawnik nad garażem

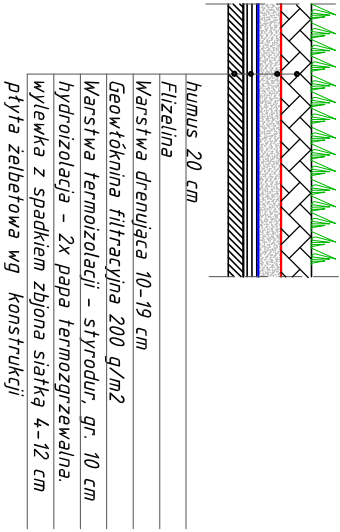


Nawierzchnia kamienna nad garażem

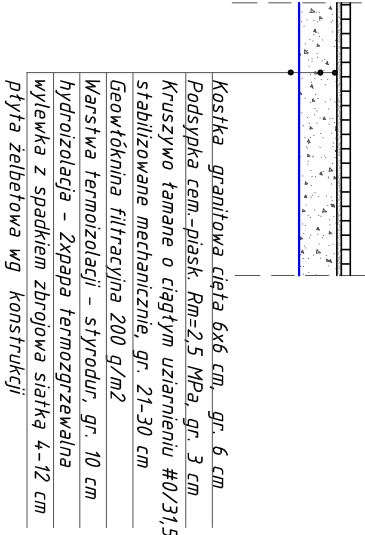


Nawierzchnia bitumiczna nad garażem

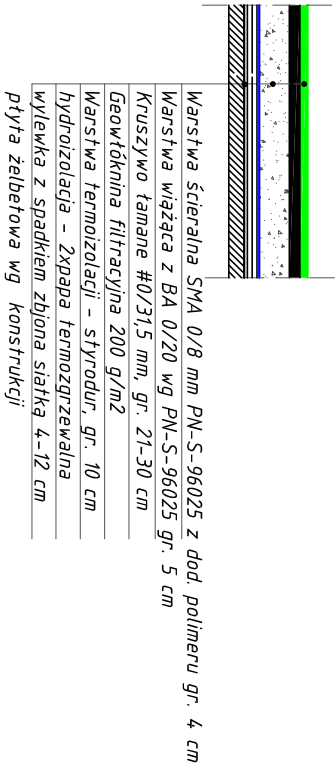

Parking– bruk klinkierowy

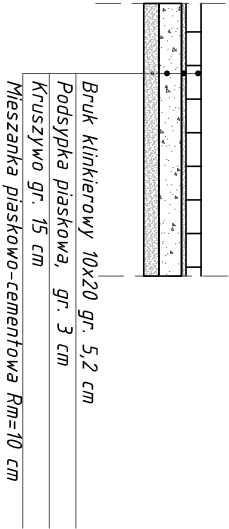

Chodnik – bruk klinkierowy

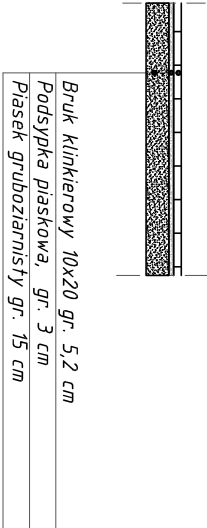

Wielobranżowy projekt budowlany i wykonawczy opracowany w okresie 2008-2010 przez pracownię Portal - PP Spółka z ograniczoną odpowiedzialnością Sp.k. Niniejsze rysunki stanowią dokumentację ujednoliconą, uwzględniającą zmiany wprowadzone podczas budowy oraz projektami zainicjowanymi i uzupełnionymi wykonanymi przez pracownię CITY architekt Spółka z ograniczoną odpowiedzialnością Sp.k. w ramach pełnienia nadzoru autorskiego.

PROJEKT ZAMIENNY KOMPLEKSU ZABUDOWY USŁUGOWEJ NA POTRZEBY SZCZECIŃSKIEGO PARKU NAUKOWO - TECHNOLOGICZNEGO PRZY UL. NIEMIERYŃSKIEJ W SZCZECINIE

temat: „BUDOWA I WYPOSAŻENIE I ETAPU POMERANIA TECHNOPARK W SZCZECINIE PRZY ULICY NIEMIERYŃSKIEJ CYFROWEJ, KONTYNUACJA INWESTYCJI”

nazwa projektu: Szczecin, ul. Niemierzyńska 17,17a dz. nr 48, 49, 50 adres inwestycji: Szczeciński Park Naukowo - Technologiczny, ul.Niemierzyńska 17a, 71-441 Szczecin inwestor:

mgr inż. Dominik Liakos ZAP/0114/POOD/07 projektant / autor projektu: mgr inż. Marta Owczarczyk ZAP/0057/POOD/12 sprawdzający:

PRZEKROJE KONSTRUKCYJNE

rys. 1:50 drogaowa skala: 1:50 branża: P. ZAMIAENNY Szczecin, lipiec 2013r. D2 data: nr rys.