
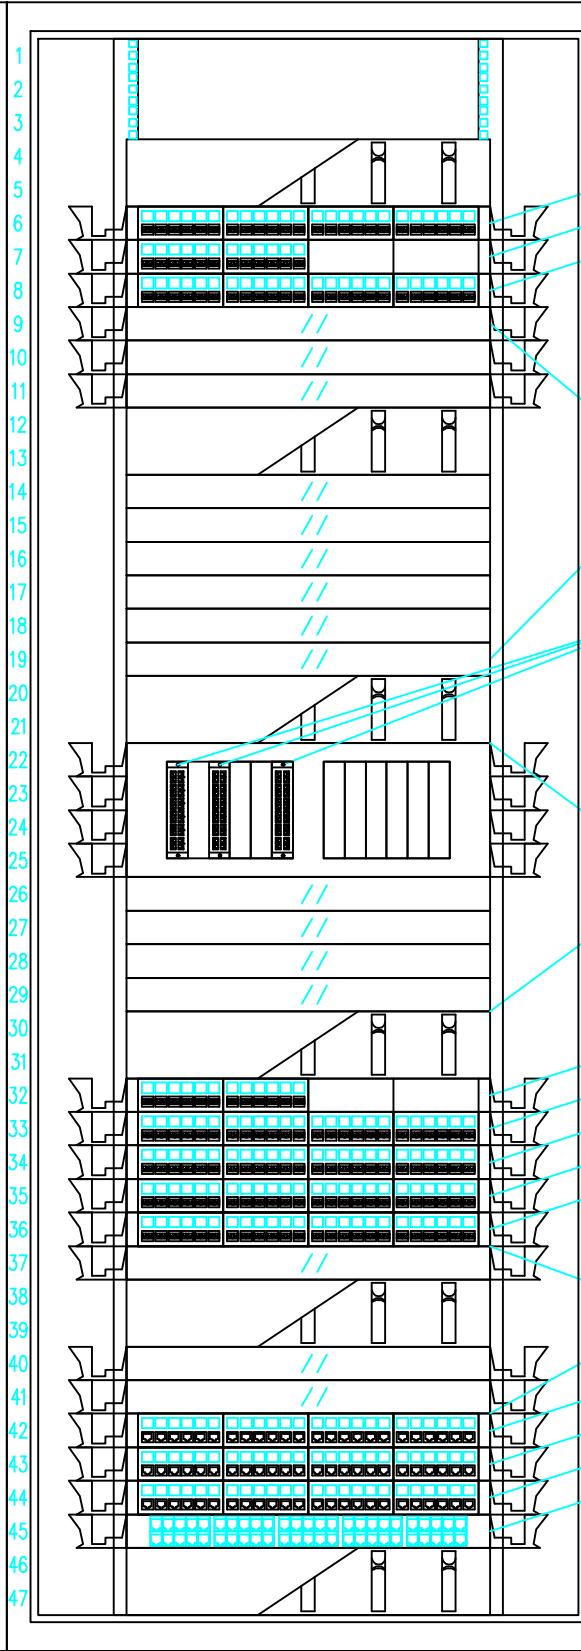
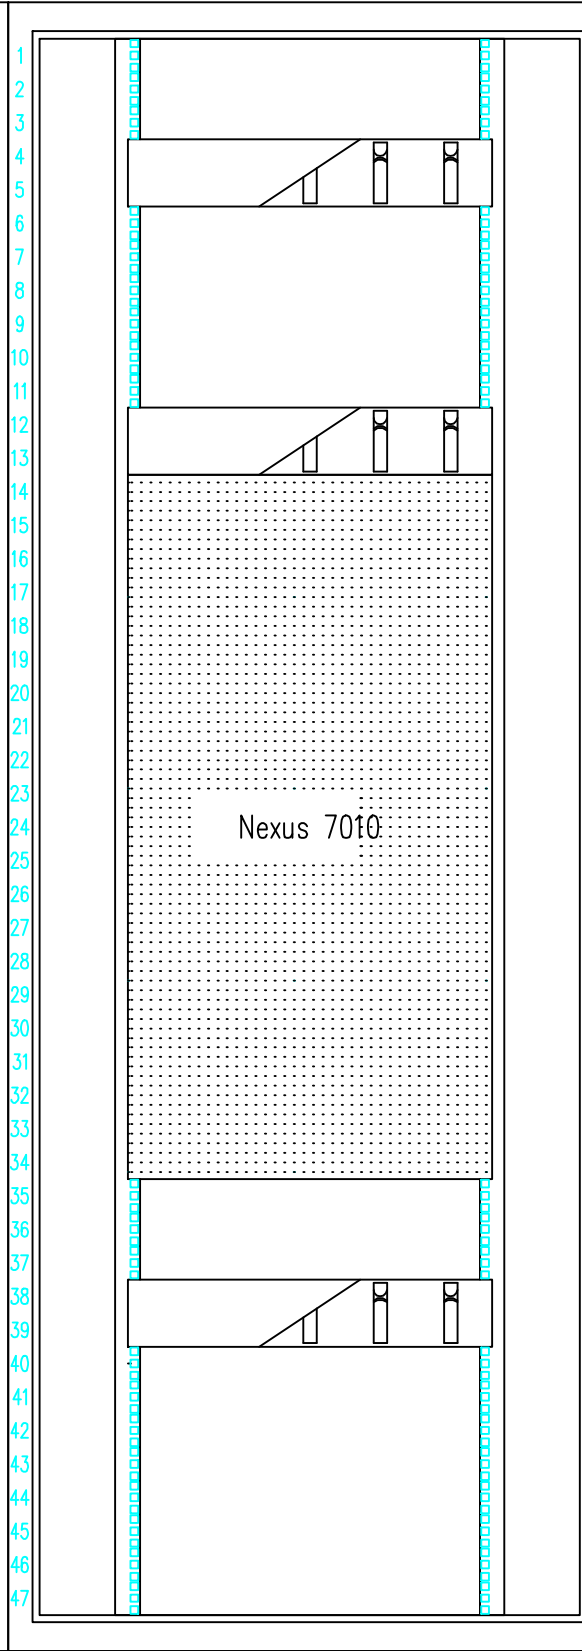


GPD-B

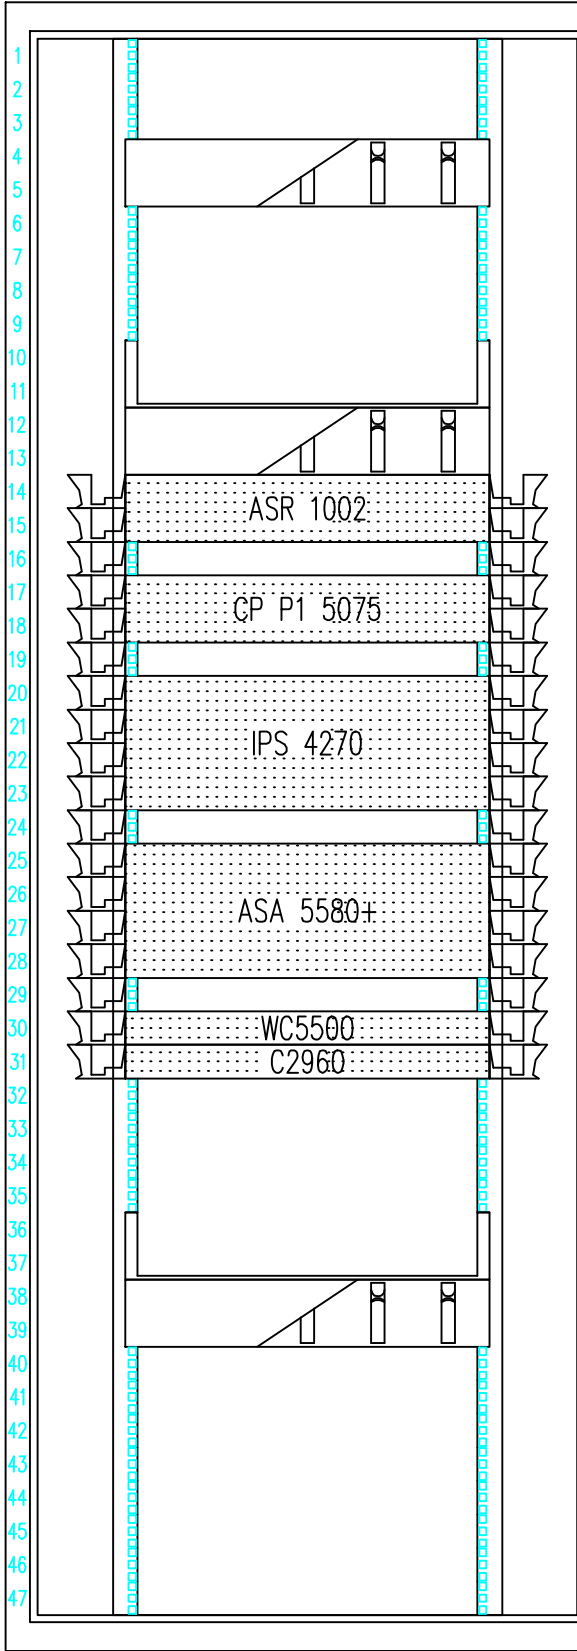

Porty 1-12: 24f (B0.SJ.1-24)/Porty 13-24: 24f (B1.SJ.1-24)
B2.SJ.1-24 [Rezerwa]
Porty 1-24: 2x24f (B3.SJ.1-48)

Rezerwa na kable do budynków
B4-B21

Porty 1-12: 2x12f/M (S1.SJ.1-24)
Porty 1-12: 2x12f/M (S3.SJ.1-24)
Porty 1-12: 2x12f/M (S6.SJ.1-24)

Rezerwa na kable
do pozostałych SPD

Porty 1-12: 24f (GA.SJ.1-24)
Porty 1-12: 24f (SA.SJ.1-24)/Porty 13-24: 24f (SB.SJ.1-24)
Porty 1-24: 2x24f (C.SJ.1-48)
Porty 1-24: 2x24f (C.SJ.49-96)
Porty 1-24: 2x24f (C.SJ.97-144)

Rezerwa na kable prywatne

Porty 1-24: 24x4p (SA.F4.1-24)
Porty 1-24: 24x4p (SB.F4.1-24)
Porty 1-24: 24x4p (C.F4.1-24)
Porty 1-50: 50p (PT.TF.1-50)


Uwagi:
Szczegółowa konfiguracja szaf został zestawiona w tabeli konfiguracyjnej w opisie projektu.

Oznaczenia:
4p – kabel teleinformatyczny FFTP 4-parowy, kat. 6A
25p – kabel teleinformatyczny STP 25-parowy, 2xMRJ-21, 1000Base-T

12f SJ – kabel światłowodowy 12-włóknowy, uniwersalny, jednomodowy OS2
12f SJ/M – kabel światłowodowy 12-włóknowy, uniwersalny, jednomodowy OS2, 2xMPO
24f SJ – kabel światłowodowy 24-włóknowy, uniwersalny, jednomodowy OS2

50p – kabel telefoniczny YTKSY 53x2x0,5
100p – kabel telefoniczny YTKZY 50x4x0,5
100p/z – kabel telefoniczny XzTKMXpw 50x4x0,5

Sn – SDP-n

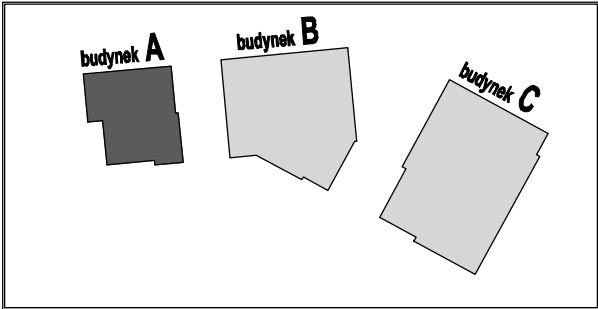

Wielobranżowy projekt budowlany i wykonawczy opracowany w okresie 2008-2010 przez pracownię Portal - PP Spółka z ograniczoną odpowiedzialnością Sp.k.
Niniejsze rysunki stanowią dokumentację ujednoliconą, uwzględniając zmiany wprowadzone podczas budowy oraz projektami zamiennymi i uzupełniającymi wykonanymi przez pracownię CITY architektki Spółka z ograniczoną odpowiedzialnością Sp.k. w ramach pełnienia nadzoru autorskiego.

**PROJEKT ZAMIENNY KOMPLEKSU ZABUDOWY
USŁUGOWEJ NA POTRZEBY SZCZECIŃSKIEGO PARKU
NAUKOWO - TECHNOLOGICZNEGO PRZY UL.
NIEMIERYŃSKIEJ W SZCZECINIE**

temat:

**„BUDOWA I WYPOSAŻENIE I ETAPU POMERANIA
TECHNOPARK W SZCZECINIE PRZY
ULICY NIEMIERYŃSKIEJ”**

nazwa projektu:

Szczecin, ul. Niemierzyńska 17,17a
dz. nr 48, 49, 50
adres inwestycji:

Szczeciński Park Naukowo - Technologiczny,
ul.Niemierzyńska 17a, 71-441 Szczecin
inwestor:

mgr inż. Paweł Kozłowski - lic. zab. tech. II st. nr 10055
projektant / autor projektu:

mgr inż. Grzegorz Kwiatkowski - lic. zab. tech. II st. nr 10021
sprawdzający:

mgr inż. Bartosz Słodkowski - lic. zab. tech. II st. nr 9606
zatwierdzający:

WIDOK PUNKTU DYSTRYB.

GPD-B

rys.

teleinformatyka

branża:

P. ZAMIENNY
faza:

1:100

skala:

Szczecin, sierpień 2013r
data:

T121
nr rys.