

Porty 1–24: 24f (GA.SJ.1–24)  
Porty 25–48: 24f (GB.SJ.1–24)  
Porty 1–12: 12f (P1.SW.1–12)  
Porty 13–24: 12f (P2.SW.1–12)  
Porty 25–36: 12f (P3.SW.1–12)

BPD–1 (przód)

Przełączniki sieciowe

UPS 3000 VA RM

Kable 4p do gniazd

BPD–1 (tył)

Rezerwa na pole  
stacyjne centrali  
telefonicznej CT01

Rezerwa na pole  
stacyjne centrali  
telefonicznej CT02


Uwagi:  
Szczegółowa konfiguracja szaf został zestawiona w tabeli konfiguracyjnej w opisie projektu.

Oznaczenia:  
4p – kabel teleinformatyczny FFTP 4–parowy, kat. 6A  
25p – kabel teleinformatyczny STP 25–parowy, 2xMRJ–21, 1000Base–T

12f SJ – kabel światłowodowy 12–włóknowy, uniwersalny, jednomodowy OS2  
12f SJ/M – kabel światłowodowy 12–włóknowy, uniwersalny, jednomodowy OS2, 2xMPO  
24f SJ – kabel światłowodowy 24–włóknowy, uniwersalny, jednomodowy OS2

50p – kabel telefoniczny YTKSY 53x2x0,5  
100p – kabel telefoniczny YTKZY 50x4x0,5  
100p/z – kabel telefoniczny XzTKMXpw 50x4x0,5

Sn – SDP–n

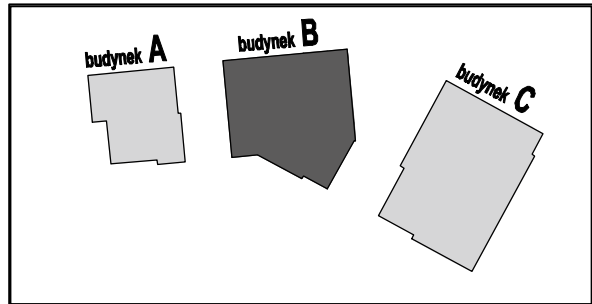

Wielobranżowy projekt budowlany i wykonawczy opracowany w okresie 2008–2010 przez pracownię Portal - PP Spółka z ograniczoną odpowiedzialnością Sp.k.  
Niniejsze rysunki stanowią dokumentację ujednoliconą, uwzględniającą zmiany wprowadzone podczas budowy oraz projektami zamiennymi i uzupełniającymi wykonanymi przez pracownię CITY architektki Spółka z ograniczoną odpowiedzialnością Sp.k. w ramach pełnienia nadzoru autorskiego.

**PROJEKT ZAMIENNY KOMPLEKSU ZABUDOWY  
USŁUGOWEJ NA POTRZEBY SZCZECIŃSKIEGO PARKU  
NAUKOWO - TECHNOLOGICZNEGO PRZY UL.  
NIEMIERYŃSKIEJ W SZCZECINIE**

temat:

**„BUDOWA I WYPOSAŻENIE I ETAPU POMERANIA  
TECHNOPARK W SZCZECINIE PRZY  
ULICY NIEMIERYŃSKIEJ”**

nazwa projektu:

Szczecin, ul. Niemierzyńska 17,17a  
dz. nr 48, 49, 50  
adres inwestycji:

Szczeciński Park Naukowo - Technologiczny,  
ul.Niemierzyńska 17a, 71-441 Szczecin  
inwestor:

mgr inż. Paweł Kozłowski - lic. zab. tech. II st. nr 10055  
projektant / autor projektu:

mgr inż. Grzegorz Kwiatkowski - lic. zab. tech. II st. nr 10021  
sprawdzający:

mgr inż. Bartosz Słodkowski - lic. zab. tech. II st. nr 9606  
zatwierdzający:

**WIDOK PUNKTU  
DYSTRYBUCYJNEGO BPD-1**

rys.

teleinformatyka

branża:

P. ZAMIENNY  
faza:

1:100

skala:

Szczecin, sierpień 2013r  
data:

T134  
nr rys.