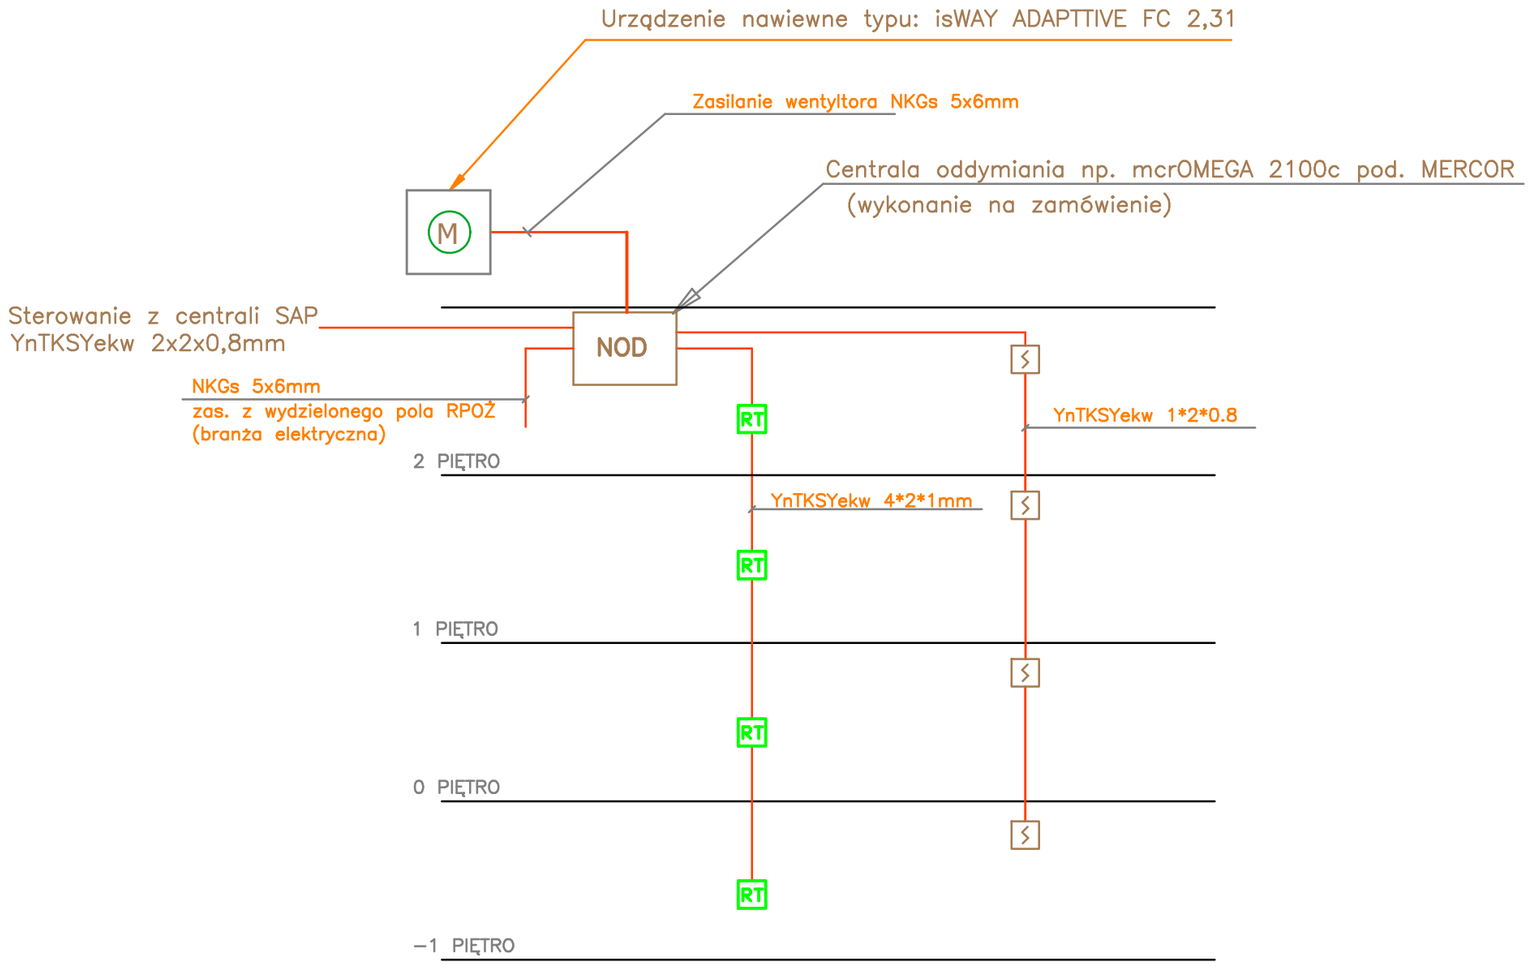

Uwagi:

1. Obliczenia nadciśnienia wg projektu branży sanitarnej
2. Czujke montować na stropie klatki schodowej w możliwie centralnym punkcie
3. Przyciski RPO montować na klatce schodowej na wys. h~1,4mi
4. Przewody typu YnTKSY układać pod tynkiem w rurkach ochronnych typu RB Max16
5. Przewody niepalne typu NKGs układać na tynku, ocowane co 30 cm
6. Połączenia wykonać zgodnie z DTR producenta
7. Wsztstkie urządzenia systemu sterowania nadciśnieniem powinny posiadać certyfikat CNBOP lub deklarację zgodności.

LEGENDA

RT RPO−1
ręczny przycisk
oddymiania

czujka dymu
DOR 40

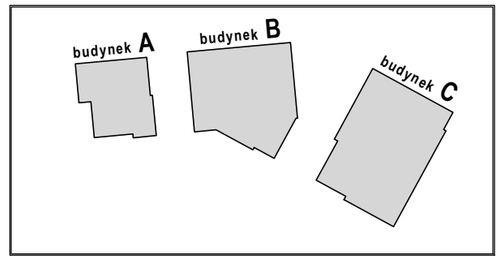

Wielobranżowy projekt budowlany i wykonawczy opracowany w okresie 2008-2010 przez pracownię Portal - PP Spółka z ograniczoną odpowiedzialnością Sp.k.
Niniejsze rysunki stanowią dokumentację ujednoliconą, uwzględniającą zmiany wprowadzone podczas budowy oraz projektami zamiennymi i uzupełniającymi wykonanymi przez pracownię CITY architekci Spółka z ograniczoną odpowiedzialnością Sp.k. w ramach pełnienia nadzoru autorskiego.

PROJEKT ZAMIENNY KOMPLEKSU ZABUDOWY USŁUGOWEJ NA POTRZEBY SZCZECIŃSKIEGO PARKU NAUKOWO - TECHNOLOGICZNEGO PRZY UL. NIEMIERZYŃSKIEJ W SZCZECINIE
temat:

„BUDOWA I WYPOSAŻENIE I ETAPU POMERANIA TECHNOPARK W SZCZECINIE PRZY ULICY NIEMIERZYŃSKIEJ”
nazwa projektu:

Szczecin, ul. Niemierzyńska 17,17a
dz. nr 48, 49, 50
adres inwestycji:

Szczeciński Park Naukowo - Technologiczny,
ul.Niemierzyńska 17a, 71-441 Szczecin
inwestor:

mgr inż. Paweł Kozłowski - lic. zab. tech. II st. nr 10055
projektant / autor projektu:

mgr inż. Grzegorz Kwiatkowski - lic. zab. tech. II st. nr 10021
sprawdzający:

mgr inż. Bartosz Słodkowski - lic. zab. tech. II st. nr 9606
zatwierdzający:

Schemat sterow. oddymianiem klatek schod. w bud. A
rys.

SAP
branża:

\-
skala:

P. ZAMIENNY
faza:

Szczecin, sierpień 2013r
data:

SAP6
nr rys.