



CENTRUM KOMPUTEROWE

LEGENDA:

- [S] 001 CZUJKA OPTYCZNA DYMU CUBUS MTD 533  
[S] 003 CZUJKA TEMPERATUROWA CUBUS MTD 533  
▼ WSKAŹNIK ZADZIAŁANIA CZUJKI BA-UP1  
[Y] 150 RĘCZNY OSTRZEGACZ POŻAROWY MPC 545-3  
[M] 150 MODUŁ WYJŚCIA NADZOROWANEGO TYPU BA-IDM  
[S] 151 MODUŁ WEJŚĆ NADZOROWANYCH BA-IM4  
[D] 154 MODUŁ PRZEKAŹNIKOWY BA-REL4  
[Z] 153 MODUŁ STERUJĄCY WEJŚĆ/WYJŚĆ BA-DI3  
[S] 005 CZUJKA LINIOWA DYMU ECO ES50  
— REFLEKTORY PRYZMOWE  
[S] 004 CZUJKA OPTYCZNA DYMU DOR-40  
[RT] PRZYCISK ODDYMIANIA RPD-1  
— PRZEWÓD YnTKSYekw 1x2x0,8mm /4x2x1mm  
— PRZEWÓD NKGs 2x1mm FE180/PH90

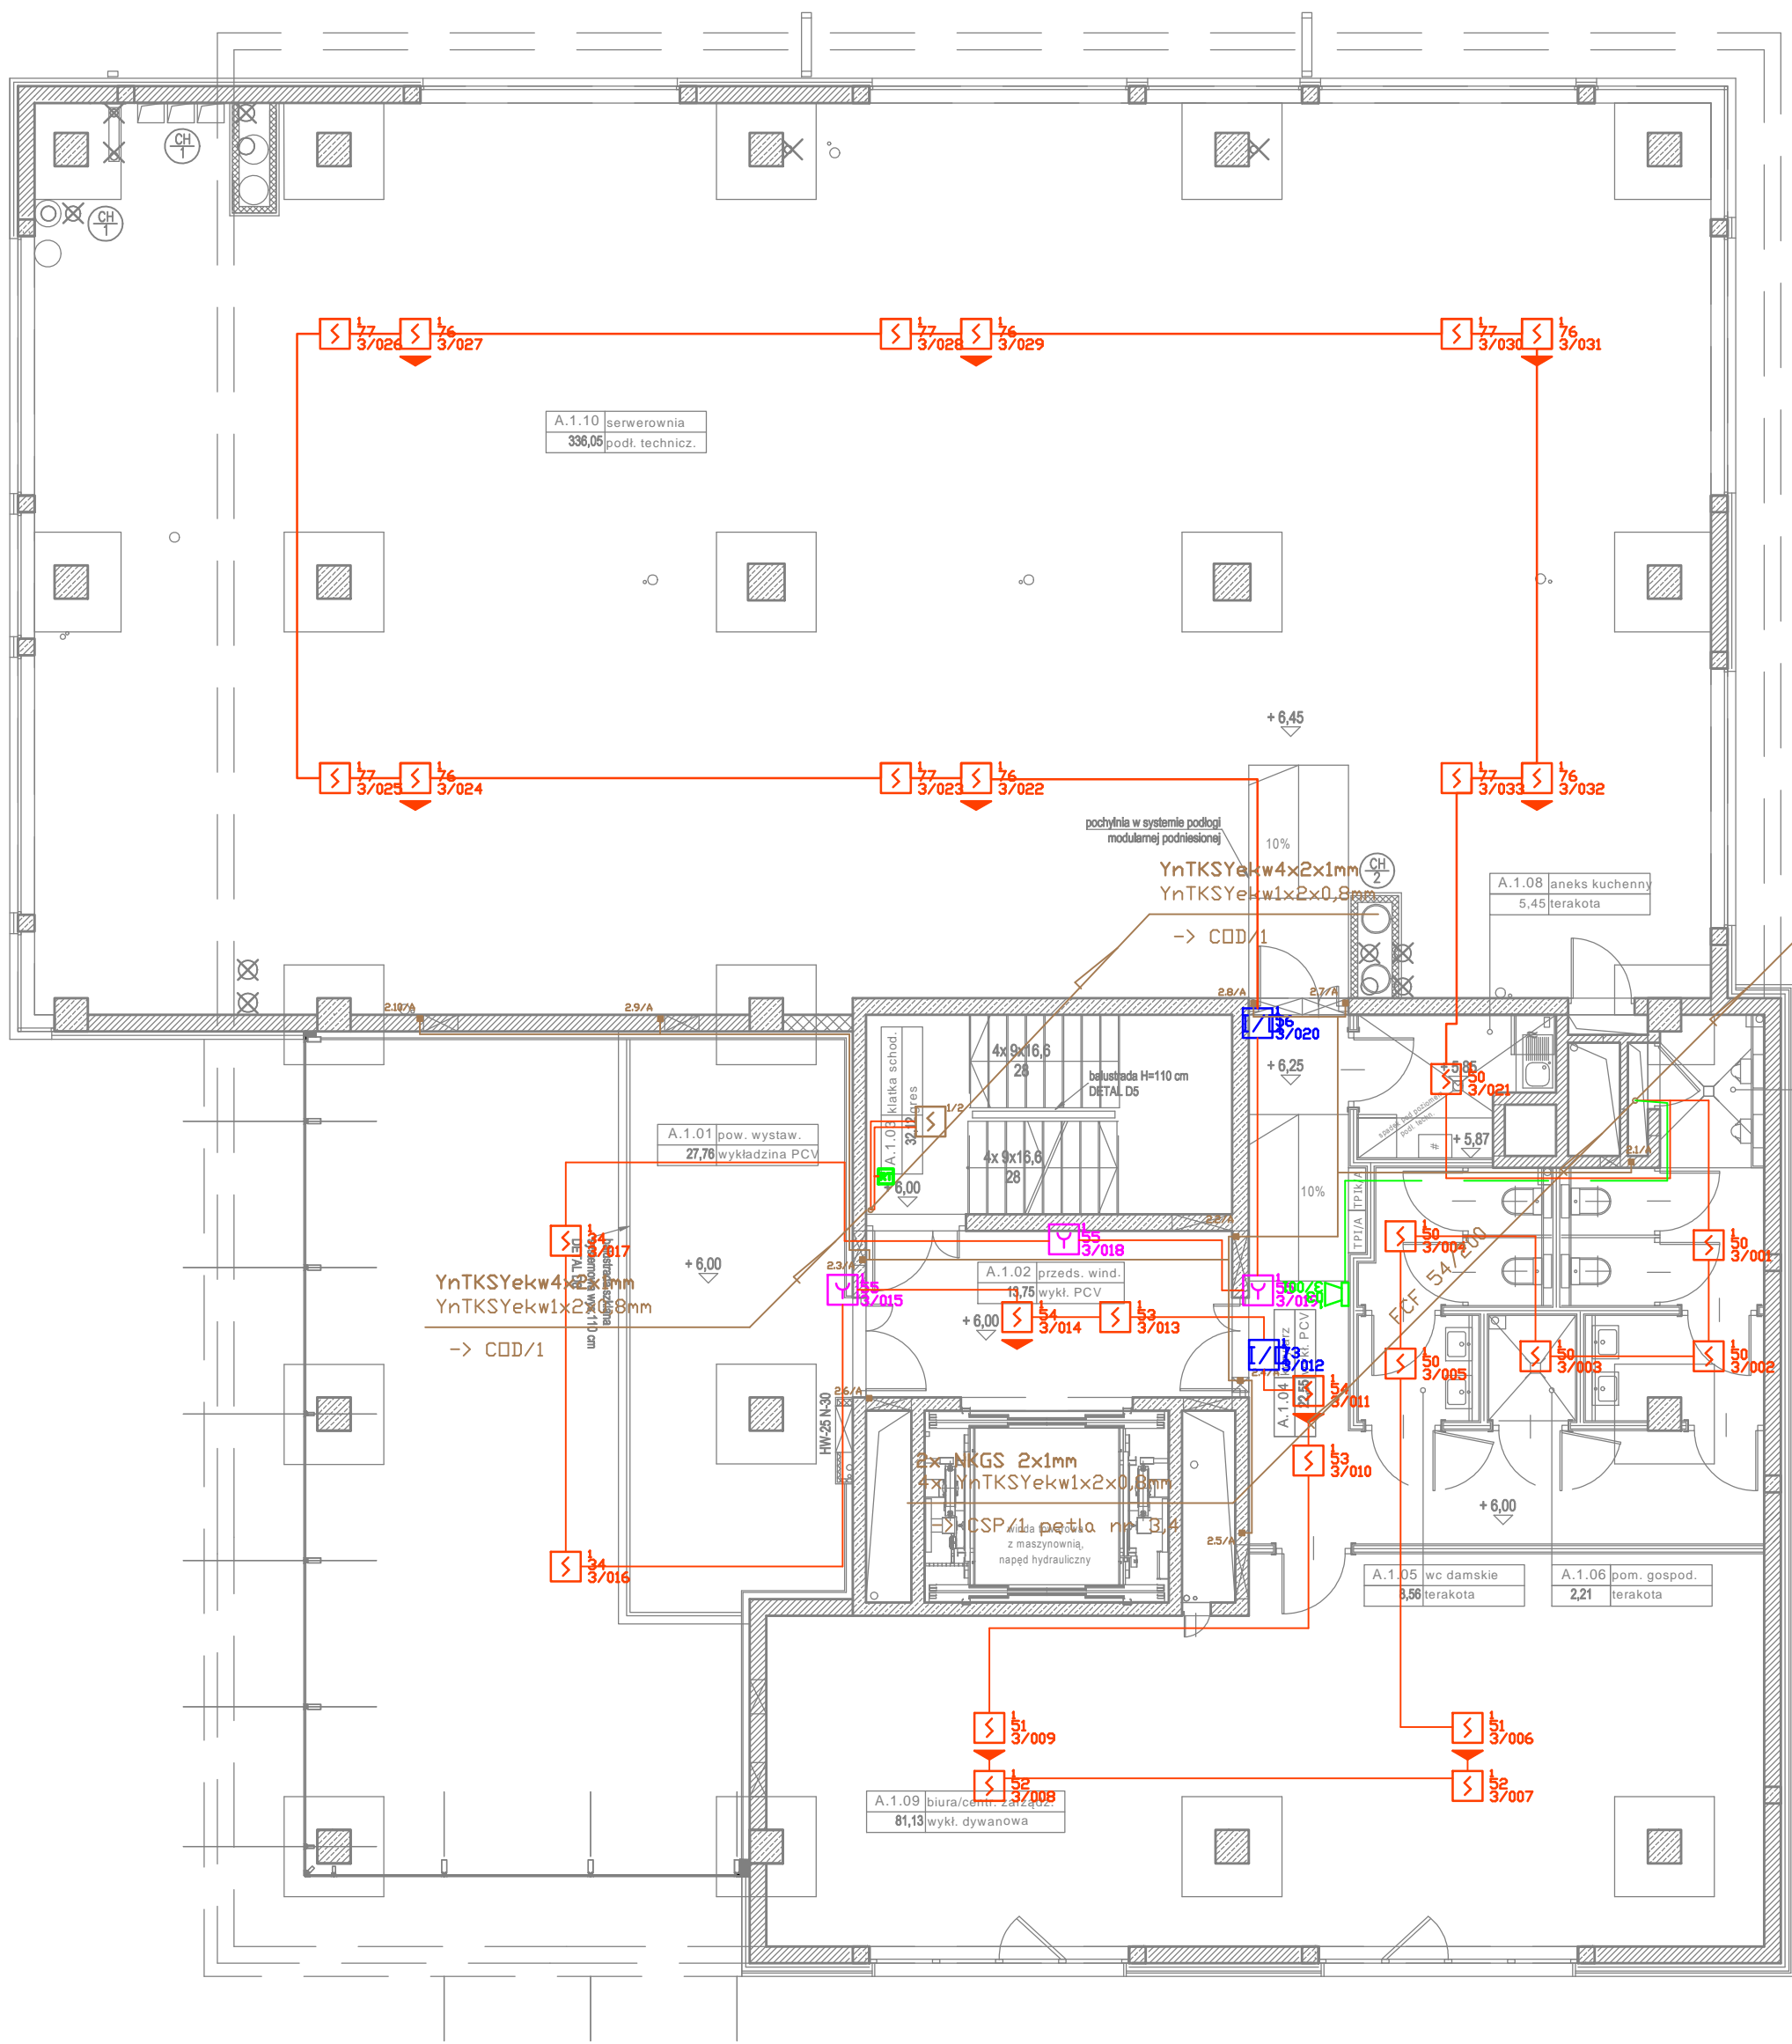

1x NKGs 2x1mm  
2x YnTKSYekw1x2x0,8mm  
-> CSP/1 petla nr 4

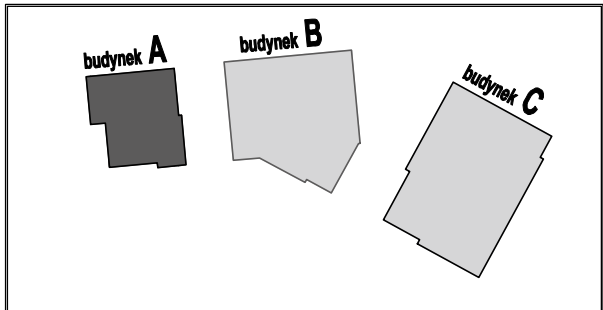

Wielobranżowy projekt budowlany i wykonawczy opracowany w okresie 2008-2010 przez pracownię Portal - PP Spółka z ograniczoną odpowiedzialnością Sp.k.  
Niniejsze rysunki stanowią dokumentację ujednoliconą, uwzględniając zmiany wprowadzone podczas budowy oraz projektami zamiennymi i uzupełniającymi wykonanymi przez pracownię CITY architektki Spółka z ograniczoną odpowiedzialnością Sp.k. w ramach pełnienia nadzoru autorskiego.

PROJEKT ZAMIENNY KOMPLEKSU ZABUDOWY  
USŁUGOWEJ NA POTRZEBY SZCZECIŃSKIEGO PARKU  
NAUKOWO - TECHNOLOGICZNEGO PRZY UL.  
NIEMIERZYŃSKIEJ W SZCZECINIE

temat:

„BUDOWA I WYPOSAŻENIE I ETAPU POMERANIA  
TECHNOPARK W SZCZECINIE PRZY  
ULICY NIEMIERZYŃSKIEJ”

nazwa projektu:

Szczecin, ul. Niemierzyńska 17,17a dz. nr 48, 49, 50

adres inwestycji:

Szczeciński Park Naukowo - Technologiczny, ul.Niemierzyńska 17a,  
71-441 Szczecin

inwestor:

mgr inż. Paweł Kozłowski - lic. zab. tech. II st. nr 10055

projektant / autor projektu:

mgr inż. Grzegorz Kwiatkowski - lic. zab. tech. II st. nr 10021  
sprawdzający:

mgr inż. Bartosz Słodkowski - lic. zab. tech. II st. nr 9606  
zatwierdzający:

BUD. A - RZUT I PIĘTRA  
SAP

rys.

SAP

branża:

P. ZAMIENNY

faza:

1:100

skala:

Szczecin, sierpień 2013r

data:

SAP10  
nr rys.