




LEGENDA:

- manipulator SSWIN
- ekspander wejść SSWIN
- ekspander wejść SSWIN - rezerwa
- ekspander wyjść SSWIN
- centrala alarmowa SSWIN
- centrala alarmowa SSWIN - rezerwa
- magistrala ekspanderów SSWIN
- magistrala manipulatorów SSWIN
- numer urządzenia

Uwaga:

okablowanie układać w korytach kablowych wspólnych dla systemów bezpieczeństwa KD,SSWIN, CCTV, BMS

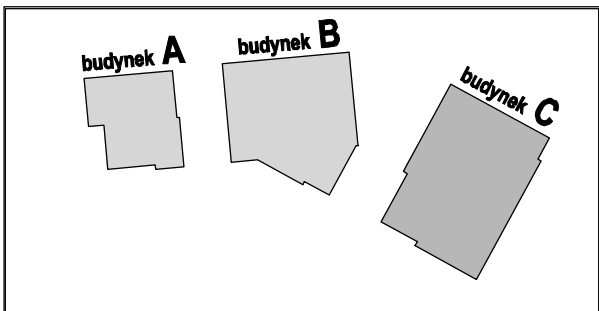

Wielobranżowy projekt budowlany i wykonawczy opracowany w okresie 2008-2010 przez pracownię Portal - PP Spółka z ograniczoną odpowiedzialnością Sp.k. Niniejsze rysunki stanowią dokumentację ujednoliconą, uwzględniając zmiany wprowadzone podczas budowy oraz projektami zamiennymi i uzupełniającymi wykonanymi przez pracownię CITY architektki Spółka z ograniczoną odpowiedzialnością Sp.k. w ramach pełnienia nadzoru autorskiego.

PROJEKT ZAMIENNY KOMPLEKSU ZABUDOWY USŁUGOWEJ NA POTRZEBY SZCZECIŃSKIEGO PARKU NAUKOWO - TECHNOLOGICZNEGO PRZY UL. NIEMIERZYŃSKIEJ W SZCZECINIE

temat:

„BUDOWA I WYPOSAŻENIE I ETAPU POMERANIA TECHNOPARK W SZCZECINIE PRZY ULICY NIEMIERZYŃSKIEJ”

nazwa projektu:

Szczecin, ul. Niemierzyńska 17, 17a dz. nr 48, 49, 50

adres inwestycji:

Szczeciński Park Naukowo - Technologiczny, ul.Niemierzyńska 17a, 71-441 Szczecin

inwestor:

mgr inż. Paweł Kozłowski - lic. zab. tech. II st. nr 10055 projektant / autor projektu

mgr inż. Grzegorz Kwiatkowski - lic. zab. tech. II st. nr 10021 sprawdzający

mgr inż. Bartosz Śliadowski - lic. zab. tech. II st. nr 9606 zatwierdzający

BUD. C - RZUT II p. magistrale SSWIN

rys.

teletechnika

branża:

P. ZAMIENNY

faza:

1:100

akala:

Szczecin, sierpień 2013r

data:

TC14

nr rys.