








LEGENDA:

-  gniazdo przyłączeniowe RJ45 sieci SECURITY LAN dla kamery CCTV IP
-  gniazdo przyłączeniowe RJ45 sieci SECURITY LAN dla kontrolera dostępu
-  pośredni punkt dystrybucyjny SECURITY LAN, szafa wisząca 600x600x300
-  numer urządzenia
-  kabel UTP CAT.6, x - ilości kabli na danym odcinku trasy kablowej
-  kabel światłowodowy, jednomodowy OS2 6J

Uwaga:

okablowanie na klatce schodowej na poziomie dachu układać w brzdach lub natynkowo

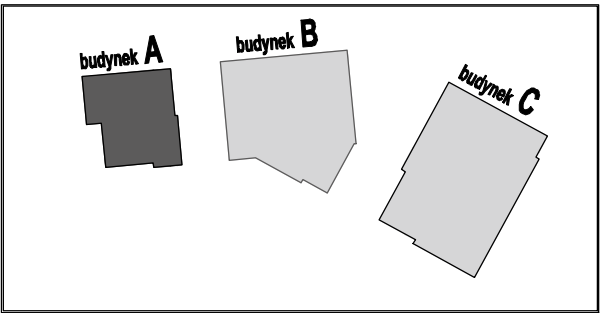

Wielobranżowy projekt budowlany i wykonawczy opracowany w okresie 2008-2010 przez pracownię Portal - PP Spółka z ograniczoną odpowiedzialnością Sp.k.
Niniejsze rysunki stanowią dokumentację ujednoliconą, uwzględniając zmiany wprowadzone podczas budowy oraz projektami zamiennymi i uzupełniającymi wykonanymi przez pracownię CITY architektki Spółka z ograniczoną odpowiedzialnością Sp.k. w ramach pełnienia nadzoru autorskiego.

PROJEKT ZAMIENNY KOMPLEKSU ZABUDOWY
USŁUGOWEJ NA POTRZEBY SZCZECIŃSKIEGO PARKU
NAUKOWO - TECHNOLOGICZNEGO PRZY UL.
NIEMIERZYŃSKIEJ W SZCZECINIE

temat:

„BUDOWA I WYPOSAŻENIE I ETAPU POMERANIA
TECHNOPARK W SZCZECINIE PRZY
ULICY NIEMIERZYŃSKIEJ”

nazwa projektu:

Szczecin, ul. Niemierzyńska 17,17a
dz. nr 48, 49, 50
adres inwestycji:

Szczeciński Park Naukowo - Technologiczny,
ul.Niemierzyńska 17a, 71-441 Szczecin
inwestor:

mgr inż. Paweł Kozłowski - lic. zab. tech. II st. nr 10055
projektant / autor projektu:

mgr inż. Grzegorz Kwiatkowski - lic. zab. tech. II st. nr 10021
sprawdzający:

mgr inż. Bartosz Słodkowski - lic. zab. tech. II st. nr 9606
zatwierdzający:

BUD. A - RZUT STROPODACHU
sieć SECURITY LAN

rys.

teletechnika

branża:

P. ZAMIENNY
faza:

1:100

skala:

Szczecin, sierpień 2013r
data:

TA4
nr rys.