


- LEGENDA:**
- priłączenie RJ45 sieci SECURITY LAN do modułu konwertera TCM/RSW
 - priłączenie RJ45 sieci SECURITY LAN do kamery CCTV P
 - priłączenie RJ45 sieci SECURITY LAN do kamery obrotowej
 - priłączenie RJ45 sieci SECURITY LAN do kamery zewnętrznej
 - numer urządzenia
 - kabel UTP CAT.5
 - korytka kablowe KFU 20X50
- Uwaga:**
określenie umieszczenia w korytkach kablowych współrzędnych dla systemu zabezpieczenia KOS/RSW, CCTV, RSW

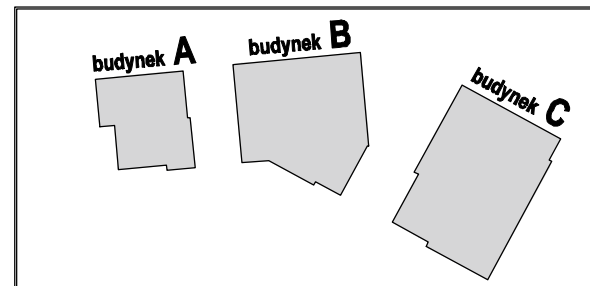

Wieloletni projekt budowlany i wykonawczy opracowany w okresie 2008-2011 przez pracownię Projekt - PPT Spółka z ograniczoną odpowiedzialnością Sp. z o.o.
Materiały rysunkowe stanowią dokumentację specjalistyczną, uwzględniającą zmiany wprowadzone podczas budowy oraz przepisami zaktualizowanymi i uzupełnionymi w tym celu przez pracownię CTY architektura Spółka z ograniczoną odpowiedzialnością Sp. z o.o. w ramach pełnienia nadzoru autorskiego.

**PROJEKT ZAMIANY KOMPLEXU ZABUDOWY

ULICY INŻYNIERSKIEJ”**

Szczecin, ul. Inżynierska 17, 17a do nr 45, 46, 60
data inwestycji:
Szczecin/Piotr Niekurda - Technologia
ul. Inżynierska 17A, 71-441 Szczecin
budynek


PLAN INSTALACJI SECURITY LAN

skala: 1:100
nazwa: PLAN INSTALACJI SECURITY LAN

projektant: TGO1