

## INKUBATOR PRZEDSIĘBI




**LEGENDA:**



Uwaga:

okablowanie układać w korytach kablowych wspólnych dla systemów bezpieczeństwa KD,SSWIN, CCTV, BMS

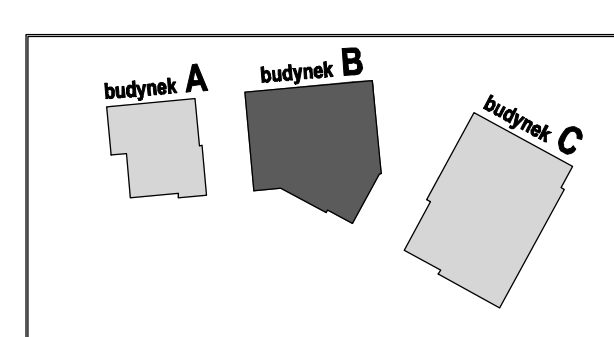

Wielobranżowy projekt budowlany i wykonawczy opracowany w okresie 2008-2010 przez pracownię Portal - PP Spółka z ograniczoną odpowiedzialnością Sp.k.

Niniejsze rysunki stanowią dokumentację ujednoliconą uwzględniającą zmiany wprowadzone podczas budowy oraz projektami zamiennymi i uzupełniającymi wykonanymi przez pracownię CITY architekti Spółka z ograniczoną odpowiedzialnością Sp.k. w ramach pełnienia nadzoru autorskiego.

**PROJEKT ZAMIENNY KOMPLEKSU ZABUDOWY  
USŁUGOWEJ NA POTRZEBY SZCZECIŃSKIEGO PARKU  
NAUKOWO - TECHNOLOGICZNEGO PRZY UL.  
NIEMIERZYŃSKIEJ W SZCZECINIE**

temat: „BUDOWA I WYPOSAŻENIE I ETAPU POMERANIA  
TECHNOPARK W SZCZECINIE PRZY  
ULICY NIEMIERYŃSKIEJ”

nazwa projektu:  
Szczecin, ul. Niemierzyńska 17,17a dz. nr 48, 49, 50

adres inwestycji:

Szczeciński Park Naukowo - Technologiczny,  
ul.Niemierzyńska 17a, 71-441 Szczecin

ul. Niemierzyńska 17a, 71-441 Szczecin  
inwestor:

mgr inż. Paweł Kozłowski - lic. zab. tech. II st. nr 10055  
projektant / autor projektu:

mgr inż. Grzegorz Kwiatkowski - lic. zab. tech. II st. nr 10021  
sprawdzający:

mgr inż. Bartosz Słodkowski - lic. zab. tech. II st. nr 9606  
zawierdzający:

**BUD. B - RZUT IIp.**  
**SSWIN**

**SSWIN**  
rys.  
**teletehnika**  
branza:

**1:100**  
skala:

**TR19**

branza:	skala:	<b>TB18</b>
<b>P. ZAMIENNY</b>	Szczecin, sierpień 2013r	
faza:	data:	nr rys.