


Uwaga:

okablowanie na klatce schodowej na poziomie dachu układać w bruzdach lub natynkowo

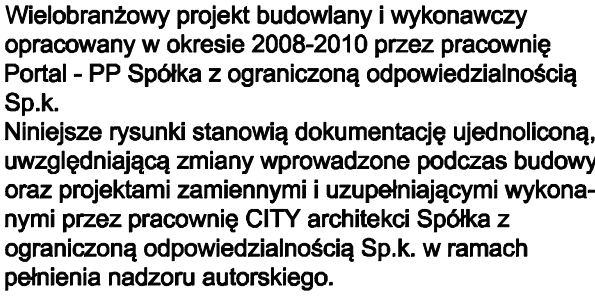

„BUDOWA I WYPOSAŻENIE I ETAPU POMERANIA TECHNOPARK W SZCZECINIE PRZY ULICY NIEMIERZYŃSKIEJ”

teletechnika	1:100	
branża:	skala:	
P. ZAMIENNY	Szczecin, sierpień 2013r	TB5
faza:	data:	nr rys.

TB5