


INKUBATOR PRZEDSIĘB

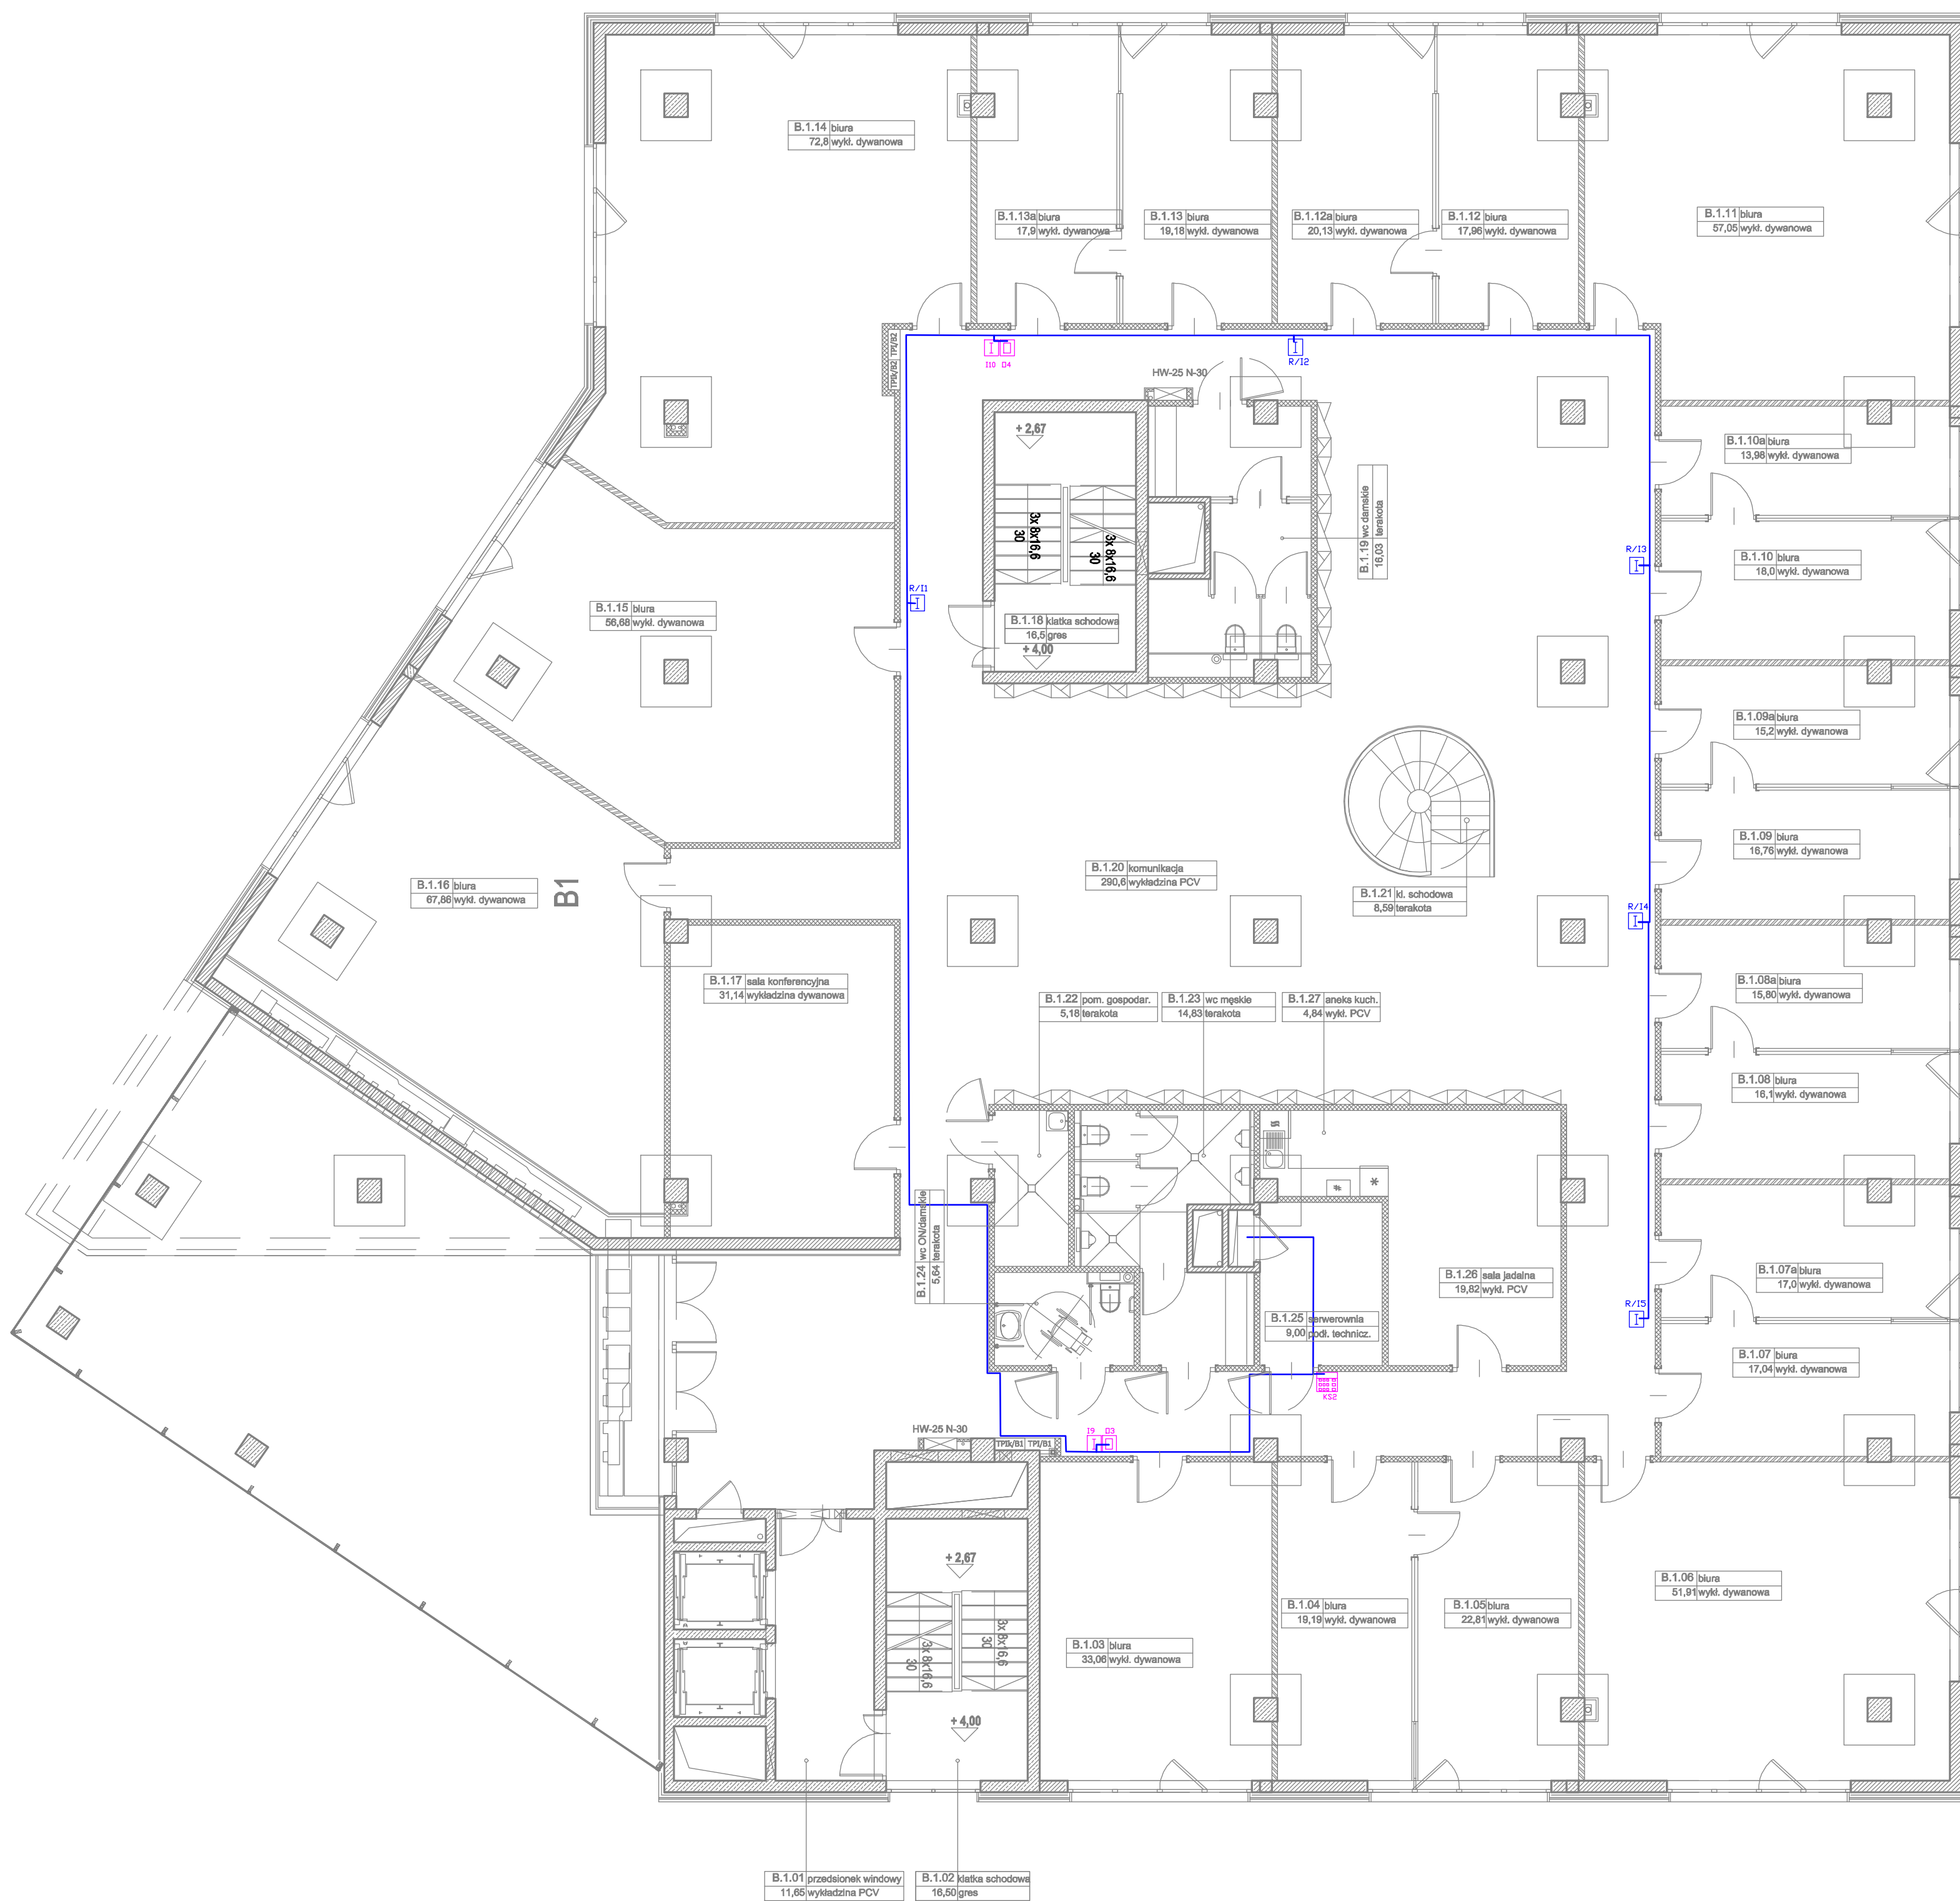

LEGENDA:



manipulator SSWIN



ekspander wejść SSWIN



ekspander wejść SSWIN - rezerwa



ekspander wyjść SSWIN



centrala alarmowa SSWIN



centralna alarmowa SSWIN - rezerwa



magistrala manipulatorów SSWIN



numer urzędzenia

Uwaga:

okablowanie układać w korytach kablowych wspólnych dla systemów bezpieczeństwa KD,SSWIN, CCTV, BMS

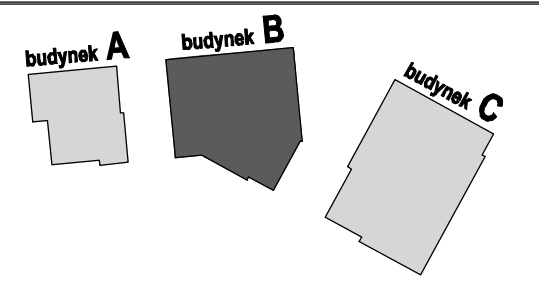

Wielobranżowy projekt budowlany i wykonawczy opracowany w okresie 2008-2010 przez pracownię Portal - PP Spółka z ograniczoną odpowiedzialnością Sp.k.

Niniejsze rysunki stanowią dokumentację ujednoliconą, uwzględniającą zmiany wprowadzone podczas budowy oraz projektami zamiennymi i uzupełniającymi wykonanymi przez pracownię CITY architektki Spółka z ograniczoną odpowiedzialnością Sp. k. w ramach pełnienia nadzoru autorskiego.

**PROJEKT ZAMIENNY KOMPLEKSU ZABUDOWY
USŁUGOWEJ NA POTRZEBY SZCZECIŃSKIEGO PARKU
NAUKOWO - TECHNOLOGICZNEGO PRZY UL.
NIEMIERYŃSKIEJ W SZCZECINIE**

temat:

**„BUDOWA I WYPOSAŻENIE I ETAPU POMERANIA
TECHNOPARK W SZCZECINIE PRZY
ULICY NIEMIERZYŃSKIEJ”**

nazwa projektu:

Szczecin, ul. Niemierzyńska 17, 17a dz. nr 48, 49, 50

adres inwestycji:

Szczeciński Park Naukowo - Technologiczny,
ul.Niemierzyńska 17a, 71-441 Szczecin

Investor:

mgr inż. Paweł Kozłowski - lic. zab. tech. II st. nr 10055
projektant / autor projektu:

mgr inż. Grzegorz Kwiatkowski

sprawdzający:

mgr inż. Bartosz
zatwierdzający

BUD. B - RZUT Ip.

magistrale SSWIN

teletechnika

branza:

1:100

skala: _____

Szczecin, sierpień 2013r
data:

TB13