


SPIS WLZTÓW:

YDY 5x10	W8.16
YDY 5x10	W8.17
YDY 5x10	W8.18
YDY 5x10	W8.19
4xLgY 50+LgY25	W8.21
YDY 5x10	W8.20
YDY 5x10	W8.12
YDY 5x10	W8.13
YDY 5x10	W8.14
YDY 5x10	W8.15
YDY 5x10	W8.8
YDY 5x10	W8.9
YDY 5x10	W8.10
YDY 5x10	W8.11
YDY 5x10	W8.3
YDY 5x10	W8.4
YDY 5x10	W8.5
YDY 5x10	W8.6
4xLgY 35+LgY16	W8.2
YDY 5x10	W8.7
4xLgY 185+LgY95	W8.1
YDY 3x2.5	
YDY 3x2.5	
YDY 3x2.5	
2x(4xLgY 150)+LgY150	W8

- Legenda:
- elektryczny podgrzewacz wody 2kW zasilany z gniazda pod umywalką IP44
  - urządzenie wentylacyjne
  - koryto kablowe (typ na rysunku)
  - oznaczenie linii kablowej

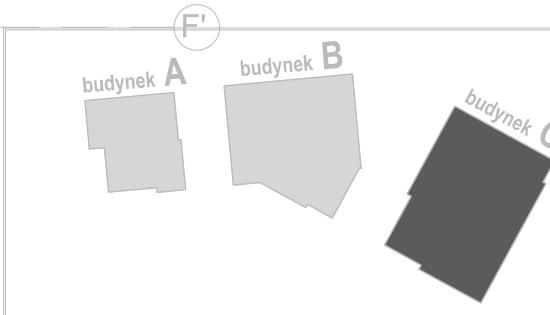

Wielobranżowy projekt budowlany i wykonawczy opracowany w okresie 2008-2010 przez pracownię Portal - PP Spółka z ograniczoną odpowiedzialnością Sp.k.

Niniejsze rysunki stanowią dokumentację ujednoliconą, uwzględniając zmiany wprowadzone podczas budowy oraz projektami zamiennymi i uzupełniającymi wykonanymi przez pracownię CITY architektki Spółka z ograniczoną odpowiedzialnością Sp.k. w ramach pełnienia nadzoru autorskiego.

**PROJEKT ZAMIENNY KOMPLEKSU ZABUDOWY USŁUGOWEJ NA POTRZEBY SZCZECIŃSKIEGO PARKU NAUKOWO - TECHNOLOGICZNEGO PRZY UL. NIEMIERZYŃSKIEJ W SZCZECINIE**

temat:

**"Budowa i wyposażenie I etapu Pomerania Technopark w Szczecinie przy ul.Niemierzyńskiej / Cyfrowej, kontynuacja inwestycji"**

nazwa projektu:

Szczecin, ul. Niemierzyńska 17,17a  
dz. nr 48, 49, 50  
adres inwestycji:

Szczeciński Park Naukowo - Technologiczny,  
ul.Niemierzyńska 17a, 71-441 Szczecin  
inwestor:

mgr inż. Patryk Dominiak, upr. nr ZAP/0107/POOE/12  
projektant / autor projektu:

mgr inż. Mariusz Piątkowski, upr. nr ZAP/0125/PWOE/11  
sprawdzający: