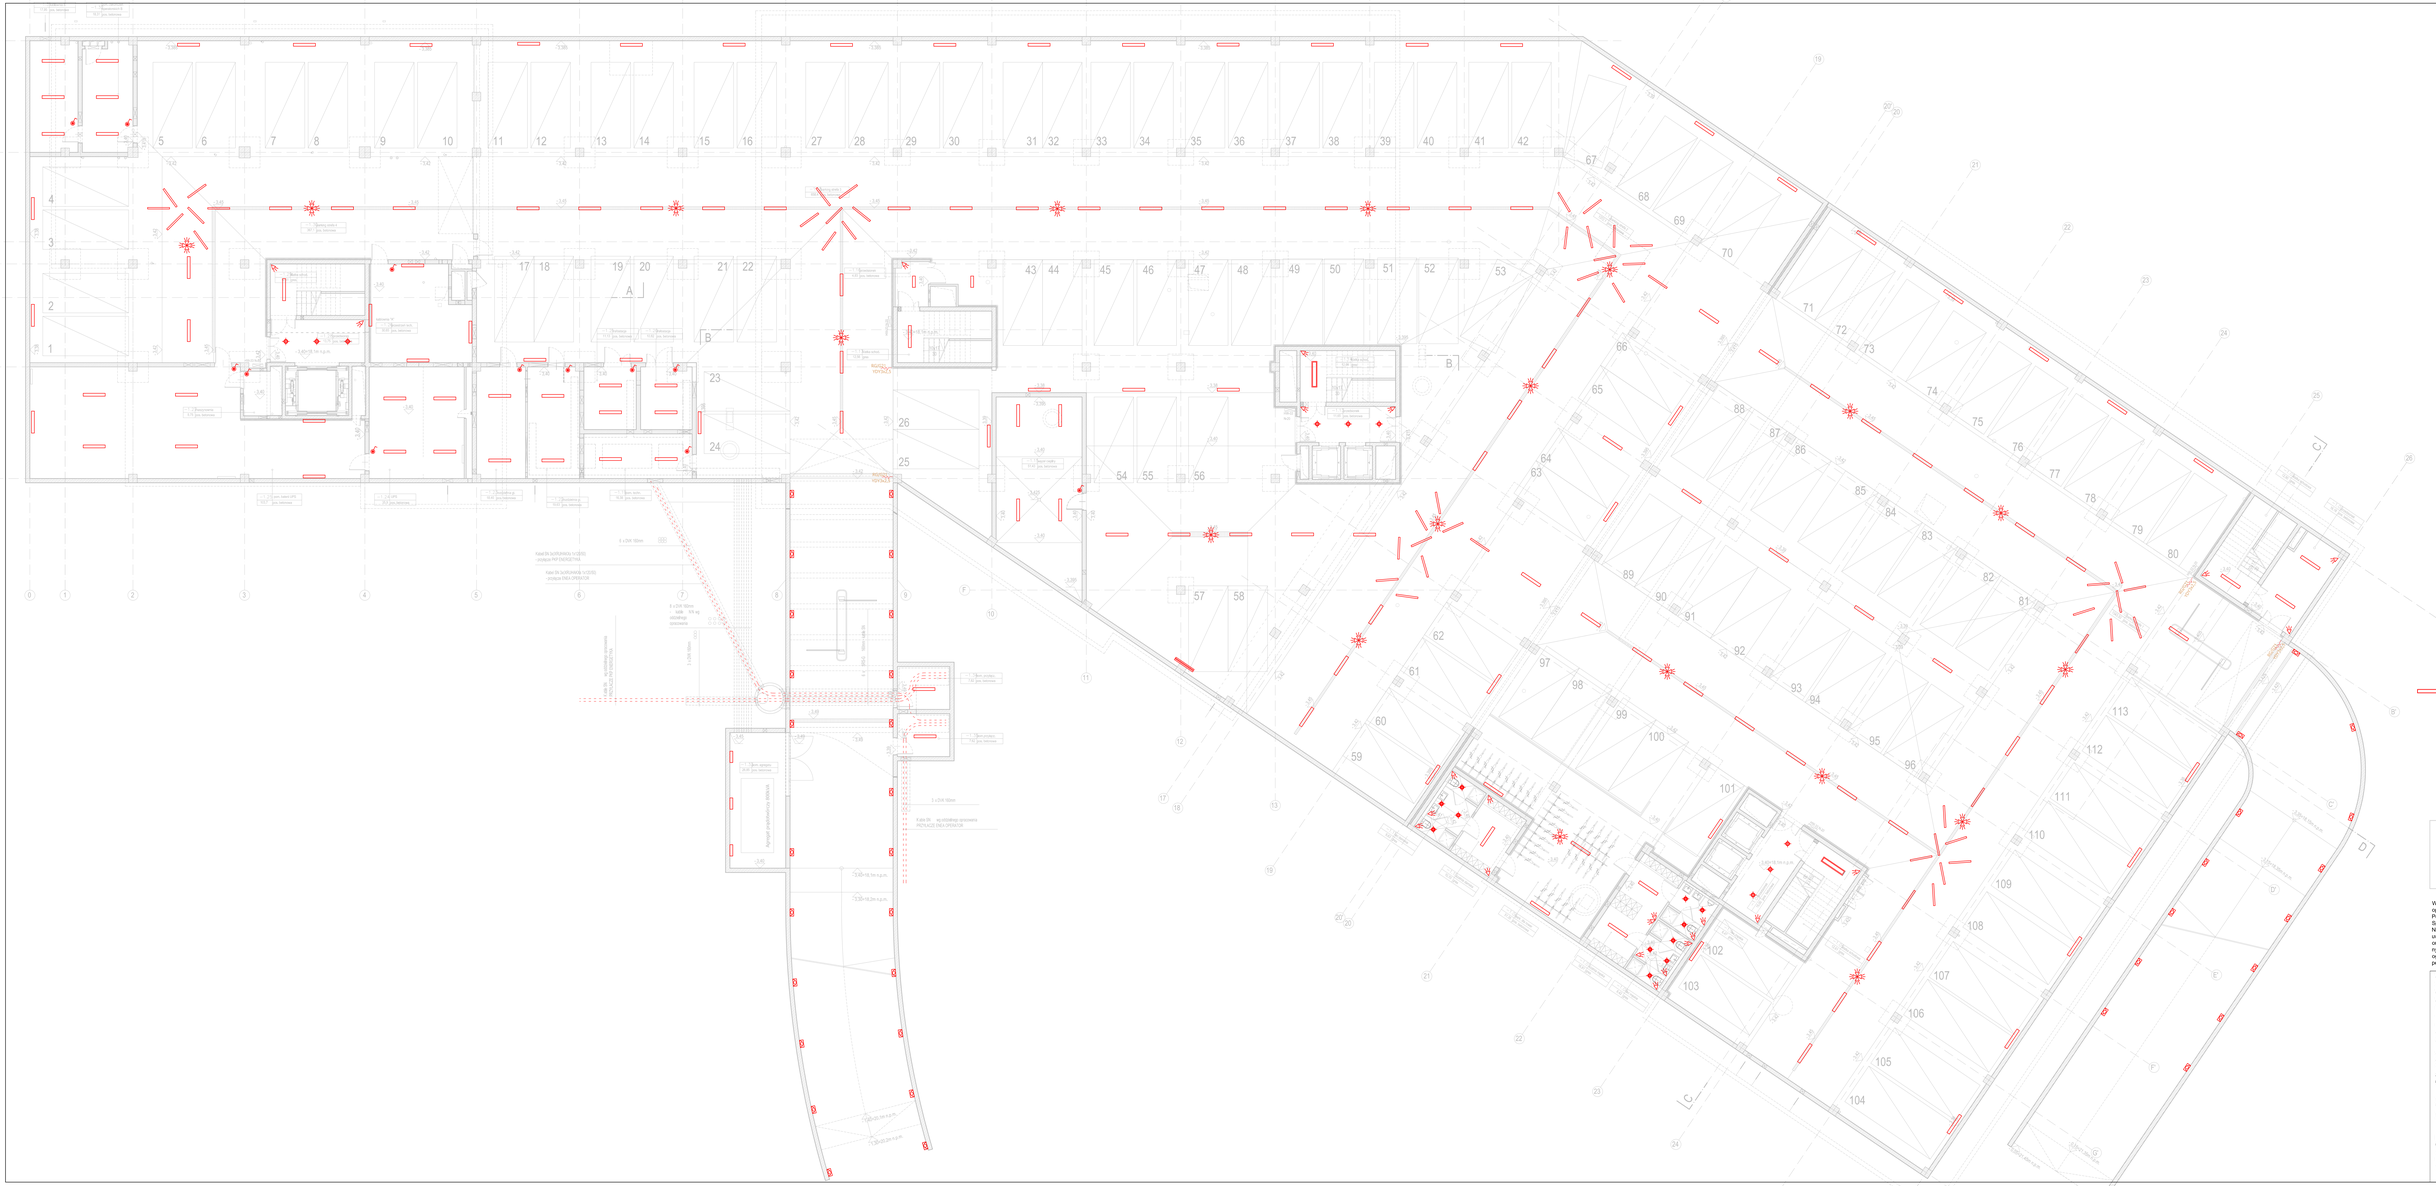

Legenda:

- elektryczny podgrzewacz wody 2kW zestawiony z gniazdem pod umywalką IP44
- urządzenie wentylacyjne
- korytu kablowe (typ na rysunku)
- oznaczenie linii kablowej
- wyłącznik główny p.poż.
- wypust kablowy
- czujka ruchu 360st.
- czujka obecności/ruchu
- włącznik pojedynczy IP44

Wielobranżowy projekt budowlany i wykonawczy opracowany w okresie 2008-2010 przez pracownię Portal - PP Spółka z ograniczoną odpowiedzialnością Sp.k.
Niniejsze rysunki stanowią dokumentację ujednoliconą, uwzględniającą zmiany wprowadzone podczas budowy oraz projektami zamiennymi i uzupełniającymi wykonanymi przez pracownię CITY architekci Spółka z ograniczoną odpowiedzialnością Sp.k. w ramach posiadania nadzoru autorskiego.

PROJEKT ZAMIENNY KOMPLEKSU ZABUDOWY USŁUGOWEJ NA POTRZEBY SZCZECIŃSKIEGO PARKU NAUKOWO - TECHNOLOGICZNEGO PRZY UL. NIEMIERZYKIEJ W SZCZECINIE

temat

"Budowa i wyposażenie I etapu Pomerania Technopark w Szczecinie przy ul.Niemierzyńskiej / Cyfrowej, kontynuacja inwestycji"

nazwa projektu

Szczecin, ul. Niemierzyńska 17,17a
dz. nr 40, 40, 30

adres inwestycji

Szczeciński Park Naukowo - Technologiczny,
ul.Niemierzyńska 17a, 71-441 Szczecin

inwestor

mgr inż. Patryk Dominiak , upr. nr ZAP/0107/POOE/12
projektant / autor projektu

mgr inż. Mariusz Piątkowski, upr. nr ZAP/0125/PWOE/11
sprawdzający

RZUT GARAŻU

rzut

elektryczna
branża

1:100
SKALA

P- ZAMIENNY
fazaa

Szczecin, lipiec 2013r
data

E60
AR NR