



RKS

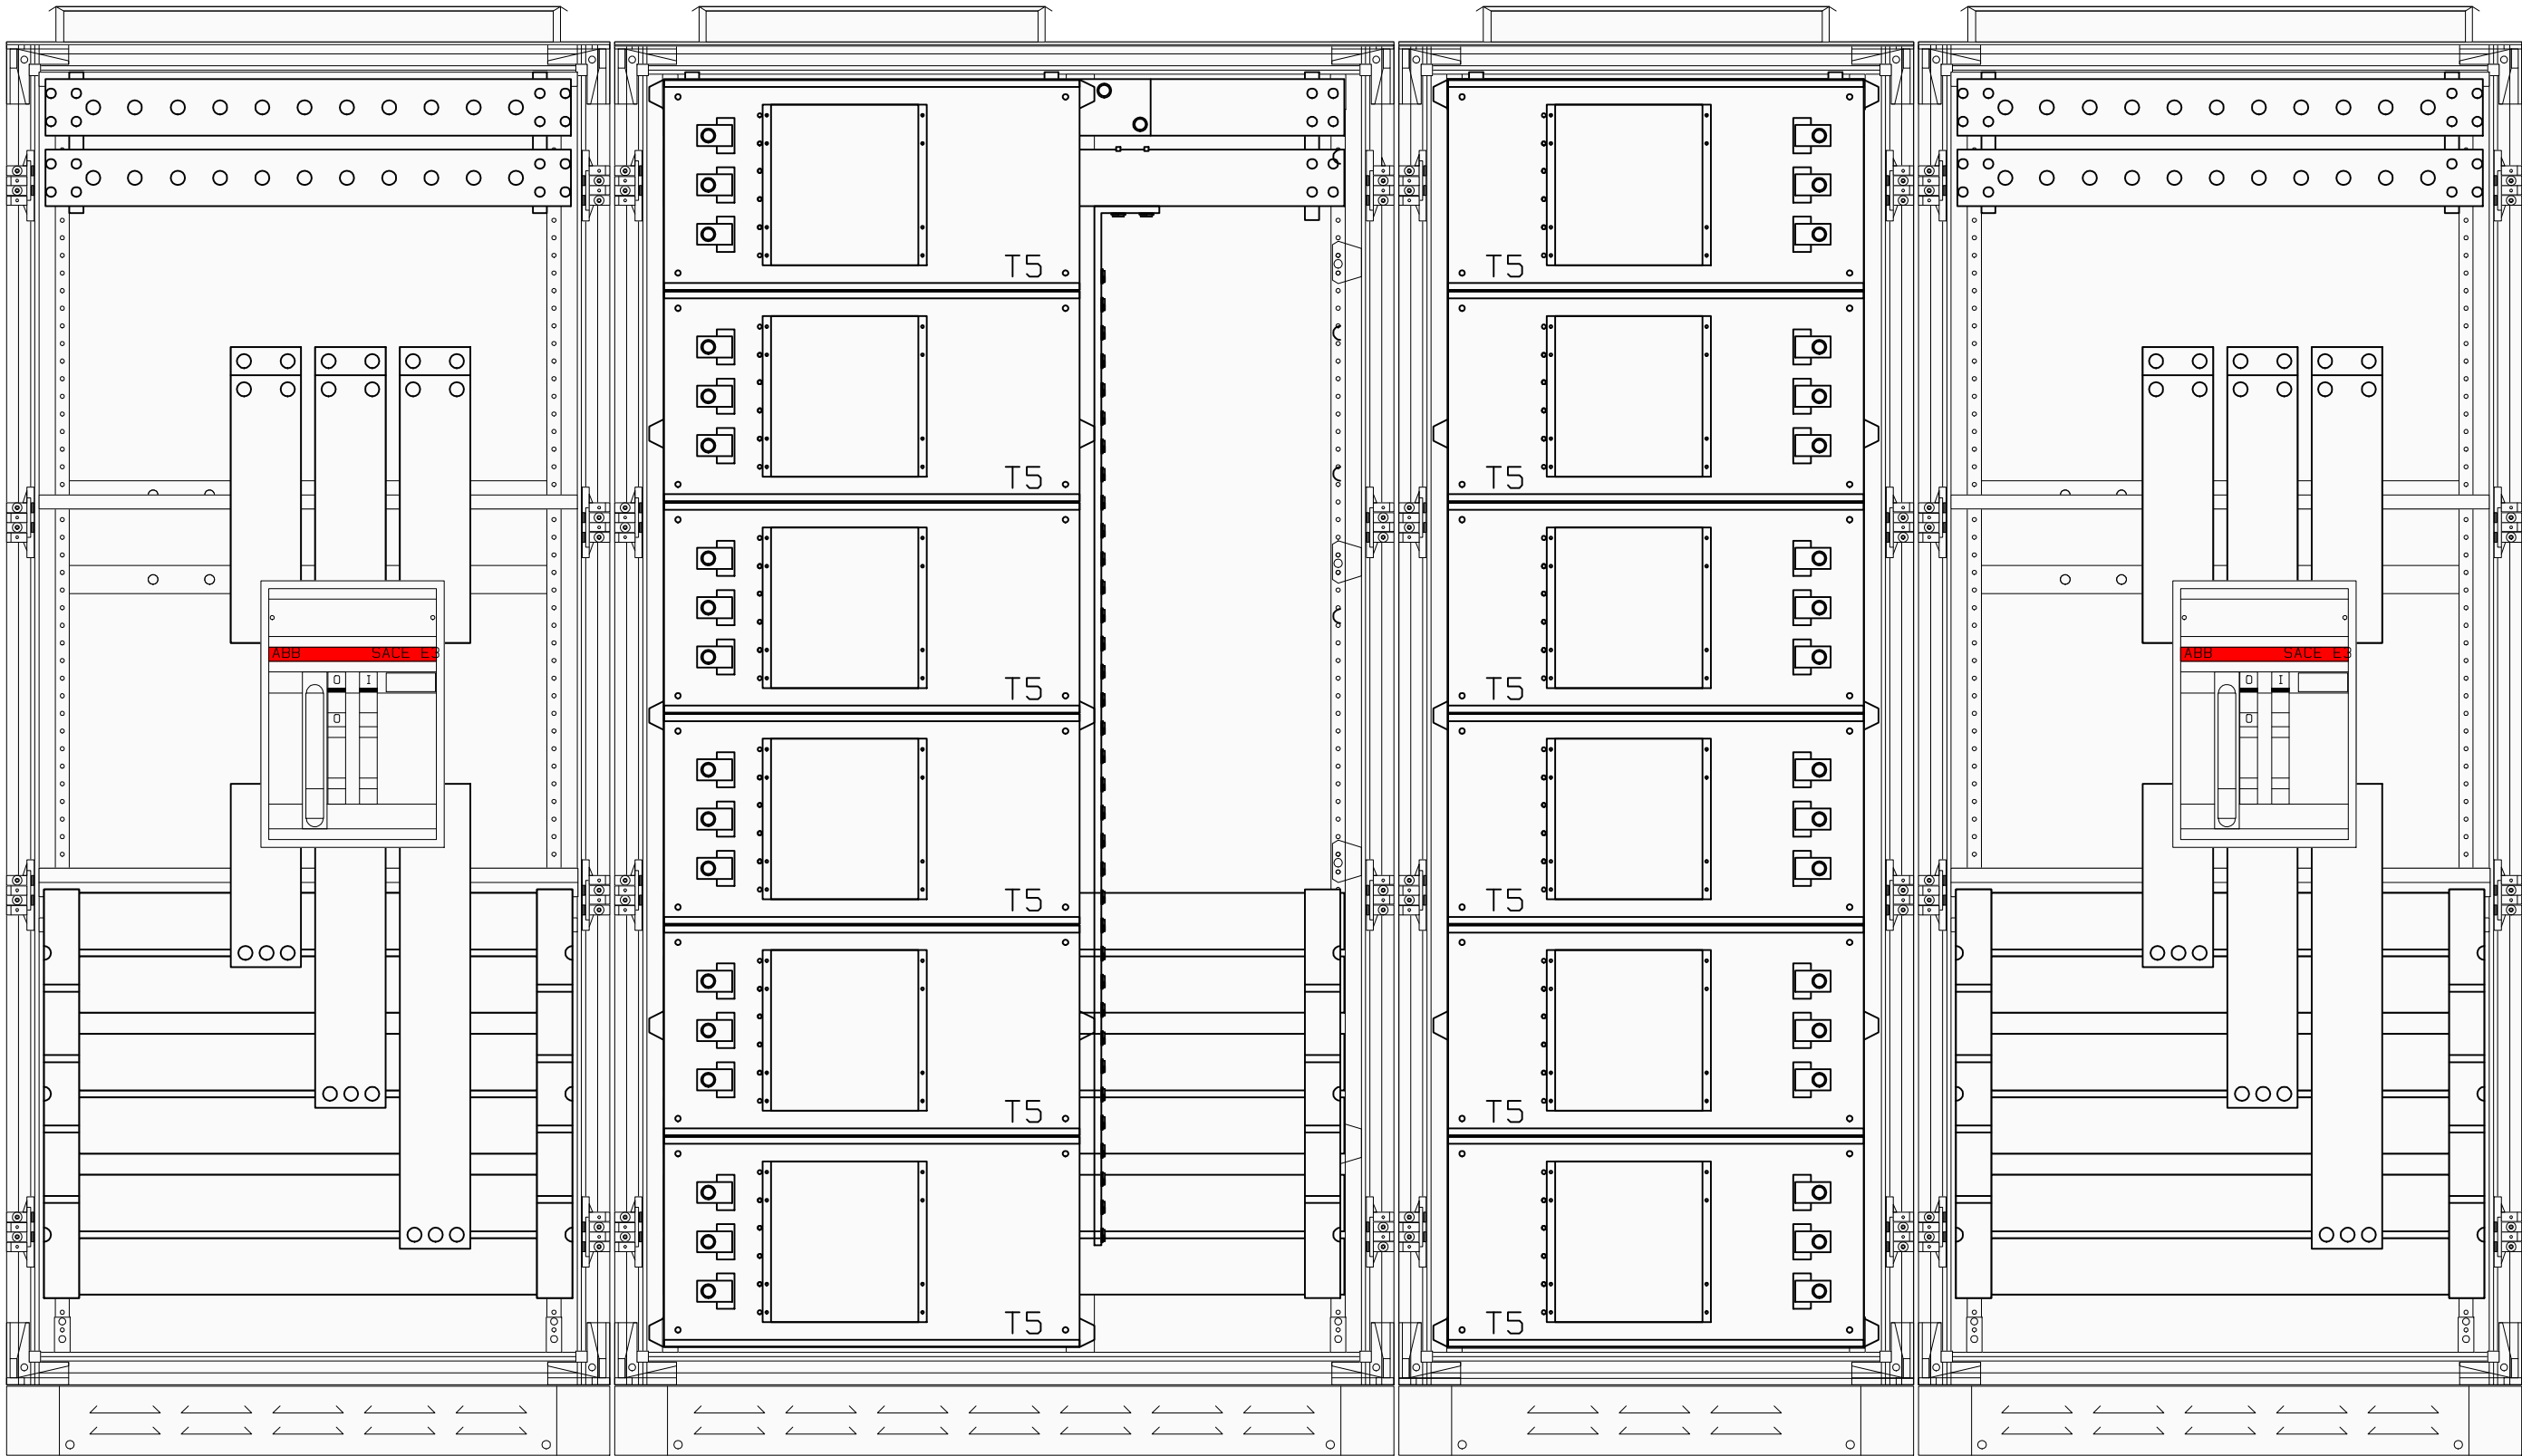

Wys.: 2063 mm
Szer.: 3582 mm
Gł.: 825 mm

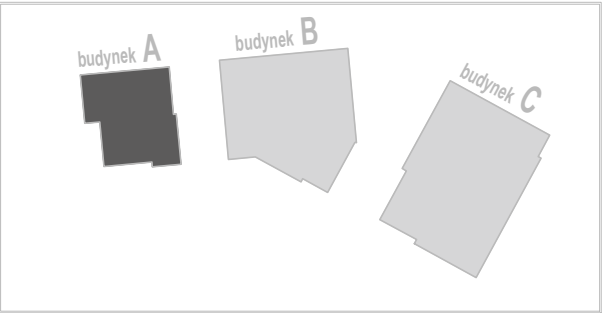

Wielobranżowy projekt budowlany i wykonawczy opracowany w okresie 2008-2010 przez pracownię Portal - PP Spółka z ograniczoną odpowiedzialnością Sp.k.
Niniejsze rysunki stanowią dokumentację ujednoliconą, uwzględniając zmiany wprowadzone podczas budowy oraz projektami zamiennymi i uzupełniającymi wykonanymi przez pracownię CITY architekci Spółka z ograniczoną odpowiedzialnością Sp.k. w ramach pełnienia nadzoru autorskiego.

**PROJEKT ZAMIENNY KOMPLEKSU ZABUDOWY
USŁUGOWEJ NA POTRZEBY SZCZECIŃSKIEGO PARKU
NAUKOWO - TECHNOLOGICZNEGO PRZY UL.
NIEMIERZYŃSKIEJ W SZCZECINIE**

temat:

**"Budowa i wyposażenie I etapu Pomerania Technopark w
Szczecinie przy
ul.Niemierzyńskiej / Cyfrowej, kontynuacja inwestycji"**

nazwa projektu:

Szczecin, ul. Niemierzyńska 17,17a
dz. nr 48, 49, 50
adres inwestycji:

Szczeciński Park Naukowo - Technologiczny,
ul.Niemierzyńska 17a, 71-441 Szczecin
inwestor:

mgr inż. Patryk Dominiak, upr. nr ZAP/0107/POOE/12
projektant / autor projektu:

mgr inż. Mariusz Piątkowski, upr. nr ZAP/0125/PWOE/11
sprawdzający:

WIDOK ROZDZ. R-KS

rys.

elektryczna

branża:

P. ZAMIENNY
faza:

1:100

skala:

Szczecin, lipiec 2013r
data:

E41

nr rys.