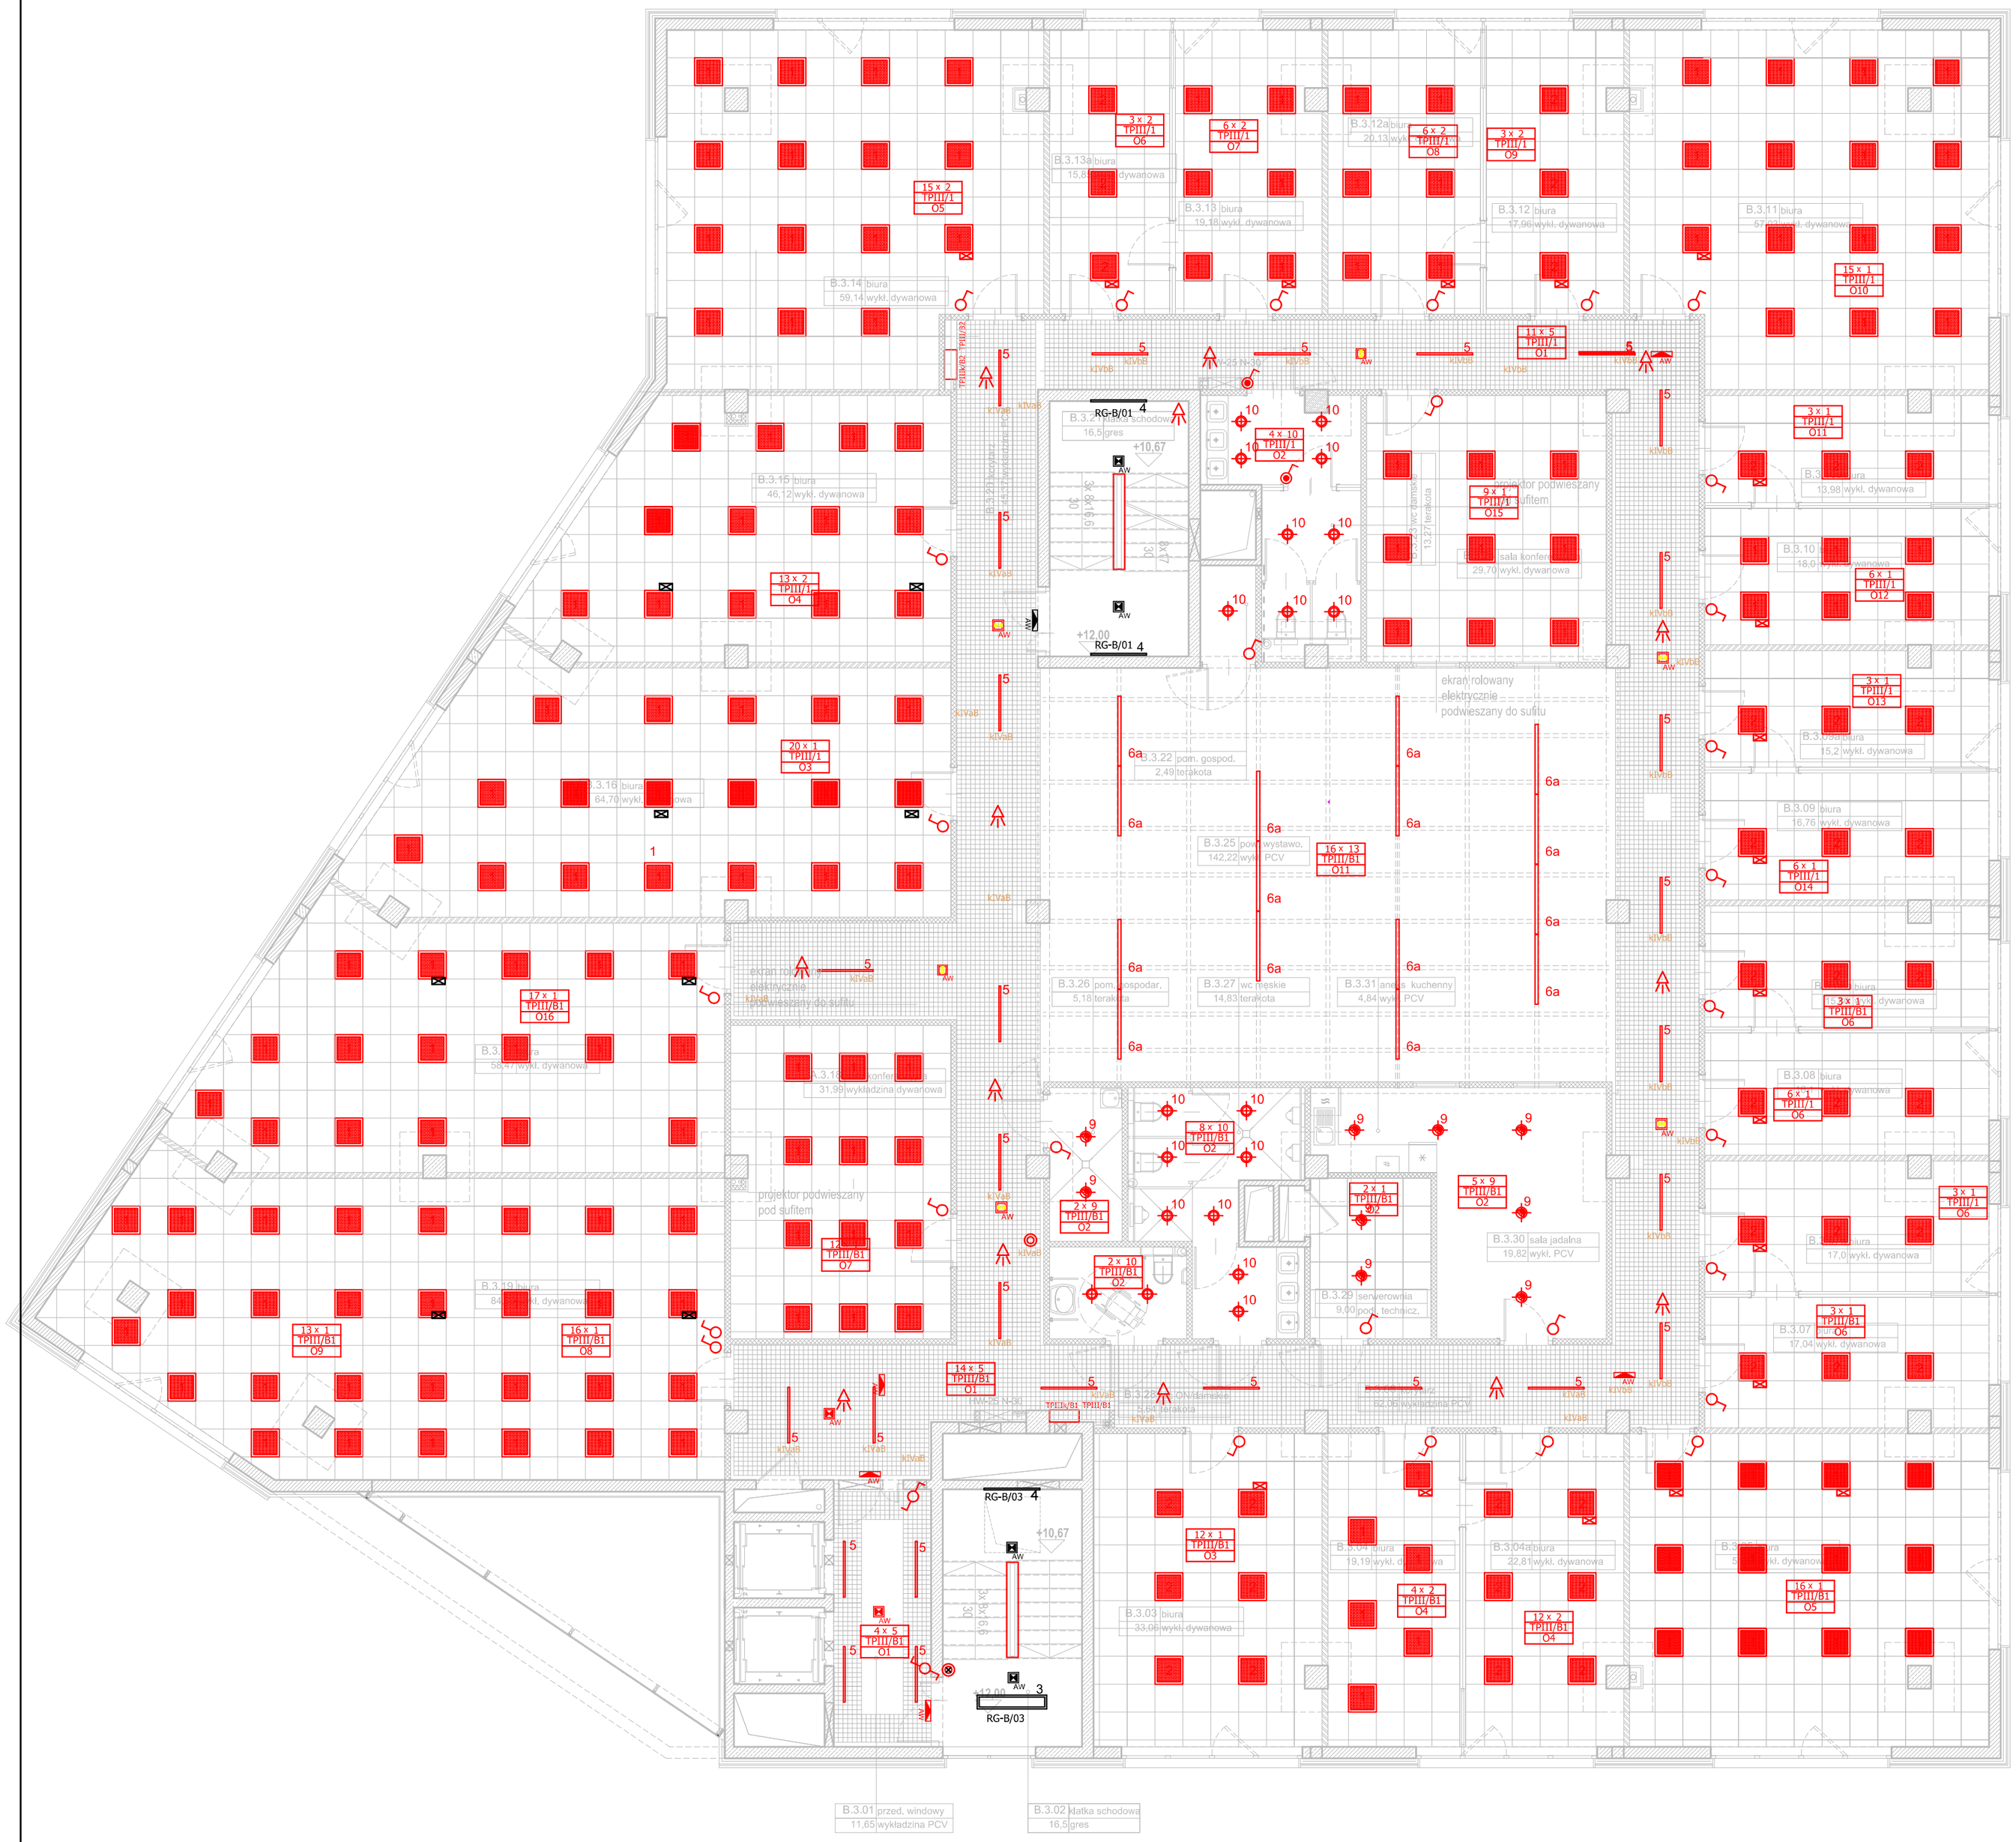

Spis opraw:

- LugClassic p/t 3x14 T5 lub inna równoważna
- LugClassic p/t 4x14 T5 lub inna równoważna
- 3 Rubia 2x28W lub inna równoważna
- 4 Katamaran Kinkiet 1x28W lub inny równoważny
- 5 Katamaran 2x35W lub inna równoważna
- 6 Argus One g/k 1x35W z kloszem z pleksy opalowej lub inna równoważna
- 6a Argus One System 1x35W z kloszem z pleksy opalowej na systemowym zawieszeniu linkowym lub inna równoważna
- 7 Robin 70W CDMR111 lub inna równoważna
- 8 Robin 35W CDMR111 lub inna równoważna
- 9 LugStar p/t Dystans 2x26 lub inna równoważna
- 10 LugStar BASIC p/t 2x26 + szyba centralnie matowiona IP44 lub inna równoważna
- 11 Robin 35W CDMR111 lub inna równoważna
- 12 Atlantyk 2x36W lub inna równoważna
- 13 Lider 70W lub inna równoważna
- LugClassic p/t 4x18 IP40 lub inna równoważna
- 15 CIRRUS 2x49 IP20 lub inna równoważna
- 16 Atlantyk 2x18W lub inna równoważna
- E1 Brick Down 2x18W IP54 lub inna równoważna

Spis opraw oświetlenie awaryjne:

- Oprawa awaryjna w technologii LED: Argus AW LED 3W cert. CNBOP 1h
- Oprawa oświetlwniowa wyposażona w indywodulany inwerter oświetleniowy 1 godz. z cert. CNBOP
- Oprawa awaryjna w technologii LED: URAN 3W cert. CNBOP 1h

Legenda:

- łącznik jednobiegunowy
- łącznik świecznikowy ze ściemniaczem
- łącznik świecznikowy
- łącznik schodowy
- łącznik jednobiegunowy IP44
- łącznik świecznikowy IP44
- łącznik schodowy IP44
- przycisk dzwonkowy
- czujnik ruchu/obecności 360°
- czujka obecności/ruchu

UWAGA:
INSTALACJE OZNACZONE KOLOREM CZERWONYM - DO WYKONANIA
INSTALACJE OZNACZONE KOLOREM CZARNYM - WYKONANO

Wielobranżowy projekt budowlany i wykonawczy opracowany w okresie 2008-2010 przez pracownię Portal - PP Spółka z ograniczoną odpowiedzialnością Sp.k.
Niniejsze rysunki stanowią dokumentację ujednoliconą, uwzględniającą zmiany wprowadzone podczas budowy oraz projektami zamiennymi i uzupełniającymi wykonanymi przez pracownię CITY architekci Spółka z ograniczoną odpowiedzialnością Sp.k. w ramach pełnienia nadzoru autorskiego.

PROJEKT ZAMIENNY KOMPLEKSU ZABUDOWY USŁUGOWEJ NA POTRZEBY SZCZECIŃSKIEGO PARKU NAUKOWO - TECHNOLOGICZNEGO PRZY UL. NIEMIERZYŃSKIEJ W SZCZECINIE

temat:

"Budowa i wyposażenie I etapu Pomerania Technopark w Szczecinie przy ul.Niemierzyńskiej / Cyfrowej, kontynuacja inwestycji"

nazwa projektu:

Szczecin, ul. Niemierzyńska 17,17a
dz. nr 48, 49, 50
adres inwestycji:

Szczeciński Park Naukowo - Technologiczny,
ul.Niemierzyńska 17a, 71-441 Szczecin
inwestor:

mgr inż. Patryk Dominiak, upr. nr ZAP/0107/POOE/12
projektant / autor projektu:

mgr inż. Mariusz Piątkowski, upr. nr ZAP/0125/PWOE/11
sprawdzający:

BUD. B -

RZUT III PIĘTRA - OŚWIETLENIE

rys.

elektryczna	1:100	E4
branża:	skala:	nr rys.
P. ZAMIENNY	Szczecin, lipiec 2013r	
faza:	data:	