ROZDZIELNICA OBWODÓW DEDYKOWANYCH – TPIIIk/B1

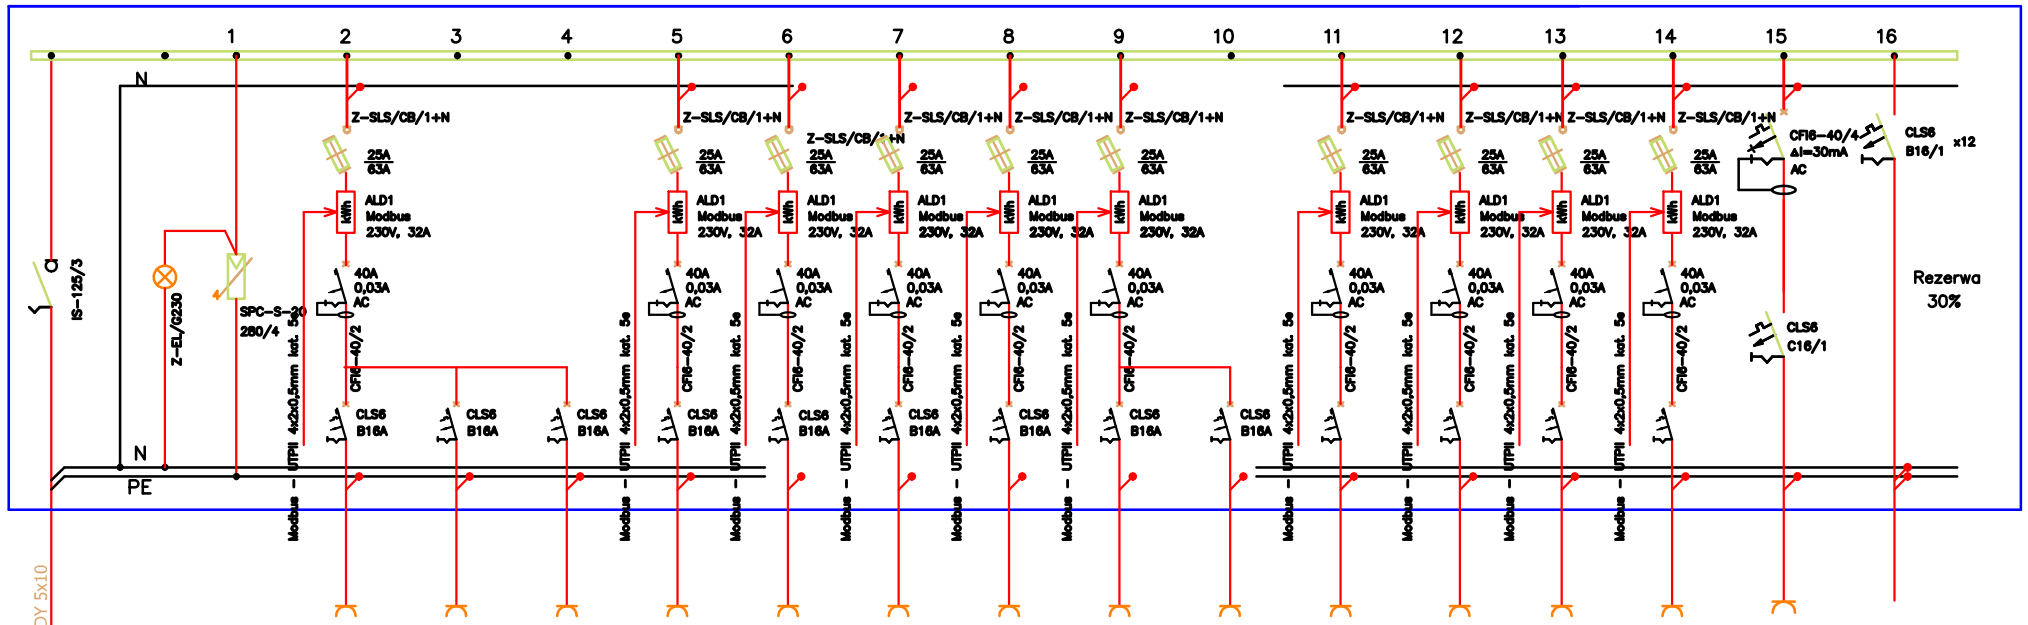

projektowany przewód YDY 5x10 z rozdzielnicy RG-B

nr obwodu	TPIIIk/B1/G1	TPIIIk/B1/G2	TPIIIk/B1/G3	TPIIIk/B1/G4	TPIIIk/B1/G5	TPIIIk/B1/G6	TPIIIk/B1/G7	TPIIIk/B1/G8	TPIIIk/B1/G9	TPIIIk/B1/G10	TPIIIk/B1/G11	TPIIIk/B1/G12	TPIIIk/B1/G13	TPIIIk/B1/G14	TPIIIk/B1/R
rodz. odbioru	gniazda230V	gniazda230V	gniazda230V	gniazda230V	gniazda230V	gniazda230V	gniazda230V	gniazda230V	gniazda230V	gniazda230V	gniazda230V	gniazda230V	gniazda230V	gniazda230V	12x
przeznaczenie	dedykowane komputerowe	dedykowane komputerowe	dedykowane komputerowe	dedykowane komputerowe	dedykowane komputerowe	dedykowane komputerowe	dedykowane komputerowe	dedykowane komputerowe	dedykowane komputerowe	dedykowane komputerowe	dedykowane komputerowe	dedykowane komputerowe	dedykowane komputerowe	dedykowane komputerowe	CLS6 B16/1
nr pom.	B.3.19	B.3.19	B.3.19	B.3.18	B.3.03	B.3.04	B.3.04a	B.3.05	B.3.05	B.3.07	B.3.07a	B.3.08	B.3.08a	--	--
przewód	YDYżo 3x2.5	YDYżo 3x2.5	YDYżo 3x2.5	YDYżo 3x2.5	YDYżo 3x2.5	YDYżo 3x2.5	YDYżo 3x2.5	YDYżo 3x2.5	YDYżo 3x2.5	YDYżo 3x2.5	YDYżo 3x2.5	YDYżo 3x2.5	YDYżo 3x2.5	YDYżo 3x2.5	
moc	1,5kW	1,5kW	1,5kW	1,5kW	1,5kW	1,5kW	1,5kW	1,5kW	1,5kW	1,5kW	1,5kW	1,5kW	1,5kW	1,5kW	

UWAGA:

– DLA WSZYSTKICH ROZDZIELNIC PROJEKTUJE SIĘ SYSTEM TN–S Z OSOBNĄ ŻYŁĄ N I PE

– DLA WSZYSTKICH ROZDZIELNIC NALEŻY ZASTOSOWAĆ JEDNĄ WKŁADKĘ WRAZ Z KLUCZEM TYPU "MASTER"

– PRACE NALEŻY PROWADZIĆ ZGODNIE Z OBOWIĄZUJĄCYMI PRZEPISAMI I NORMAMI Z ZACHOWANIEM ZASAD BHP

– WYKONAWCA ZOBOWIĄZANY JEST DOSTARCZYĆ PROTOKOŁY POMIARÓW

ROZDZIELNICE TYPU Profi+
BP-U-3S-600/12, skala 1:100

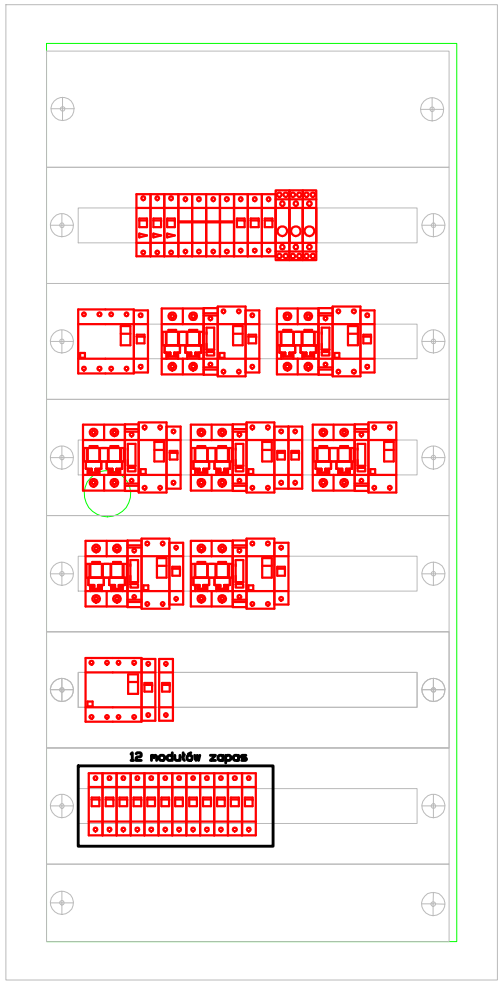

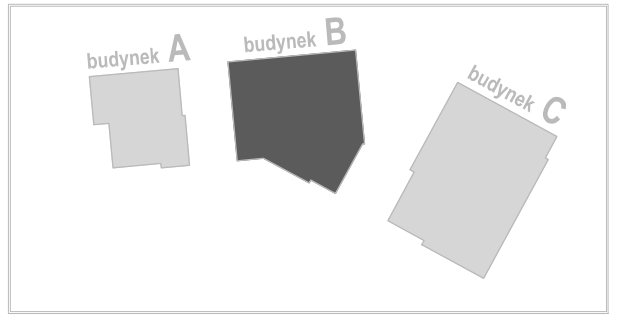

Wielobranżowy projekt budowlany i wykonawczy opracowany w okresie 2008-2010 przez pracownię Portal - PP Spółka z ograniczoną odpowiedzialnością Sp.k.
Niniejsze rysunki stanowią dokumentację ujednoliconą, uwzględniającą zmiany wprowadzone podczas budowy oraz projektami zamiennymi i uzupełniającymi wykonanymi przez pracownię CITY architekci Spółka z ograniczoną odpowiedzialnością Sp.k. w ramach pełnienia nadzoru autorskiego.

PROJEKT ZAMIENNY KOMPLEKSU ZABUDOWY USŁUGOWEJ NA POTRZEBY SZCZECIŃSKIEGO PARKU NAUKOWO - TECHNOLOGICZNEGO PRZY UL. NIEMIERZYŃSKIEJ W SZCZECINIE

temat:

"Budowa i wyposażenie I etapu Pomerania Technopark w Szczecinie przy ul.Niemierzyńskiej / Cyfrowej, kontynuacja inwestycji"

nazwa projektu:

Szczecin, ul. Niemierzyńska 17,17a
dz. nr 48, 49, 50
adres inwestycji:

Szczeciński Park Naukowo - Technologiczny, ul.Niemierzyńska 17a, 71-441 Szczecin
inwestor:

mgr inż. Patryk Dominiak, upr. nr ZAP/0107/POOE/12
projektant / autor projektu:

mgr inż. Mariusz Piątkowski, upr. nr ZAP/0125/PWOE/11
sprawdzający:

BUD. B -
SCHEMAT ROZDZ. TPIIIk/B1

rys.

elektryczna
branża:

1:100
skala:

P. ZAMIENNY
faza:

Szczecin, lipiec 2013r
data:

E35
nr rys.