Legenda:

osprzęt elektroinstalacyjny min IP20
- gniazdo wtykowe 230V
- gniazdo wtykowe dedykowane z blokadem 230V

osprzęt elektroinstalacyjny IP44
- gniazdo wtykowe 230V
- gniazdo wtykowe 400V

- rozdzielnia elektryczna
- wypust kablowy 3 fazowy
- wypust kablowy 1 fazowy

PEL Punkt PEL ścienny 4x230V, 2xRJ45

PEL Punkt PEL podłogowy 4x230V, 2xRJ45

AP Punkt Access Point ścienny 2x230, 2xRJ45 z PoE

BR.JI Punkt konsolidacyjny 8x230V, 8xRJ45

UWAGA
należy zostawić zapas kabla w punktach PEL o długości 2 m, aby umożliwić przesunięcie PEL do następnego punktu
wg siatki 2m x 2m, natomiast w punktach konsolidacyjnych zapas kabla powinien wynosić połowę długości ściany długiej pomieszczenia.

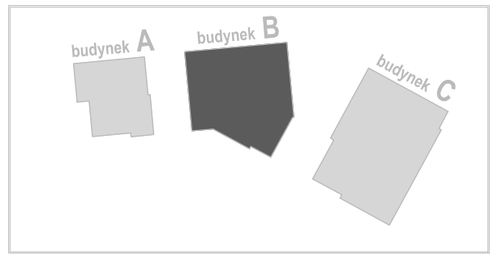

Wielobranżowy projekt budowlany i wykonawczy opracowany w okresie 2008-2010 przez pracownię Portal - PP Spółka z ograniczoną odpowiedzialnością Sp.k.
Niniejsze rysunki stanowią dokumentację ujednoliconą, uwzględniającą zmiany wprowadzone podczas budowy oraz projektami zamiennymi i uzupełniającymi wykonanymi przez pracownię CITY architekci Spółka z ograniczoną odpowiedzialnością Sp.k. w ramach pełnienia nadzoru autorskiego.

PROJEKT ZAMIENNY KOMPLEKSU ZABUDOWY USŁUGOWEJ NA POTRZEBY SZCZECIŃSKIEGO PARKU NAUKOWO - TECHNOLOGICZNEGO PRZY UL. NIEMIERZYŃSKIEJ W SZCZECINIE

temat:

"Budowa i wyposażenie I etapu Pomerania Technopark w Szczecinie przy ul.Niemierzyńskiej / Cyfrowej, kontynuacja inwestycji"

nazwa projektu:

Szczecin, ul. Niemierzyńska 17,17a
dz. nr 48, 49, 50
adres inwestycji:

Szczeciński Park Naukowo - Technologiczny,
ul.Niemierzyńska 17a, 71-441 Szczecin
inwestor:

mgr inż. Patryk Dominiak, upr. nr ZAP/0107/POOE/12
projektant / autor projektu:

mgr inż. Mariusz Piątkowski, upr. nr ZAP/0125/PWOE/11
sprawdzający:

BUD. B -
RZUT I PIĘTRA - GNIAZDA
rys.

elektryczna
branża:

1:100
skala:

P. ZAMIENNY
faza:

Szczecin, lipiec 2013r
data:

E7
nr rys.