


SPIS WLZTÓW:
YDY 5x10 W3.16
YDY 5x10 W3.17
YDY 5x10 W3.18
YDY 5x10 W3.19
YDY 5x6 W3.20
YDY 5x10 W3.12
YDY 5x10 W3.13
YDY 5x10 W3.14
YDY 5x10 W3.15
YDY 5x10 W3.8
YDY 5x10 W3.9
YDY 5x10 W3.10
YDY 5x10 W3.11
YDY 5x10 W3.3
YDY 5x10 W3.4
YDY 5x10 W3.5
YDY 5x10 W3.6
YDY 5x10 W3.2
YDY 5x10 W3.7
4xLgY 185+LgY95 W3.1
2x(4xLgY 150)+LgY150 W3

Legenda:

- elektryczny podgrzewacz wody 2kW
- zasilany z gniazda pod umywalką IP44
- urządzenie wentylacyjne

- koryta kablowe (np na rysunku)
- oznaczenie linii kablowej
- wyłącznik główny p.poż.

UWAGA:
INSTALACJE OZNACZONE KOLOREM CZERWONYM - DO WYKONANIA
INSTALACJE OZNACZONE KOLOREM CZARNYM - WYKONANO

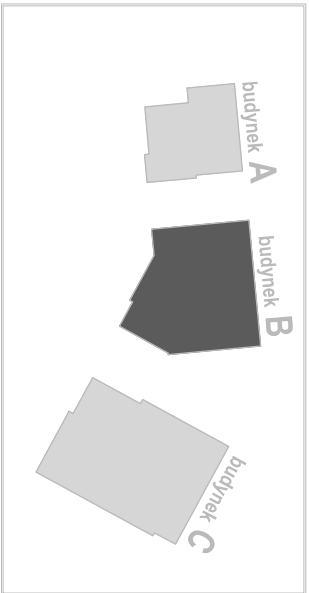

Wielobranzowy projekt budowlany i wykonawczy opracowany w okresie 2008-2010 przez pracownię Portal - PP Spółka z ograniczoną odpowiedzialnością Sp.k.
Niniejsze rysunki stanowią dokumentację ujednoliconą, uwzględniając zmiany wprowadzone podczas budowy oraz projektami zamiennymi i uzupełniającymi wykonanymi przez pracownię CITY architekti Spółka z ograniczoną odpowiedzialnością Sp.k. w ramach pełnienia nadzoru autorskiego.

PROJEKT ZAMIENNY KOMPLEKSU ZABUDOWY
USŁUGOWEJ NA POTRZEBY SZCZECIŃSKIEGO PARKU
NAUKOWO - TECHNOLOGICZNEGO PRZY UL.
NIEMIERZYŃSKIEJ W SZCZECINIE

temat:

"Budowa i wyposażenie I etapu Pomierania Technopark w Szczecinie przy ul.Niemierzyńskiej / Cyfrowej, kontynuacja inwestycji"

nazwa projektu:

Szczecin, ul. Niemierzyńska 17/17a
dz. nr 48, 49, 50

adres inwestycji:

Szczeciński Park Naukowo - Technologiczny,
ul.Niemierzyńska 17a, 71-441 Szczecin

inwestor:

mgr inż. Patryk Dominik, upr. nr ZAP/07/PDDE/12
projektant i autor projektu
mgr inż. Marcin Piłkowski, upr. nr ZAP/0125/PWOE/11
sprawdzający

BUD. B -

RZUT II PIĘTRA - WLZ-4y

rys.

elektryczna

1:100

branża:

Skala:

P. ZAMIENNY

Szczecin, lipiec 2013r.

data:

nr rys.

E12