



- SPIS WLZTÓW:**
- | | |
|----------------------|-------|
| YDY 5x10 | W3.16 |
| YDY 5x10 | W3.17 |
| YDY 5x10 | W3.18 |
| YDY 5x10 | W3.19 |
| YDY 5x6 | W3.20 |
| YDY 5x10 | W3.12 |
| YDY 5x10 | W3.13 |
| YDY 5x10 | W3.14 |
| YDY 5x10 | W3.15 |
| YDY 5x10 | W3.8 |
| YDY 5x10 | W3.9 |
| YDY 5x10 | W3.10 |
| YDY 5x10 | W3.11 |
| YDY 5x10 | W3.3 |
| YDY 5x10 | W3.4 |
| YDY 5x10 | W3.5 |
| YDY 5x10 | W3.6 |
| YDY 5x10 | W3.2 |
| YDY 5x10 | W3.7 |
| 4x1GY 185+1GY95 | W3.1 |
| 2x(4x1GY 150)+1GY150 | W3 |

Legenda:

● - elektryczny podgrzewacz wody 2kW

● - zasilany z gniazda pod umywalką JP-44


Ⓜ - urządzenie wentylacyjne

— koryto kablowe (typ na rysunku)

W1 - oznaczenie linii kablowej

Ⓜ - wyłącznik główny p.poz.

UWAGA:
INSTALACJE OZNAČONE KOŁOREM CZERWONYM - DO WYKONANIA
INSTALACJE OZNAČONE KOŁOREM CZARNYM - WYKONANO

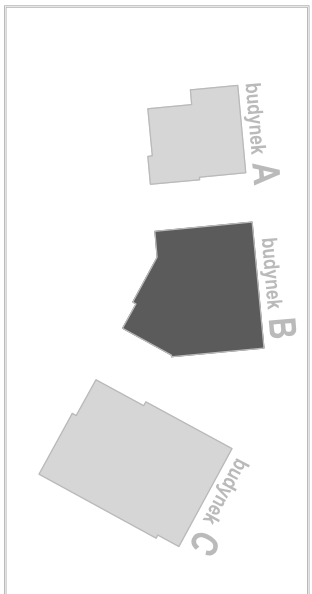

Wielobranzowy projekt budowlany i wykonawczy opracowany w okresie 2008-2010 przez Pracownię Portal - PP Spółka z ograniczoną odpowiedzialnością Sp.k.

Niniejsze rysunki stanowią dokumentację ujednoliconą, uwzględniając zmiany wprowadzone podczas budowy oraz projektami zamiennymi i uzupełniającymi wykonanymi przez Pracownię CITY architekti Spółka z ograniczoną odpowiedzialnością Sp.k. w ramach pełnienia nadzoru autorskiego.

PROJEKT ZAMIENNY KOMPLEKSU ZABUDOWY USŁUGOWEJ NA POTRZEBY SZCZECIŃSKIEGO PARKU NAUKOWO - TECHNOLOGICZNEGO PRZY UL. NIEMIERSZYŃSKIEJ W SZCZECINIE

temat:

"Budowa i wyposażenie I etapu Pomierania Technopark w Szczecinie przy ul.Niemierzyńskiej / Cyfrowej, kontynuacja inwestycji"

nazwa projektu:

Szczecin, ul. Niemierzyńska 17, 17a

dz., nr 48, 49, 50

adres inwestycji:

Szczeciński Park Naukowo - Technologiczny,

ul.Niemierzyńska 17a, 71-441 Szczecin

inwestor:

mgr inż. Patryk Dominik, upr. nr ZAP/0107/PDDE/12

projektant i autor projektu:

mgr inż. Mariusz Piłkowski, upr. nr ZAP/0125/PWCE/11

sprawdzający:

BUD. B.

RZUT III PIĘTRA - WLZ-ty

rys.

elektryczna

1:100

tytuł:

P. ZAMIENNY

data:

Szczecin, lipiec 2013r.

nr rys.

E13