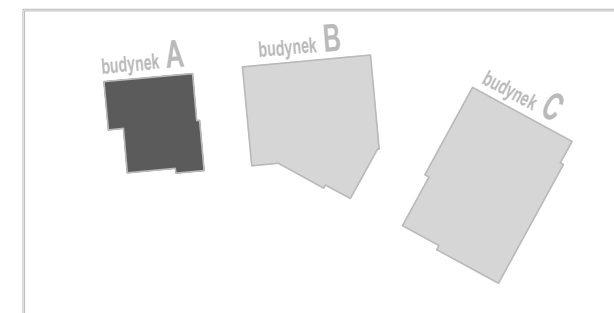


- DLA WSZYSTKICH ROZDZIELNIC PROJEKTUJE SIĘ SYSTEM TN-S Z OSOBNĄ ŻYŁĄ N I PE
- DLA WSZYSTKICH ROZDZIELNIC NALEŻY ZASTOSOWAĆ JEDNĄ WKŁADKĘ WRAZ Z KLUCZEM TYPU "MASTER"
- PRACE NALEŻY PROWADZIĆ ZGODNIE Z OBOWIĄZUJĄCYMI PRZEPISAMI I NORMAMI Z ZACHOWANIEM ZASAD BHP
- WYKONAWCA ZOBOWIĄZANY JEST DOSTARCZYĆ PROTOKOŁY POMIARÓW

[illegible]

Wielobranżowy projekt budowlany i wykonawczy opracowany w okresie 2008-2010 przez pracownię Portal - PP Spółka z ograniczoną odpowiedzialnością Sp.k.

Niniejsze rysunki stanowią dokumentację ujednoliconą, uwzględniającą zmiany wprowadzone podczas budowy oraz projektami zamiennymi i uzupełniającymi wykonanymi przez pracownię CITY architektki Spółka z ograniczoną odpowiedzialnością Sp.k. w ramach pełnienia nadzoru autorskiego.

**PROJEKT ZAMIENNY KOMPLEKSU ZABUDOWY  
USŁUGOWEJ NA POTRZEBY SZCZECIŃSKIEGO PARKU  
NAUKOWO - TECHNOLOGICZNEGO PRZY UL.  
NIEMIERYŃSKIEJ W SZCZECINIE**

temat:

**"Budowa i wyposażenie I etapu Pomerania Technopark w  
Szczecinie przy  
ul.Niemierzyńskiej / Cyfrowej, kontynuacja inwestycji"**

nazwa projektu:

Szczecin, ul. Niemierzyńska 17,17a

dz. nr 48, 49, 50

adres inwestycji:

Szczeciński Park Naukowo - Technologiczny,

ul.Niemierzyńska 17a, 71-441 Szczecin

investor:

mgr inż. Patryk Dominiak, upr. nr ZAP/0107/POOE/12

projektant / autor projektu:

mgr inż. Mariusz Piątkowski, upr. nr ZAP/0125/PWOE/11

sprawdzający:

## SCHEMAT ROZDZ. R-S6k

r/s.

elektryczna

branža:

P. ZAMIENNY

faza:

1:100

skala:

Szczecin, lipiec 2013r

```
data:
```

E19

nr rys.