

SPIS WLZTÓW:

YDY 5x10	W3.16
YDY 5x10	W3.17
YDY 5x10	W3.18
YDY 5x10	W3.19
YDY 5x6	W3.20
YDY 5x10	W3.12
YDY 5x10	W3.13
YDY 5x10	W3.14
YDY 5x10	W3.15
YDY 5x10	W3.8
YDY 5x10	W3.9
YDY 5x10	W3.10
YDY 5x10	W3.11
YDY 5x10	W3.3
YDY 5x10	W3.4
YDY 5x10	W3.5
YDY 5x10	W3.6
YDY 5x10	W3.2
YDY 5x10	W3.7
4x1G1 185+1G1Y95	W3.1
2x4xLG1 150+1G1Y150	W3

Legenda:


- elektryczny podgrzewacz wody 2kW
- zasilany z gniazda pod umywalką IP44
- urządzenie wentylacyjne

- korytło kablowe (typ na rysunku)

- oznaczenie linii kablowej

- wyłącznik główny p.poż.

UWAGA:  
INSTALACJE OZNACZONE KOLOREM CZERWONYM - DO WYKONANIA  
INSTALACJE OZNACZONE KOLOREM CZARNYM - WYKONANO

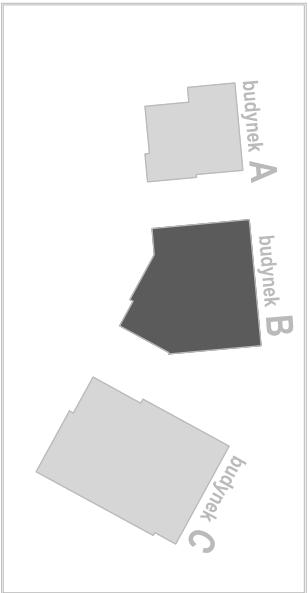

Wielobranżowy projekt budowlany i wykonawczy opracowany w okresie 2008-2010 przez pracownię Portal - PP Spółka z ograniczoną odpowiedzialnością Sp.k.  
Niniejsze rysunki stanowią dokumentację ujednoliconą, uwzględniającą zmiany wprowadzone podczas budowy oraz projektami zamiennymi i uzupełniającymi wykonanymi przez pracownię CITY architekti Spółka z ograniczoną odpowiedzialnością Sp.k. w ramach pełnienia nadzoru autorskiego.

PROJEKT ZAMIENNY KOMPLEKSU ZABUDOWY  
USŁUGOWEJ NA POTRZEBY SZCZECIŃSKIEGO PARKU  
NAUKOWO - TECHNOLOGICZNEGO PRZY UL.  
NIEMIERZYŃSKIEJ W SZCZECINIE

temat:

"Budowa i wyposażenie I etapu Pomierania Technopark w Szczecinie przy ul.Niemierzyńskiej / Cyfrowej, kontynuacja inwestycji"

nazwa projektu:

Szczecin, ul. Niemierzyńska 17, 17a  
dz. nr 48, 49, 50

adres inwestycji:

Szczeciński Park Naukowo - Technologiczny,  
ul.Niemierzyńska 17a, 17-441 Szczecin

inwestor:

mgr inż. Patryk Dominik, upr. nr ZAP/01/07/POOE/12  
projektant i autor projektu

mgr inż. Mariusz Pągowski, upr. nr ZAP/01/25/PWOE/11  
sprawdzający

BUD. B -

RZUT PARTERU - WLZ-ty

rys.

elektryczna

branża

P. ZAMIENNY

faza

1-100

Szczecin, lpeec 2013r.

nr rys.

E10