POZ.C–8.2 SZT.1

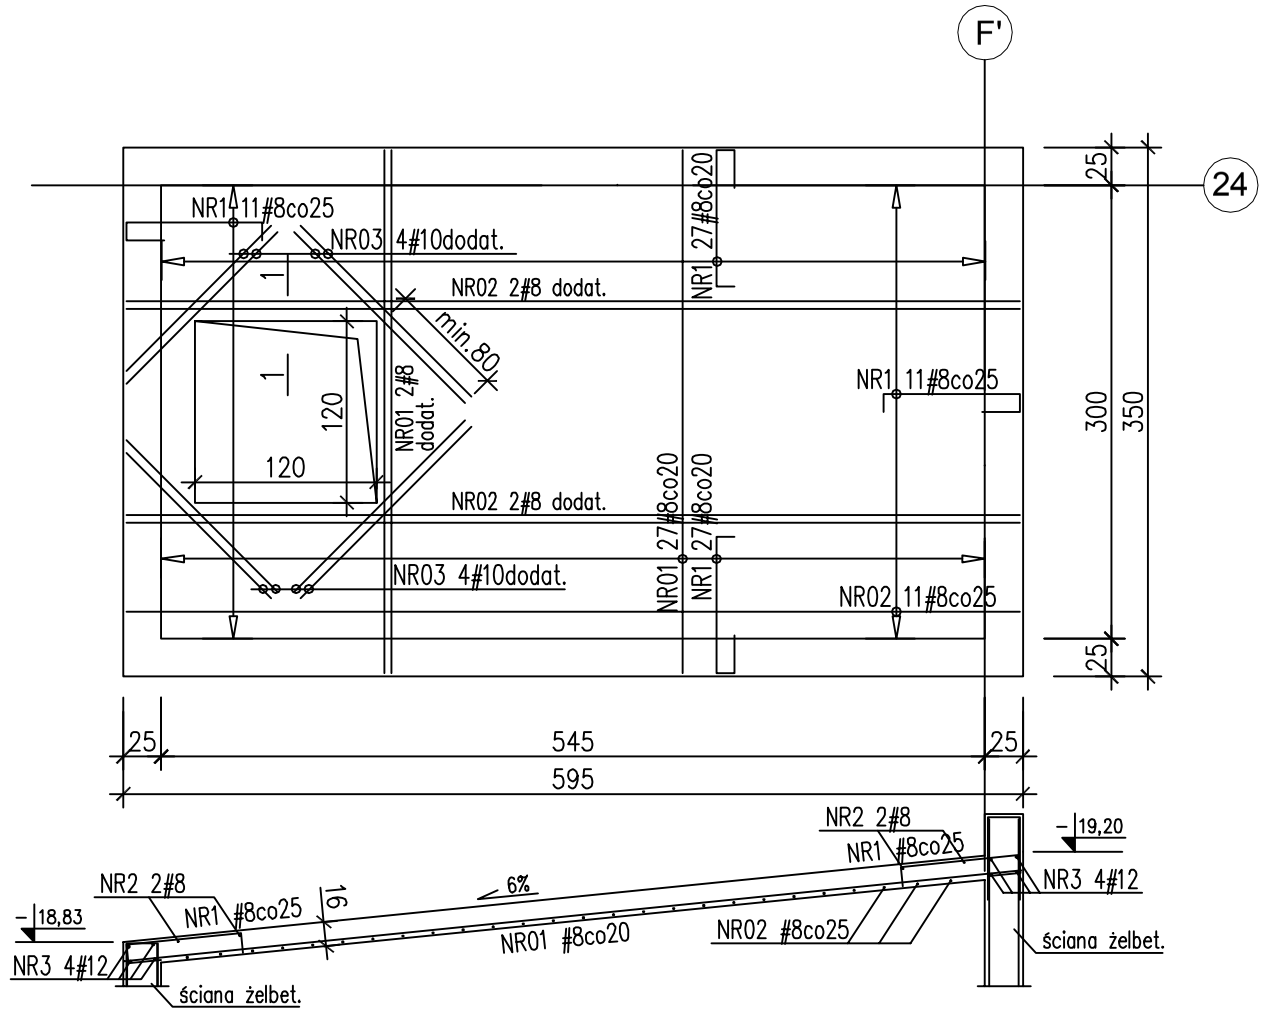

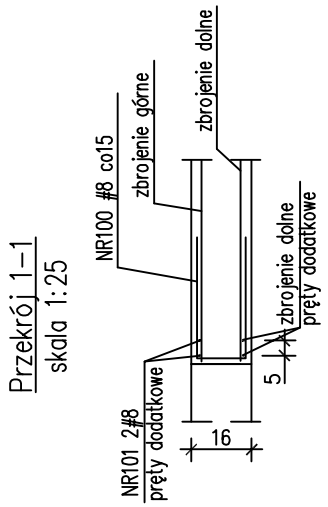

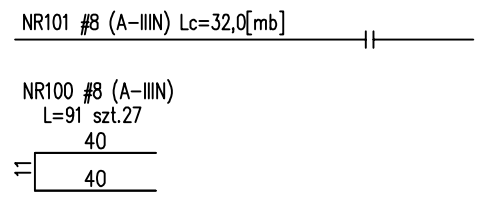

(dołożyć przy swobodnych krawędziach szacht w miejscu gdzie nie występuje zbrojenie ujęte na rys. stropu)

DOLNE:

NR01 #8 AIIIN L=345 SZT.27

NR02 #8 AIIIN L=590 SZT.11

NR03 #10 AIIIN Lc=13,50[mb]

GÓRNE:

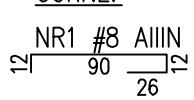

NR2 #8 AIIIN Lc=39,70[mb]
(rozdzielcze)

NR3 #12 AIIIN Lc=79,40[mb]

DOKUMENTACJA POWYKONAWCZA

WYKONANO ZGODNIE Z PROJEKTEM I NANIESIONYMI ZMIANAMI

UWAGA:

RYS. ROZPATRYWAĆ ŁĄCZNI[illegible] WIENIOWYMI ORAZ RYS. POSZCZEGÓLNYC[illegible]

GRUBOŚĆ PŁYTY – 16cm

UMIEJSCOWIENIE OTWORU W PŁYCIE PATRZ RYSUNKI ZESTAWIENIOWE DLA POSZCZEGÓLNYCH BUDYNKÓW

PRZED WYKONANIEM PŁYTY RZĘDNE ORAZ NACHYLENIE SPRAWDZIĆ Z P.T.ARCH.

KIEROWNIK BUDOWY

BETON C20/25 (B25), C25/30 (B30)
Stal zbrojeniowa:
A–IIIN – RB500W (lub BSt500S) (oznczono: "# średnica pręta")
A–I – St3SX (oznczono: "ø średnica pręta")
A–0 – St0S (oznczono: "ø średnica pręta")
grubość otulenia: c_{nom1}=4,0cm – słupy
grubość otulenia: c_{nom2}=2,5cm – ściany
grubość otulenia: c_{nom3}=2,0cm – płyta żelbetowa
grubość otulenia: c_{nom3}=3,0cm – podciągi, wieńce
Wykaz stali zbrojeniowej Nr 37

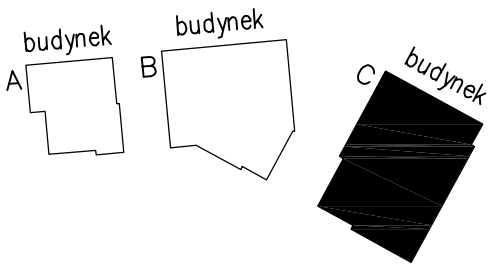

portal | pracownia projektowa
profesjonalnie zmieniamy marzenia w rzeczywistosc

Portal Sp. z o.o. Spółka Komandytowa
02-641 Warszawa, ul.Lekarska 8, tel./fax 022 8251432, portal@pp-portal.pl
71-604 Szczecin, ul. Szarotki 9, tel: 695 15 15 42, 091 81 22 199, biuro@pp-portal.pl

www.pp-portal.pl

PRACOWNIA PROJEKTOWA
KONSTRUKTOR S.C.
Krzysztof Walczak, Artur Urbański
ul.Królowej Korony Polskiej 24 / 203A
70-486 Szczecin
tel. 509-644-117

PROJEKTOWAŁ
mgr inż. Krzysztof Walczak
upr. nr ZAP/OO75/POOK/04
spec. konstr. bez ogr.

OPRACOWAŁ
mgr inż. Anna Kozłowska
mgr inż. Agnieszka Kamińska
mgr inż. Anna Kłosowska

SPRAWDZIŁ
inż. Artur Urbański
upr. nr ZAP/OO74/POOK/04
spec. konstr. bez ogr.

temat: **PROJEKT WYKONAWCZY KOMPLEKSU BUDYNKÓW BIUROWYCH NA POTRZEBY SZCZECIŃSKIEGO PARKU NAUKOWO - TECHNOLOGICZNEGO PRZY UL. NIEMIERZYŃSKIEJ W SZCZECINIE**

adres: Szczecin, ul. Niemierzyńska, dz. nr 5/7

inwestor: Szczeciński Park Naukowo - Technologiczny, ul.Kolumba, Szczecin

rysunek: budynek "C"

STROPODACH KLATKI ŻELBETOWEJ
POZ.C–8.2

faza:	branża:	
P.W.	KONSTRUKCJA	
skala: 1:50	miejsce i data: Szczecin XII.2009	Nr rys: 78 /KW