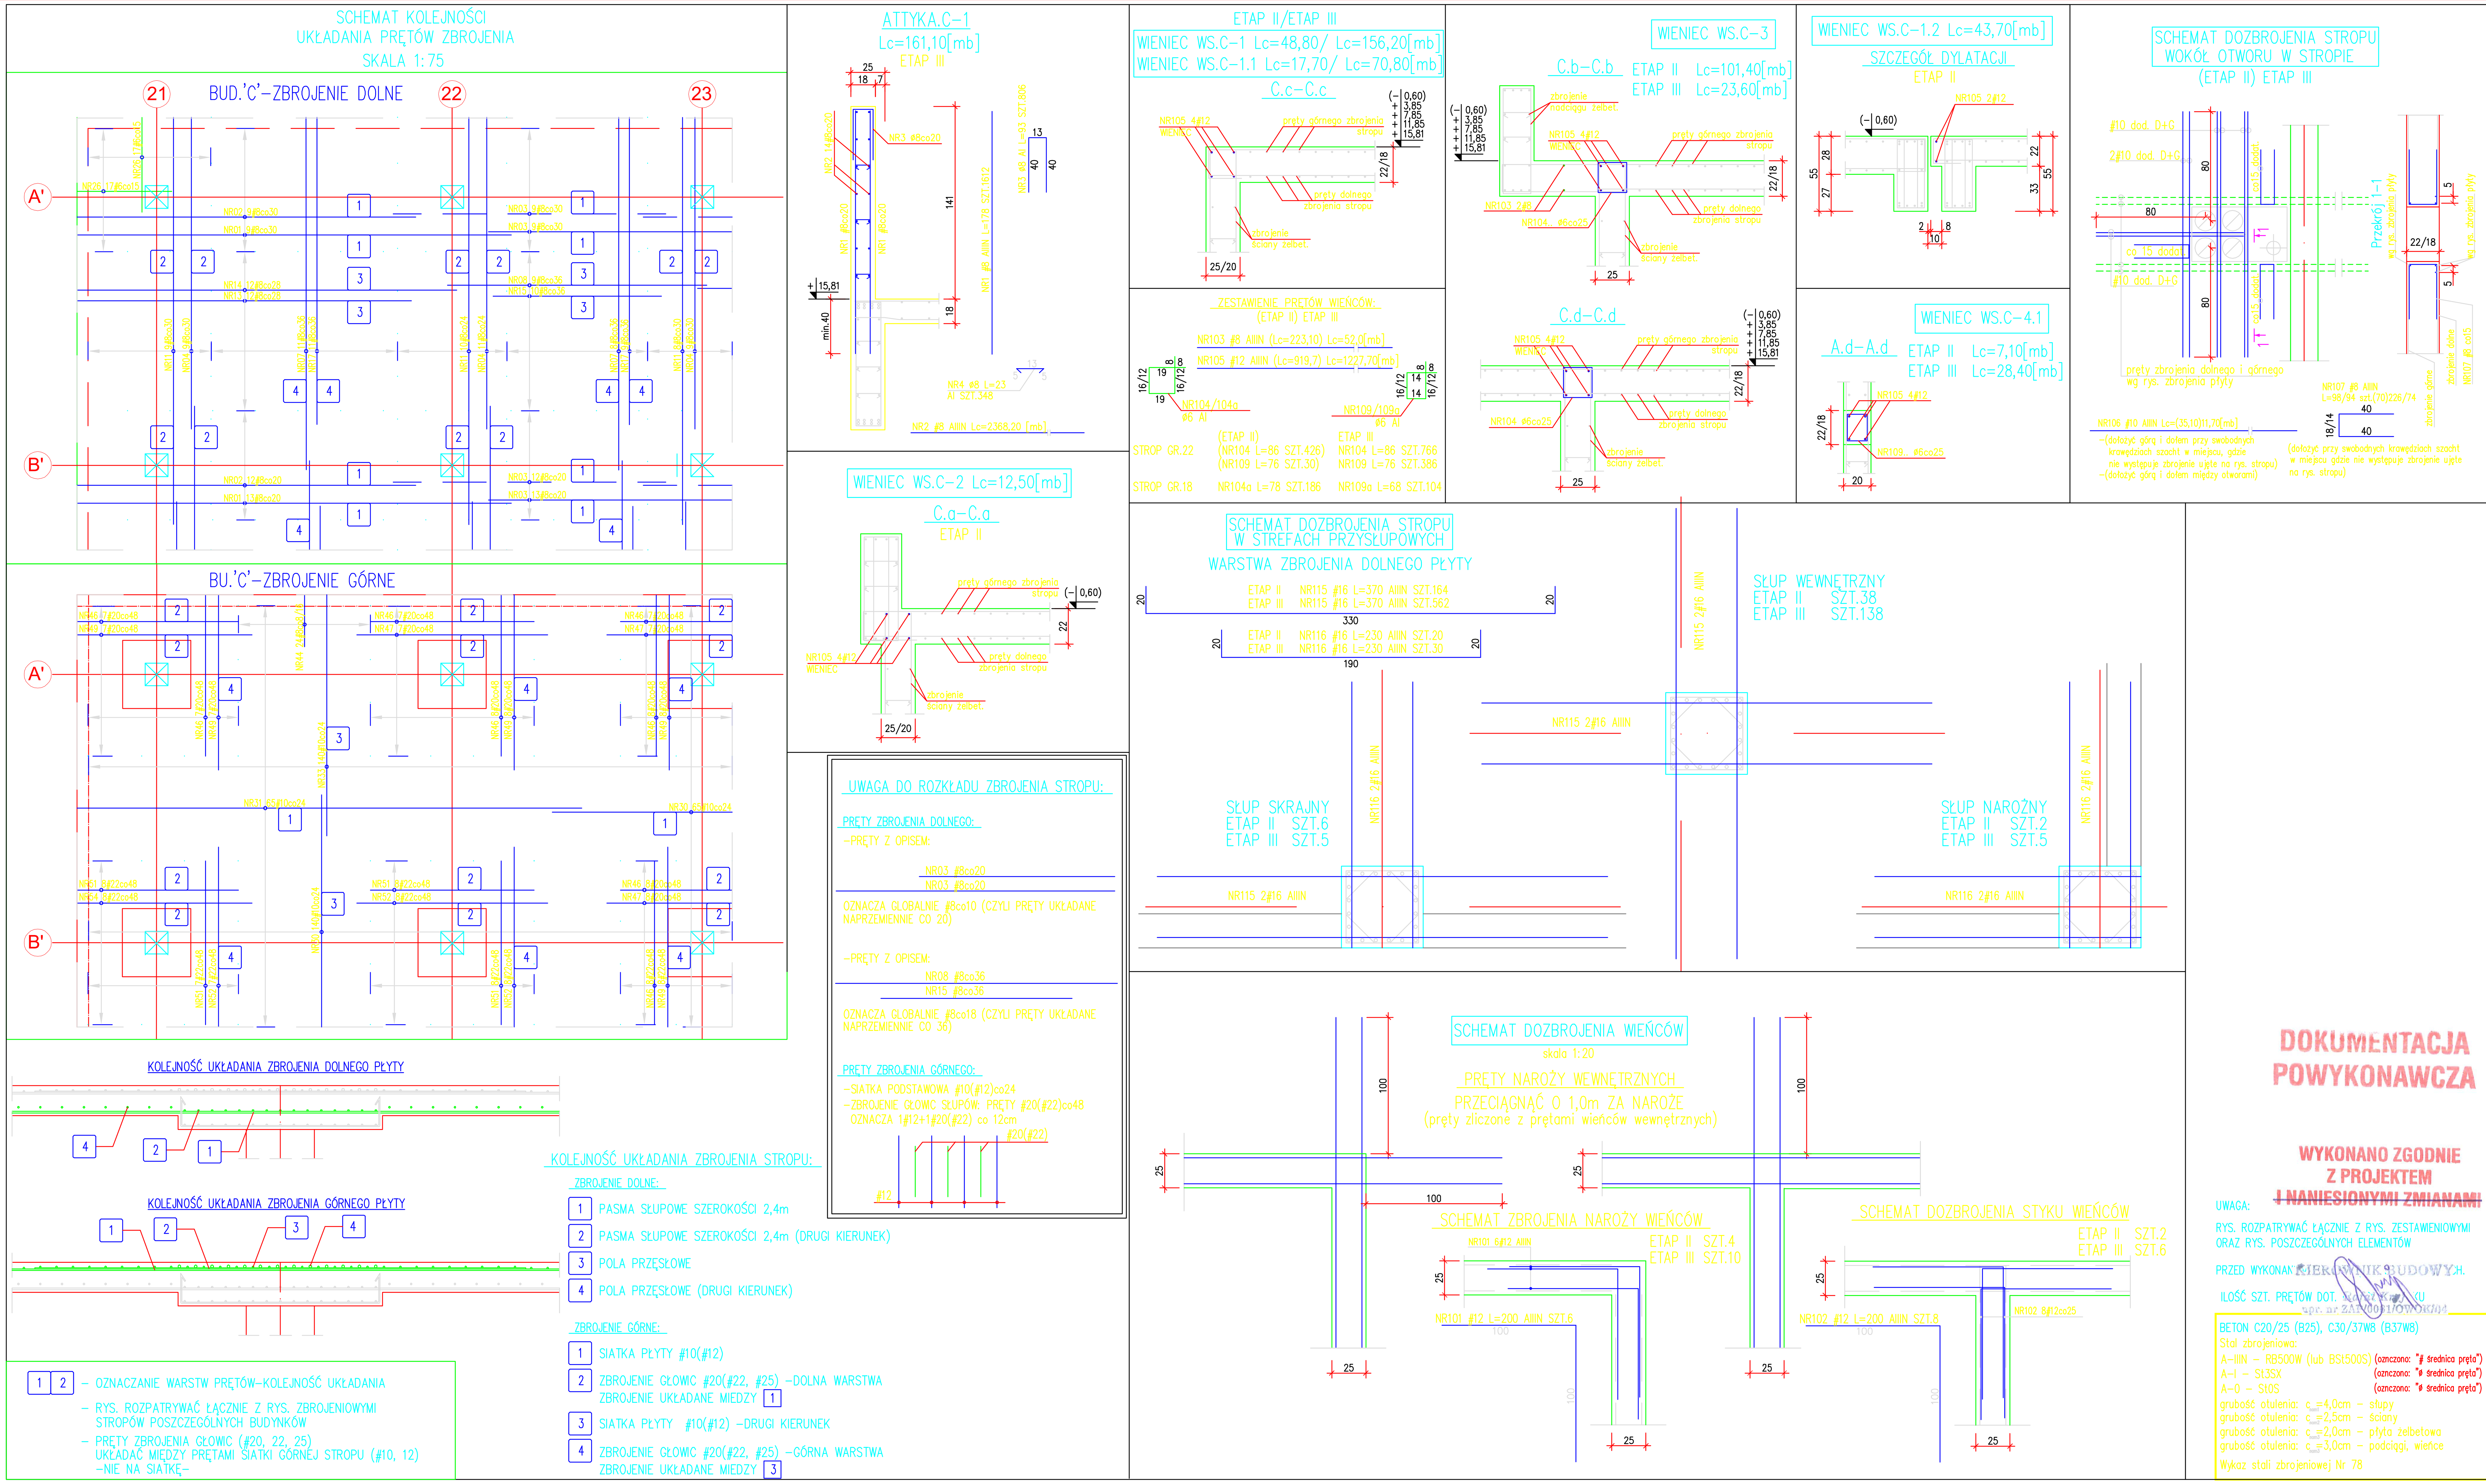

DOKUMENTACJA POWYKONAWCZA

WYKONANO ZGODNIE Z PROJEKTEM I NANIESIONYMI ZMIANAMI

UWAGA:
RYS. ROZPATRYWAĆ ŁĄCZNIE Z RYS. ZESTAWIENIOWYMI ORAZ RYS. POSZCZEGÓLNYCH ELEMENTÓW
PRZED WYKONANIEM ... KIEROWNIK BUDOWY ...
ILOŚĆ SZT. PRĘTÓW DOT. ...

BETON C20/25 (B25), C30/37W8 (B37W8)
Stal zbrojeniowa:
A-IIIN – RB500W (lub BSt500S) (oznaczono: "# średnica pręta")
A-I – St3SX (oznaczono: "ø średnica pręta")
A-0 – St0S (oznaczono: "ø średnica pręta")
grubość otulenia: c=4,0cm – słupy
grubość otulenia: c=2,5cm – ściany
grubość otulenia: c=2,0cm – płyta żelbetowa
grubość otulenia: c=3,0cm – podciągi, wieńce
Wykaz stali zbrojeniowej Nr 78

budynek A, budynek B, budynek C

portal | pracownia projektowa
profesjonalnie zmieniamy marzenia w rzeczywistosc
Portal Sp. z o.o. Spółka Komandytowa
02-641 Warszawa, ul.Lekarska 8, tel./fax 022 8251432, portal@pp-portal.pl
71-604 Szczecin, ul. Szarotki 9, tel: 695 15 15 42, 091 81 22 199, biuro@pp-portal.pl
www.pp-portal.pl

PRACOWNIA PROJEKTOWA
KONSTRUKTOR S.C.
Krzysztof Walczak, Artur Urbański
ul.Królowej Korony Polskiej 24 / 203A
70-486 Szczecin
tel. 509-644-117

PROJEKTOWAŁ	mgr inż. Krzysztof Walczak upr. nr ZAP/OO75/POOK/04 spec. konstr. bez ogr.
OPRACOWAŁ	mgr inż. Anna Kozłowska mgr inż. Agnieszka Kamińska mgr inż. Anna Kłosowska
SPRAWDZIŁ	inż. Artur Urbański upr. nr ZAP/OO74/POOK/04 spec. konstr. bez ogr.
temat:	**PROJEKT WYKONAWCZY KOMPLEKSU BUDYNKÓW BIUROWYCH NA POTRZEBY SZCZECIŃSKIEGO PARKU NAUKOWO - TECHNOLOGICZNEGO PRZY UL. NIEMIERZYŃSKIEJ W SZCZECINIE**
adres:	Szczecin, ul. Niemierzyńska, dz. nr 5/7
inwestor:	Szczeciński Park Naukowo - Technologiczny, ul.Kolumba, Szczecin
rysunek:	budynek "C" SZCZEGÓŁY: SCHEMAT KOLEJNOŚCI UKŁADANIA PRĘTÓW ZBROJENIA WIEŃCE ŻELBETOWE: WS.C-1, 2, 3, ATTYKA.C-1; SCHEMAT DOZBROJENIA STROPU
faza: P.W.	branża: KONSTRUKCJA
skala: 1:25	miejsce i data: Szczecin XII.2009
Nr rys: 133 /KW	