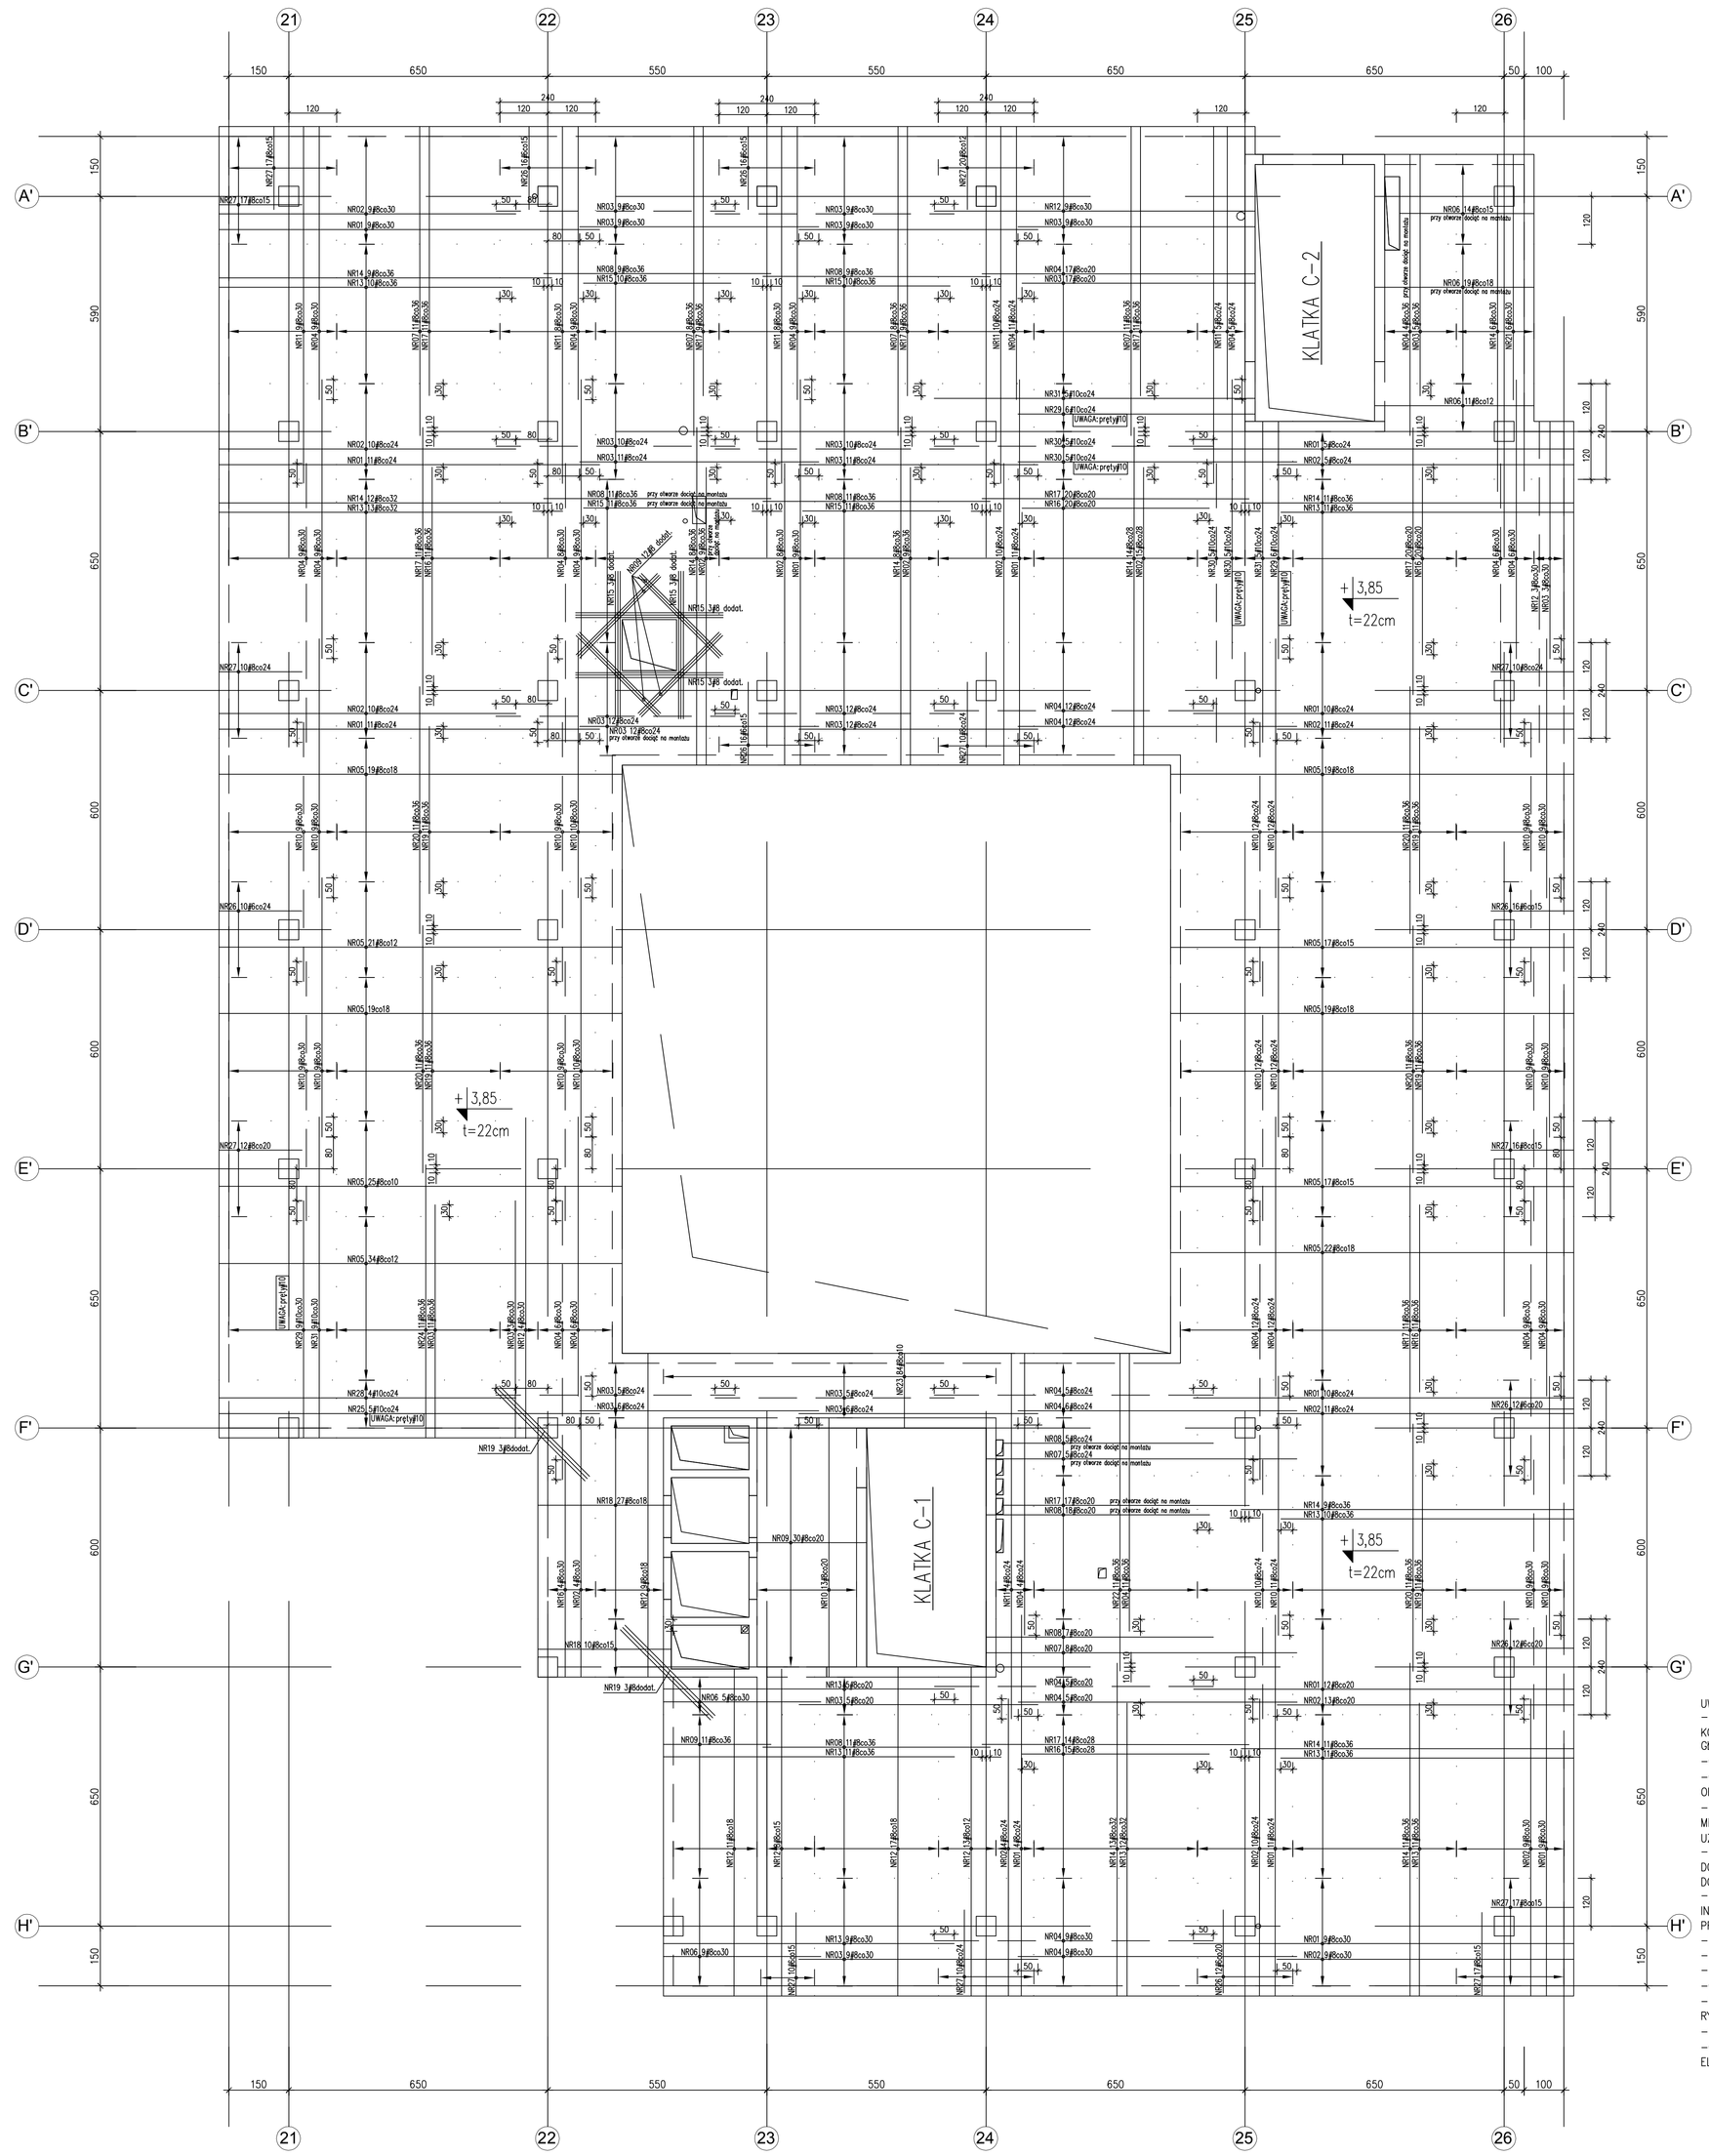

WYKAZ PRĘTÓW:

NR01 ø8 (A-IIIN) L=965 szt.121
NR02 ø8 (A-IIIN) L=755 szt.156
NR03 ø8 (A-IIIN) L=600 szt.210
NR04 ø8 (A-IIIN) L=705 szt.243
NR05 ø8 (A-IIIN) L=1008 szt.212
NR06 ø8 (A-IIIN) L=395 szt.58
NR07 ø8 (A-IIIN) L=780 szt.51
NR08 ø8 (A-IIIN) L=570 szt.80
NR09 ø8 (A-IIIN) L=290 szt.53
NR10 ø8 (A-IIIN) L=650 szt.210
NR11 ø8 (A-IIIN) L=915 szt.44
NR12 ø8 (A-IIIN) L=815 szt.74
NR13 ø8 (A-IIIN) L=735 szt.103
NR14 ø8 (A-IIIN) L=845 szt.112
NR15 ø8 (A-IIIN) L=370 szt.54
NR16 ø8 (A-IIIN) L=470 szt.81
NR17 ø8 (A-IIIN) L=670 szt.119
NR18 ø8 (A-IIIN) L=330 szt.37
NR19 ø8 (A-IIIN) L=320 szt.58
NR20 ø8 (A-IIIN) L=420 szt.44
NR21 ø8 (A-IIIN) L=620 szt.6
NR22 ø8 (A-IIIN) L=795 szt.11
NR23 ø8 (A-IIIN) L=178 szt.84
NR24 ø8 (A-IIIN) L=685 szt.11
NR25 ø10 (A-IIIN) L=965 szt.5
28 NR26 ø6 (A-IIIN) L=240 szt.110
206
28 NR27 ø8 (A-IIIN) L=240 szt.166
206
NR28 ø10 (A-IIIN) L=755 szt.4
NR29 ø10 (A-IIIN) L=600 szt.21
NR30 ø10 (A-IIIN) L=705 szt.20
NR31 ø10 (A-IIIN) L=815 szt.19

UWAGA:
–POZA OTWORAMI I PRZEPUSTAMI OZNACZONYMI NA PROJEKCIE KONSTR. ZABRANIA SIĘ WYKONANIA PRZEJŚĆ W REJONIE OŻOWIC SŁUPOWYCH
–GRUBOŚĆ PŁYTY – 22cm
–OTWORY W PŁYCIE SPRAWDZIĆ Z RYS. ZESTAWIENIOWYMI ORAZ RYS. POZOSTAŁYCH BRANŻ
–PRZEJŚCIA WIĘKSZYCH GABARYTÓW NIŻ ø160mm LUB GRUPY MNIEJSZYCH OTWORÓW NIE OTWORZY SIĘ BEZ UZGODNIENIA Z PROJEKTANTEM
–DOZBRAJAJĄC PŁYTĘ PRZY OTWORACH NALEŻY ZADBAĆ O DOPASOWANIE DO GABARYTÓW DOZBROJENIA STROPU WOKÓŁ OTWORU W STROPIE"
–POD RURY SPUSTOWE PRZEWIDZIANE W PROJEKCIE INSTALACJI SANITARNYCH W STROPACH OSADZIĆ (LUB WYKONAĆ PRZEWIERTY):
–POD RURĘ ø75 OTWÓR ø125
–POD RURĘ ø110 OTWÓR ø150
–POD RURĘ ø160 OTWÓR ø
–OTWORY NANIEŚĆ WG PROJEKTÓW BRANŻOWYCH
–RYS. ROZPATRYWAĆ ŁĄCZNIE Z RYS. ZESTAWIENIOWYMI ORAZ RYS. POSZCZEGÓLNYCH ELEMENTÓW
–NA RYS. PODANO MIN. WARTŚCI
–OSTATECZNE USYTUOWANIE ŚCIAN WYSTAJĄCYCH ORAZ ELEMENTÓW WITRYN WG P.T.ARCH.

DOKUMENTACJA POWYKONAWCZA
WYKONANO ZGODNIE Z PROJEKTEM I NANIESIONYMI ZMIANAMI
KIEROWNIK BUDOWY
spec. konstr. bez ogr.

BETON C20/25 (B25)
Stal zbrojeniowa: A–IIIN – BSt500S (oznaczenie "y środkiem pręta")
A–I – St3SX (oznaczenie "y środkiem pręta")
A–0 – St0S (oznaczenie "y środkiem pręta")
grubość otulenia: c_{nom}=2,0cm – płyta żelbetowa
grubość otulenia: c_{nom}=2,5cm – ściany żelbetowe
grubość otulenia: c_{nom}=4,0cm – stopy
grubość otulenia: c_{nom}=3,0cm – podciągi
WYKAZ ZBROJENIA NR 70

portal | pracownia projektowa
projektowanie zmiany marzenia w rzeczywistość
Portal Sp. z o.o. Spółka Komandytowa
02-641 Warszawa, ul. Leksicka 9, tel./fax 022 8251402, portal@pp-portal.pl
71-604 Szczecin, ul. Starołęki 9, tel. 606 15 15 42, 091 81 22 156, biuro@pp-portal.pl
www.pp-portal.pl

PRACOWNIA PROJEKTOWA
KONSTRUKTOR S.C.
Krzysztof Walczak, Artur Urbański
ul.Królowej Korony Polskiej 24 / 203A
70-486 Szczecin
tel. 509-644-117

PROJEKTOWAŁ:
mgr inż. Krzysztof Walczak
upr. nr ZAP/OO75/POOK/04
spec. konstr. bez ogr.

OPRACOWAŁ:
mgr inż. Anna Kozłowska
mgr inż. Agnieszka Kamińska
mgr inż. Anna Kłosowska

SPRAWDZIŁ:
inż. Artur Urbański
upr. nr ZAP/OO74/POOK/04
spec. konstr. bez ogr.

temat: **PROJEKT WYKONAWCZY KOMPLEKSU BUDYNKÓW BIUROWYCH NA POTRZEBY SZCZECIŃSKIEGO PARKU NAUKOWO TECHNOLOGICZNEGO PRZY UL. NIEMIERZYŃSKIE SZCZECINIE**

adres: Szczecin, ul. Niemierzyńska, dz. nr 5/7

inwestor: Szczeciński Park Naukowo - Technologiczny, ul.Kolumba, Szczecin

rysunek: budynek "C"

ZBROJENIE STROPU NAD PARTEREM
–ZBROJENIE DOLNE

faza:	branża:
P.W.	KONSTRUKC.
skala: 1:75	miejsce i data: Szczecin XII.2009
	Nr rys: 125,