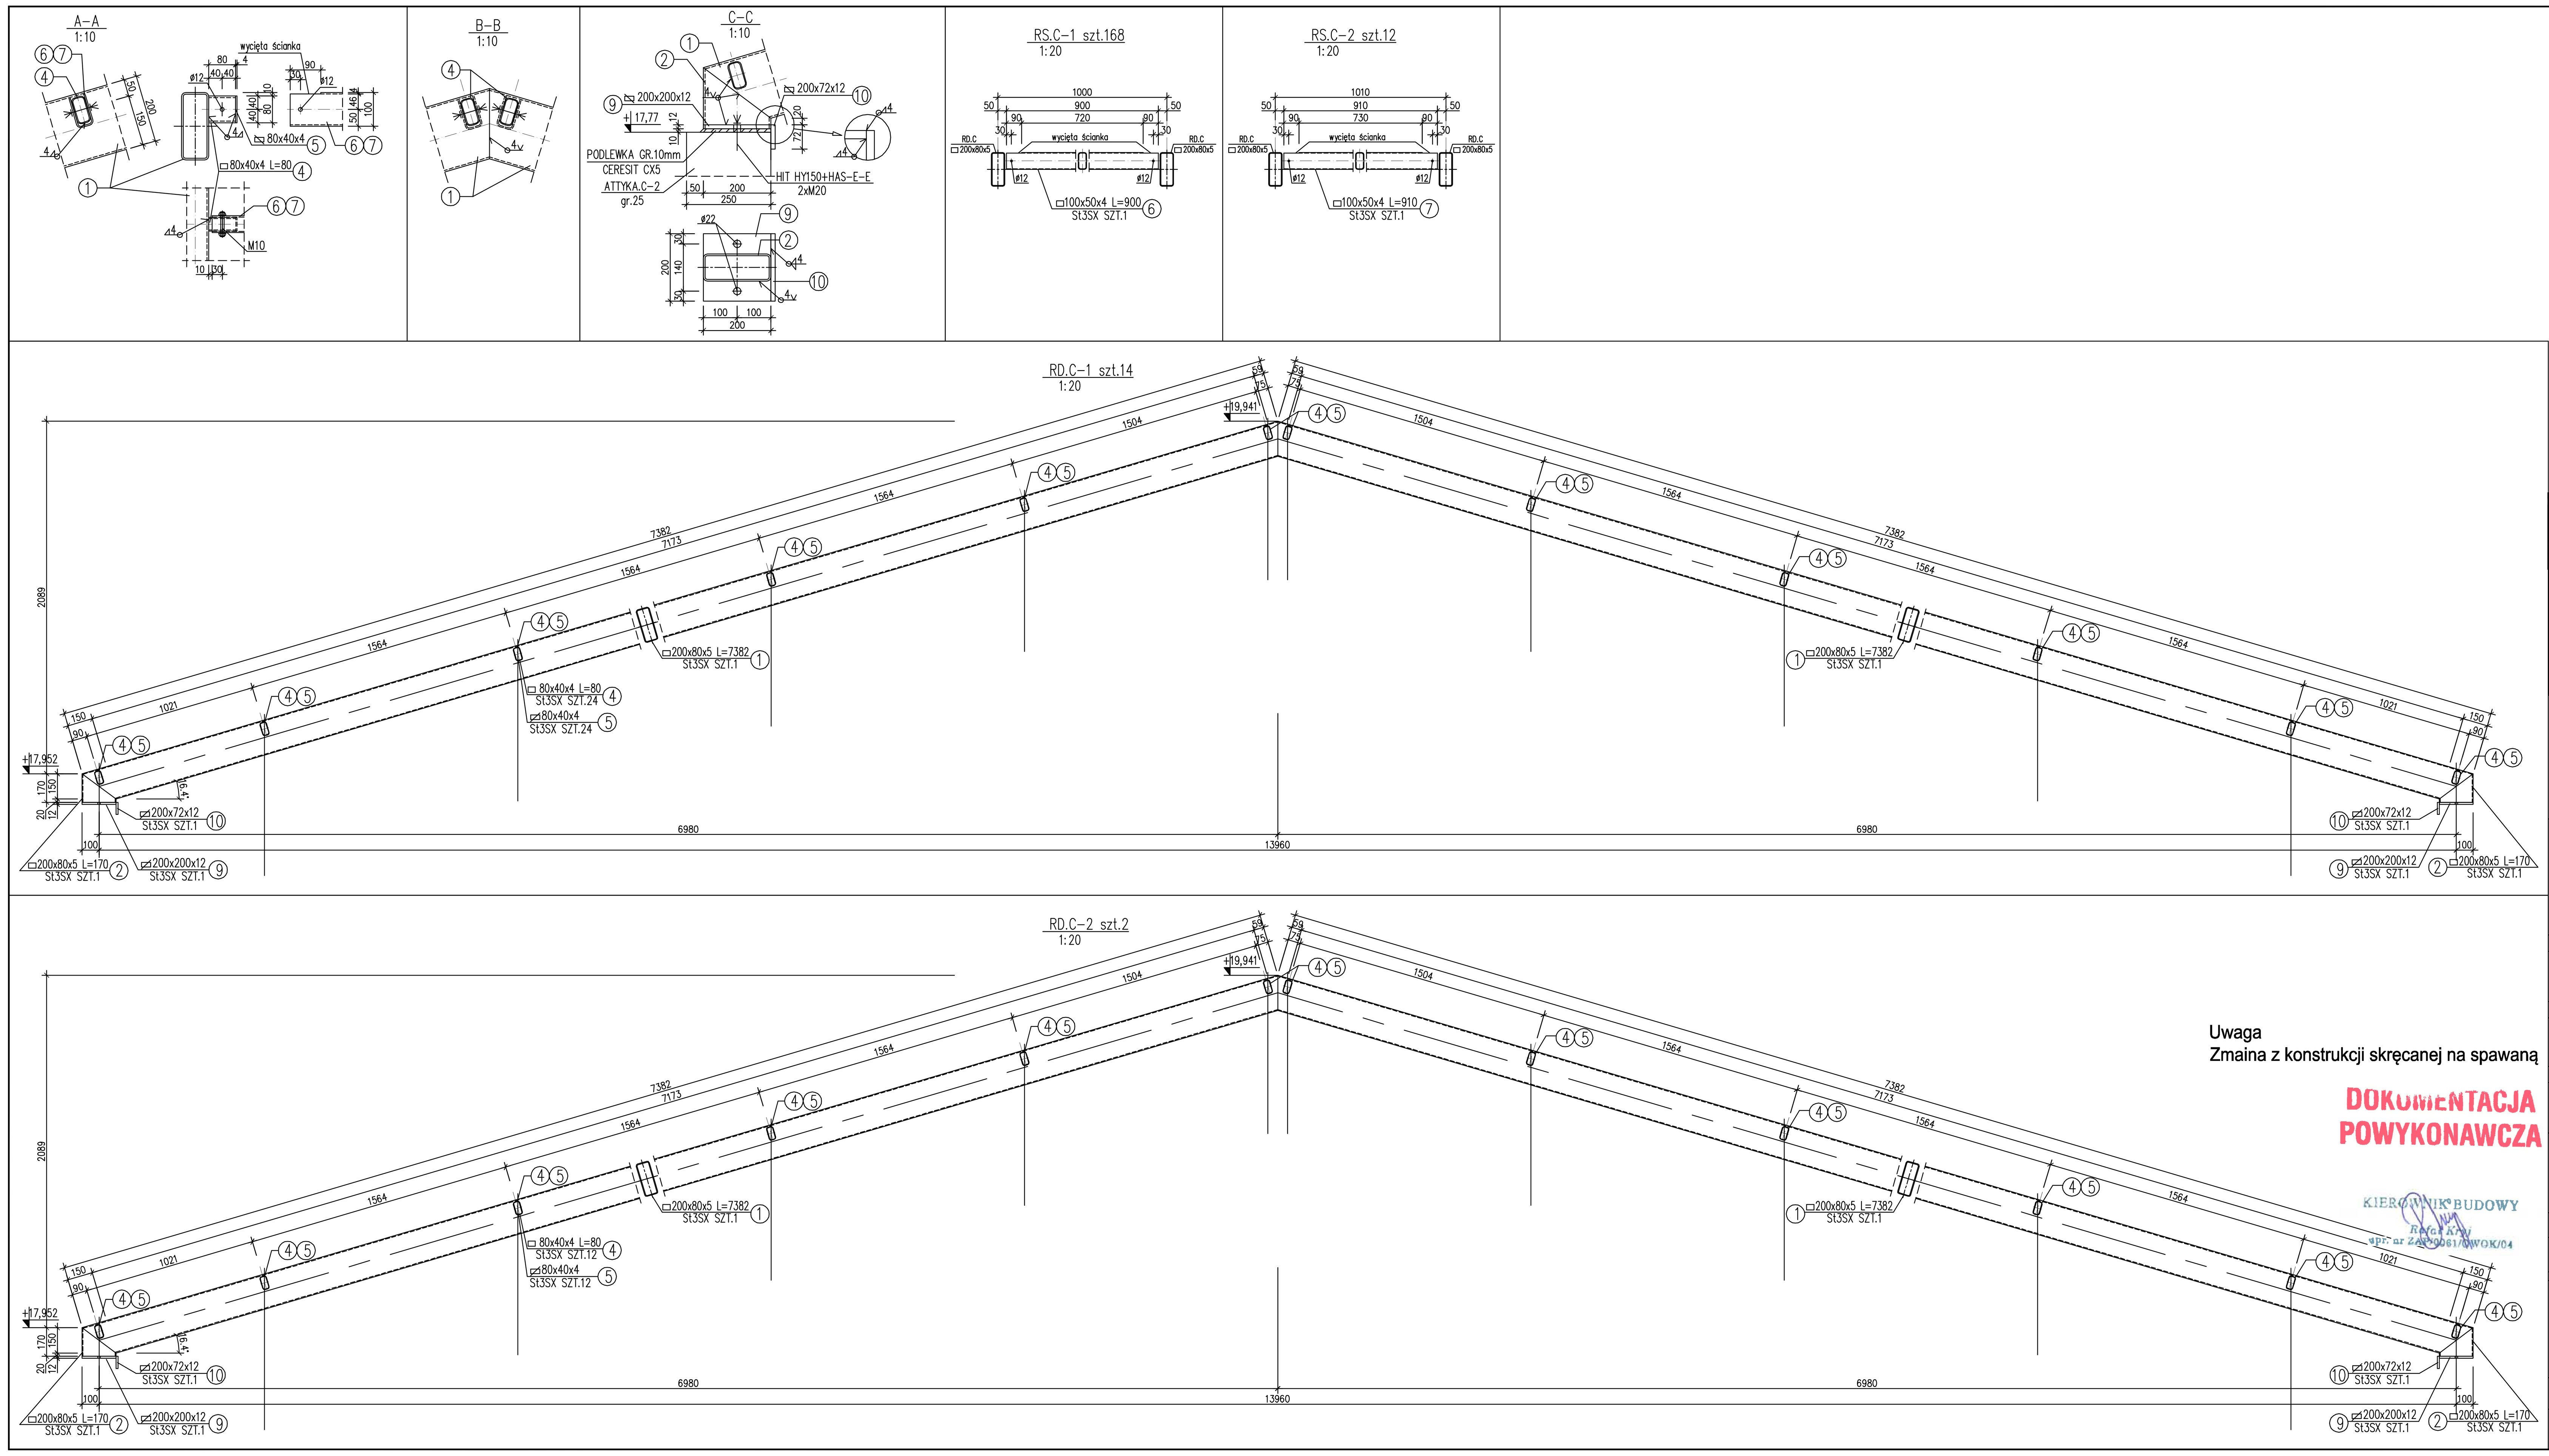

Stal kształtowa: S235JR (St3SX)
Elektrody EA 146 (ER146)
zabezpieczenie antykorozyjne wg opisu technicznego.
wykaz stali kształtowej Nr 20

Uwaga
Zmaina z konstrukcji skręcanej na spawaną

DOKUMENTACJA POWYKONAWCZA

KIEROWNIK BUDOWY

budynek A / budynek B / budynek C

portal | pracownia projektowa
profesjonalnie zmieniamy marzenia w rzeczywistosc

Portal Sp. z o.o. Spółka Komandytowa
02-641 Warszawa, ul Lekarska 8, tel./fax 022 8251432, portal@pp-portal.pl
71-604 Szczecin, ul. Szarotki 9, tel. 695 15 15 42, 091 81 22 199, biuro@pp-portal.pl
www.pp-portal.pl

PRACOWNIA PROJEKTOWA
KONSTRUKTOR S.C.
Krzysztof Walczak, Artur Urbański

ul.Królowej Korony Polskiej 24 / 203A
70-486 Szczecin
tel. 509-644-117

PROJEKTOWAŁ
mgr inż. Krzysztof Walczak
upr. nr ZAP/OO75/POOK/04
spec. konstr. bez ogr.

OPRACOWAŁ
mgr inż. Anna Kozłowska
mgr inż. Agnieszka Kamińska
mgr inż. Anna Kłosowska

SPRAWDZIŁ
inż. Artur Urbański
upr. nr ZAP/OO74/POOK/04
spec. konstr. bez ogr.

temat: PROJEKT WYKONAWCZY KOMPLEKSU BUDYNKÓW BIUROWYCH NA POTRZEBY SZCZECIŃSKIEGO PARKU NAUKOWO - TECHNOLOGICZNEGO PRZY UL. NIEMIERZYŃSKIEJ W SZCZECINIE

adres: Szczecin, ul. Niemierzyńska, dz. nr 5/7

inwestor: Szczeciński Park Naukowo - Technologiczny, ul.Kolumba, Szczecin

rysunek: budynek "C"
RYGLE ŚWIETLIKA: RD.C–1;RD.C–2;
RS.C–1;RS.C–2;
DETALE POŁĄCZEŃ ELEMENTÓW ŚWIETLIKA

faza:	branża:
P.W.	KONSTRUKCJA
skala: 1:20	miejsce i data: Szczecin XII.2009
Nr rys.: 141 /KW	