UWAGI:
1. PROJEKT JEST CHRONIONY PRAWEM AUTORSKIM I JAKIEKOLWIEK ZMIANY NIE SĄ MOŻLIWE BEZ ZGODY AUTORÓW
2. OTWORY I PRZEBICIA INSTALACYJNE BEZWZGLĘDNIE KOORDYNOWAĆ Z PROJ. KONSTRUKCJI I ARCHITEKTURY I DOKUMENTACJI ODPOWIEDNICH BRANŻ
4. UKŁAD WSZYSTKICH ELEMENTÓW KONSTRUKCYJNYCH WG. PROJ. KONSTRUKCJI
5. WSZYSTKIE SYSTEMOWE ROZWIĄZANIA DETALI WYKONAĆ ZGODNIE ZE SZTUKĄ BUDOWLANĄ
6. IZOLACJE PIONOWE I POZIOME WYKONAĆ ZGODNIE ZE SZTUKĄ BUDOWLANĄ, ZAPEWNIAJĄC CIĄGŁOŚĆ IZOLACJI
7. OTWORY NA STOLARKĘ WYMIAROWANE Z LUZAMI MONTAŻOWYMI. DODATKOWE LUZY NALEŻY UWZGLĘDNIĆ PRZY WYKONAWSTWIEI ZAMÓWIENIU STOLARKI.
8. WSZELKIE ZESTAWIENIA OKIEN, DRZWI, DETALI ZGODNIE Z PROJEKTEM WYKONAWCZYM
9. POZIOMY PARAPETU - HP- PODANO JAKO WYSOKOŚĆ WYKOŃCZONEGO PARAPETU OD POZIOMU WYKOŃCZONEJ POSADZKI
10. POZIOM SPODU NADPROŻA JAKO SPÓD KONSTRUKCJI LICZONY OD WYKOŃCZONEJ POW. POSADZKI
11. **WSZYSTKIE NAZWY PRODUCENTÓW PODANO PRZYKŁADOWO, MOŻLIWE JEST ZASTOSOWANIEDOWOLNEGOPRODUCENTAZACHOWUJĄCWSZYSTKIEPARAMETRYTECHNICZNE ORAZ KOLORYSTYKĘ WYKORZYSTANYCH W PROJEKCIE ROZWIĄZAŃ.**
12. PROJEKT ŚCIANY SZKLANEJ WYKONUJE PRODUCENT PO UPRZEDNIM ODMIARZE W STANIE ISTNIEJĄCYM, DOSTOSOWUJĄC GO DO WYMIARÓW PROFILI, SŁUPÓW I RYGLI W PROJEKCIE ARCHITEKTURY I KONSTRUKCJI.
13. NA DACHACH ZNAJDUJĄ SIĘ URZĄDZENIA TECHNICZNE POKAZANE NA RYSUNKACH RZUTÓW DACHÓW ORAZ W ODPOWIEDNICH PROJEKTACH BRANŻOWYCH.

LEGENDA:

① ①g ② ②g ③ ④ ⑤ ⑤g ⑤b ⑤c ⑥ ◯

– SŁUPY, RYGLE STALOWE, SŁUPY ŻELBETOWE WEWNĄTRZ HOLI – OCIEPLANE I MALOWANE PROSZKOWO NA KOLOR CZARNY WG S-SI060 – C 60 1; WODOODPORNE I MROZOODPORNE

# FASADA SZKLANA - ŚCIANA NR 3




# FASADA SZKLANA - ŚCIANA NR 4




**BUDYNEK B - fasada nr 3,4**

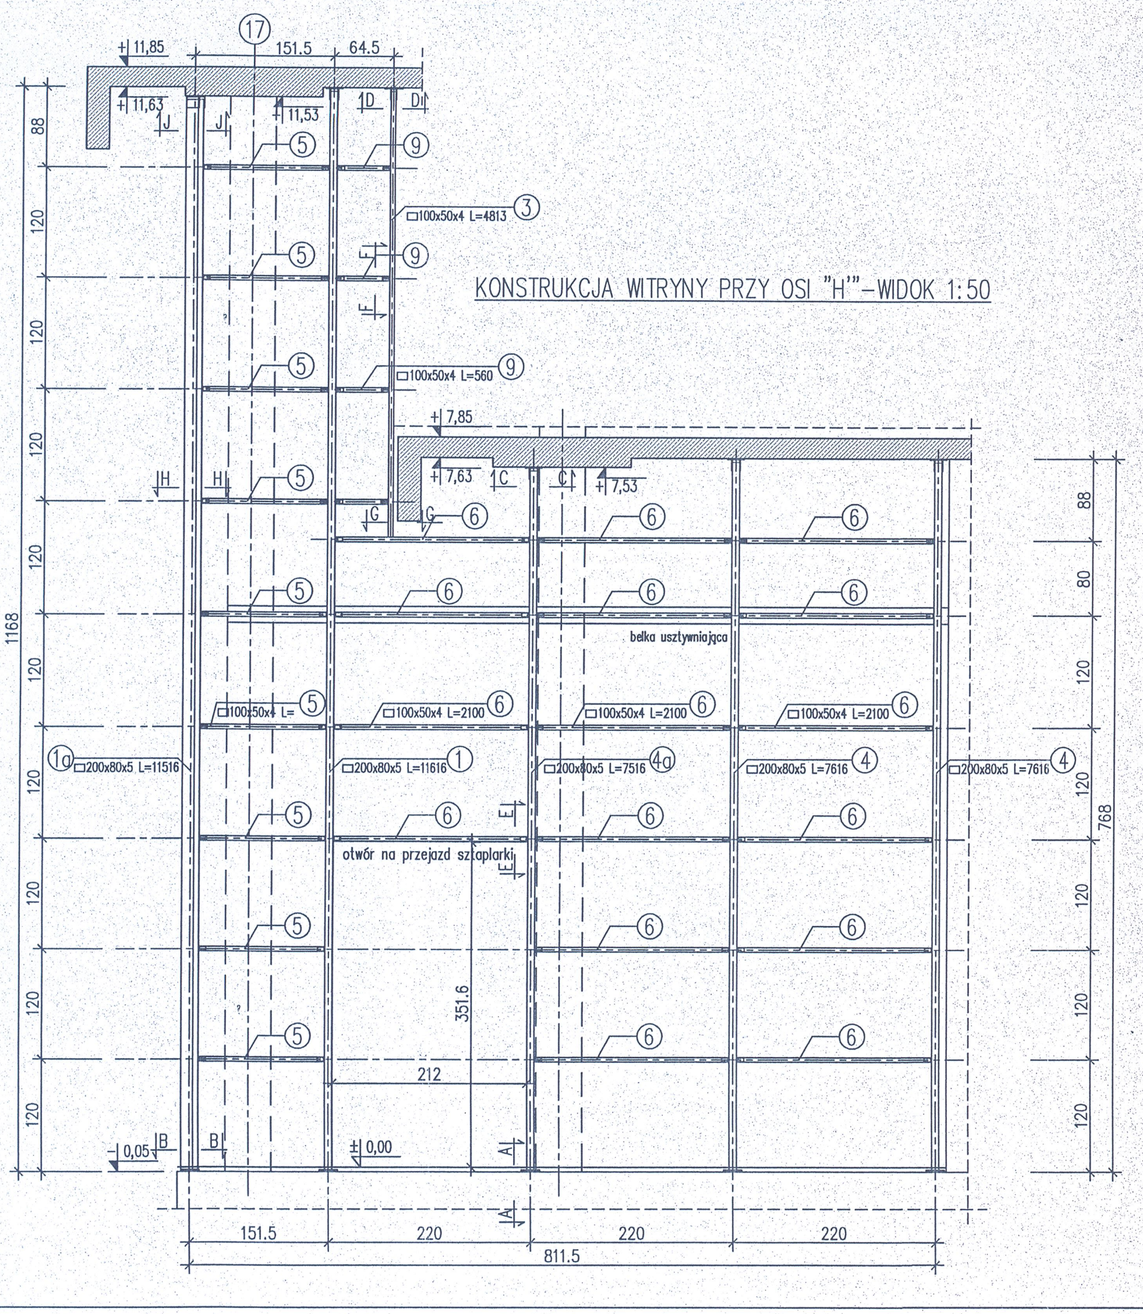


**BUDYNEK B - fasada nr 3,4**

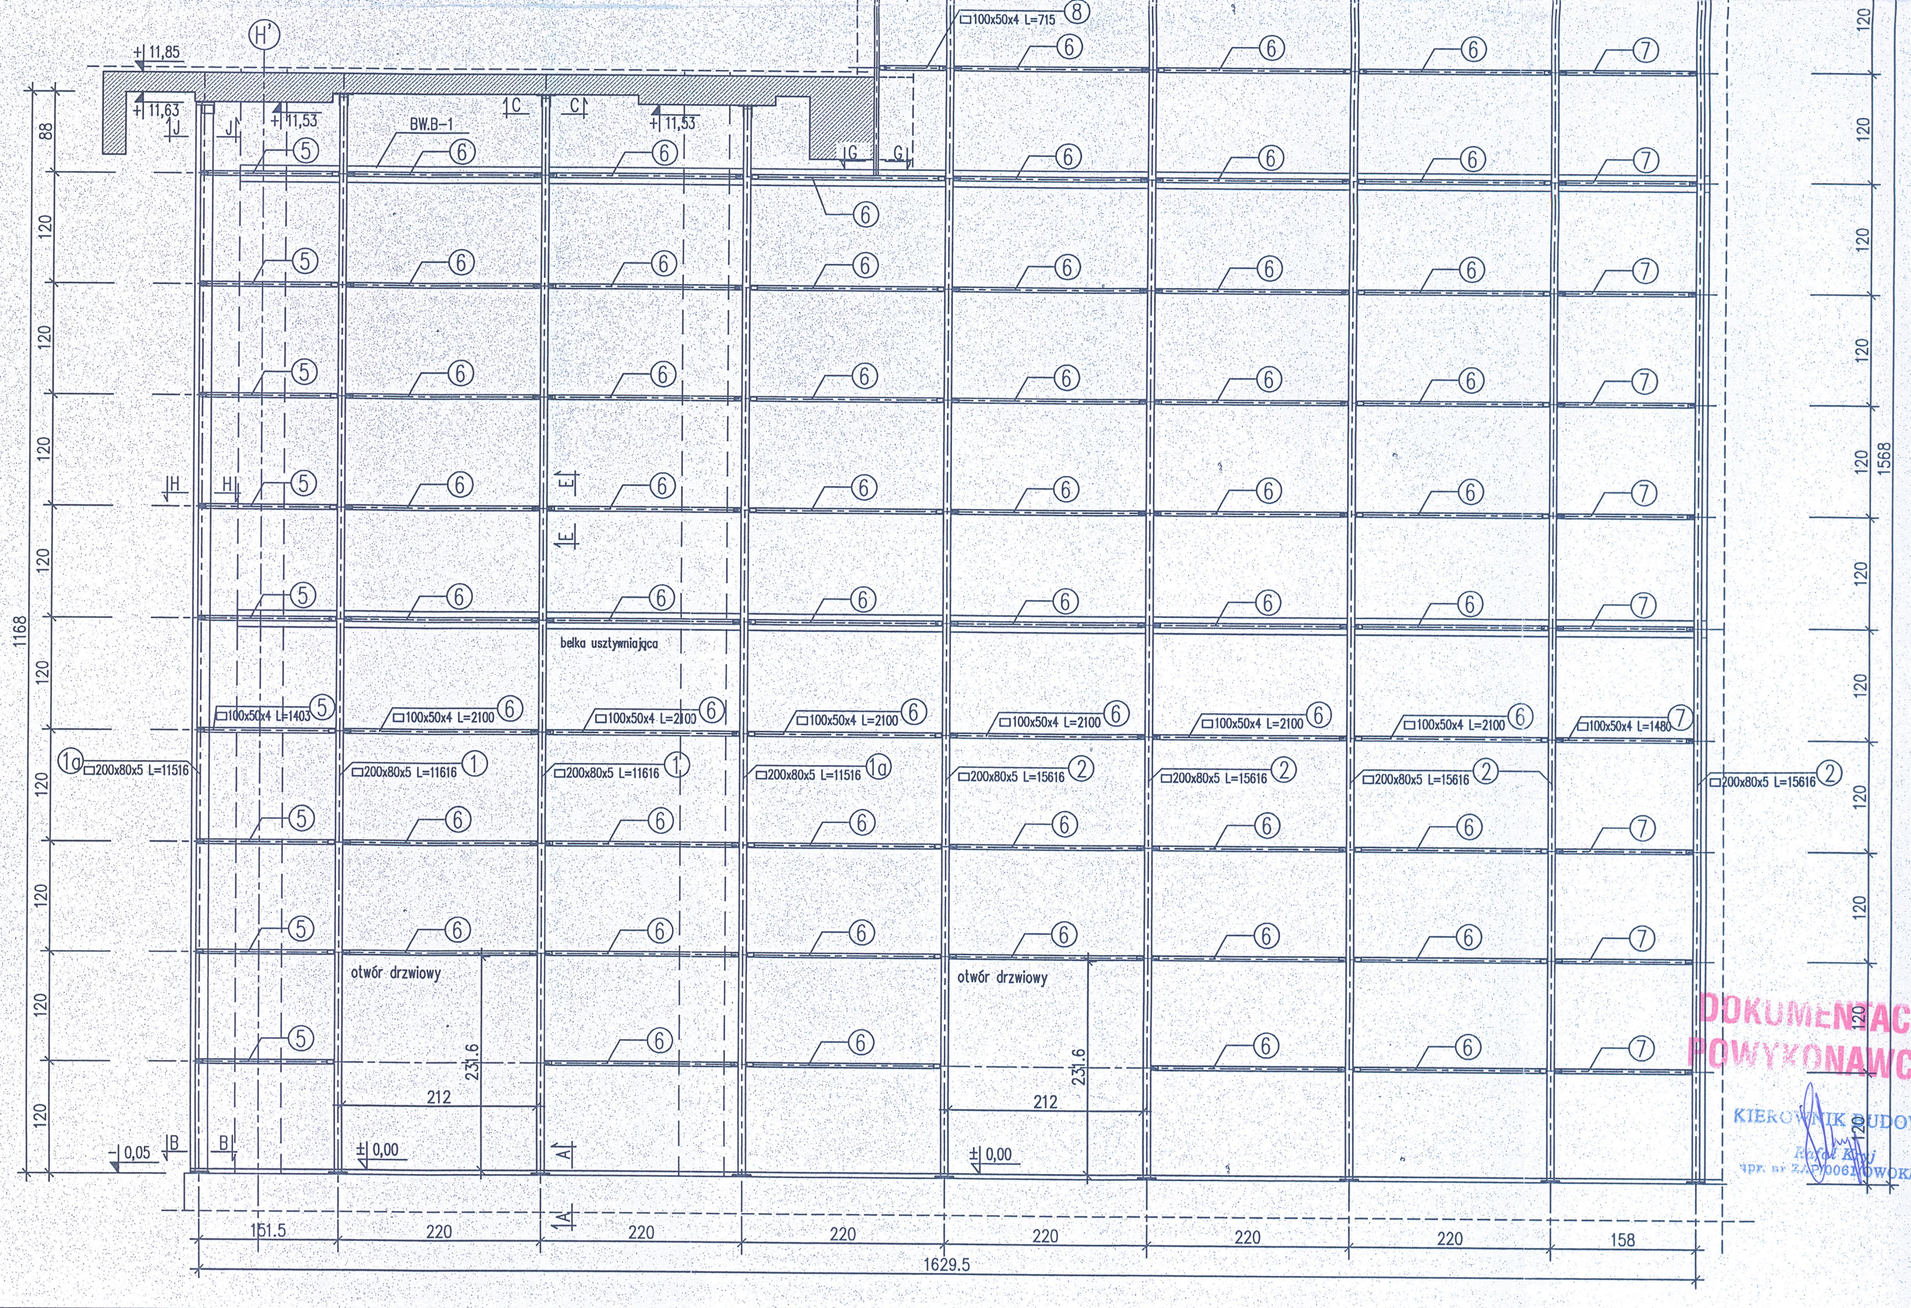


| | |
|---|---|
| Bud. A: | PPP = ±0.00 = 21,50 m.n.p.m. |
| Bud. B: | PPP = ±0.00 = 21,50 m.n.p.m. |
| Bud. C: | PPP = ±0.00 = 21,50 m.n.p.m. |


portal | pracownia projektowa
profesjonalnie zmieniamy marzenia w rzeczywistosc
Portal-PP Sp. z o.o Spółka Komandytowa
71-604 Szczecin, ul. Szarotki 9, tel: 695 15 15 42, 091 81 22 199, biuro@pp-portal.pl
www.pp-portal.pl

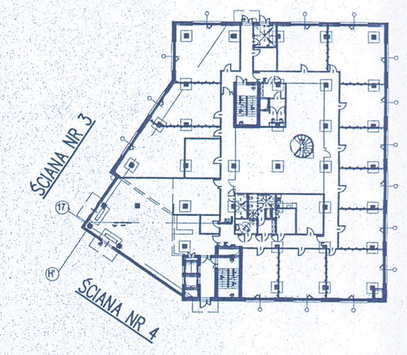
KOMPLEKS ZABUDOWY USŁUGOWEJ NA POTRZEBY SZCZECIŃSKIEGO PARKU NAUKOWO-TECHNOLOGICZNEGO PRZY UL. NIEMIERZYŃSKIEJ W SZCZECINIE
ETAP II - ZAGOSPODAROWANIE TERENU, GARAŻ PODZIEMNY, BUDYNKI A I B

temat:

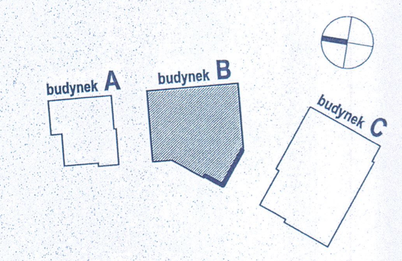Szczecin, ul. Niemierzyńska, dz. nr 3/7, 3/5 i 1/8
adres inwestycji:

Szczeciński Park Naukowo - Technologiczny, ul.Kolumba, Szczecin
inwestor:

mgr inż. arch. Agnieszka Witkowska, upr. nr 28/ZPOIA/2005
projektant:

mgr inż. arch. Agnieszka Geller
mgr inż. arch. Arkadiusz Nowakowski
mgr inż. arch. Anita Wojewoda
współpraca sprawdzająca:

mgr inż. arch. Maciej Zombirt, upr. nr 41/Su/99
architekt sprawdzający:

**FASADA SZKLANA NR 3 I 4**
**BUDYNEK B**
rys.

architektura — 1:50 — B15
branża: — skala: — nr rys.
P.W. — Szczecin, lipiec 2010r
fazia: — data:


UWAGA:
Kopiowanie, publikacje oraz wszelkie inne formy wykorzystania projektu bez zgody autorów będą naruszeniem przepisówwynikających z Ustawy z dnia 4.02.1994 r. o prawie autorskim i prawach pokrewnych.


DOKUMENTACJA POWYKONAWCZA
KIEROWNIK BUDOWY
mgr inż. Zbigniew Wojtyra
upr. nr SZCZ/0082/PWOK/04