INKUBATOR PRZEDSIĘBIORCZOŚCI

UWAGA:
Projekt jest chroniony prawem autorskim i wszelkie zmiany wymagają pisemnej zgody autorów.
Kierownik budowy i inspektor nadzoru mają obowiązek zapoznania się z wielobranżowym projektem budowlanym i wykonawczym przed rozpoczęciem robót budowlanych. Wszelkie wątpliwości dotyczące projektu należy rozstrzygać w trybie nadzoru autorskiego.
Obowiązkiem kierownika jest też kierowanie budową i koordynacja prac budowlanych,wykonanie obiektu zgodnie z projektem, przepisami prawa budowlanego, przepisami techniczno-budowlanymi, bezpieczeństwa i higieny pracy.
Wszelkie materiały użyte w trakcie realizacji robót powinny posiadać aprobaty techniczne ITB oraz odpowiadać wymaganiom zawartym w polskich normach.
Przed przystąpieniem do zamówienia ślusarki i stolarki należy bezwzględnie sprawdzać wymiary otworów okiennych, drzwiowych, wysokości podciągów, jak również ilości zamawianych elementów. Wymiary otworów okiennych i drzwiowych należy pobrać z natury. Przed zamówieniem wszelkie wątpliwości w zestawieniach należy rozstrzygać w trybie nadzoru autorskiego.
Przed przystąpieniem do zamówienia wszelkich elementów wykończenia i wyposażenia budynku, elementów instalacji sanitarnych, elektrycznych, konstrukcji należy sprawdzić ich ilości i parametry. Przed zamówieniem wszelkie wątpliwości, omyłki w zestawieniach, różnice, zmiany i niejasności należy wyjaśnić w trybie nadzoru autorskiego.
Należy bezwzględnie zachować ciągłość wszelkich izolacji przeciwwilgociowych, termicznych itp., poziomych i pionowych. Izolacje oraz dylatacje należy wykonywać według rozwiązań systemowych zgodnie z wytycznymi producenta i sztuką budowlaną.
Wszelkie przeróbki w elementach konstrukcyjnych należy sprawdzić i skontynuować z projektami branżowymi instalacji wewnętrznych. Wszelkie wątpliwości należy rozstrzygać w trybie nadzoru autorskiego.
Wszelkie przeróbki przez przegrody stanowiące oddzielenie pożarowe powinny być zabezpieczone systemowymi elementami izolacji pożarowych o parametrach odpowiadających wymaganiom szczelności, izolacyjności i odporności ogniowej stawianym ww. przegrodom.
Wszelkie prace budowlane, wnętrzarskie i specjalistyczne powinny być wykonywane pod ścisłym nadzorem osób uprawnionych do wykonywania tych prac.
Elementy szybu windowego (parametry podszybia, nadszybia, konstrukcji, wyposażenie kabiny, sposób zasilania, itp.) według wytycznych producenta dźwigu. Zastosowany dźwig powinien być dopuszczony do użytkowania przez organ właściwej jednostki dozoru technicznego.
Fasada szklana na profilach aluminiowych w systemie aluprof lub równoważnym mocowana do stalowej konstrukcji słupowo-ryglowej o rozstawach w osiach wg rysunków szczegółowych oraz projektu technicznego konstrukcji.

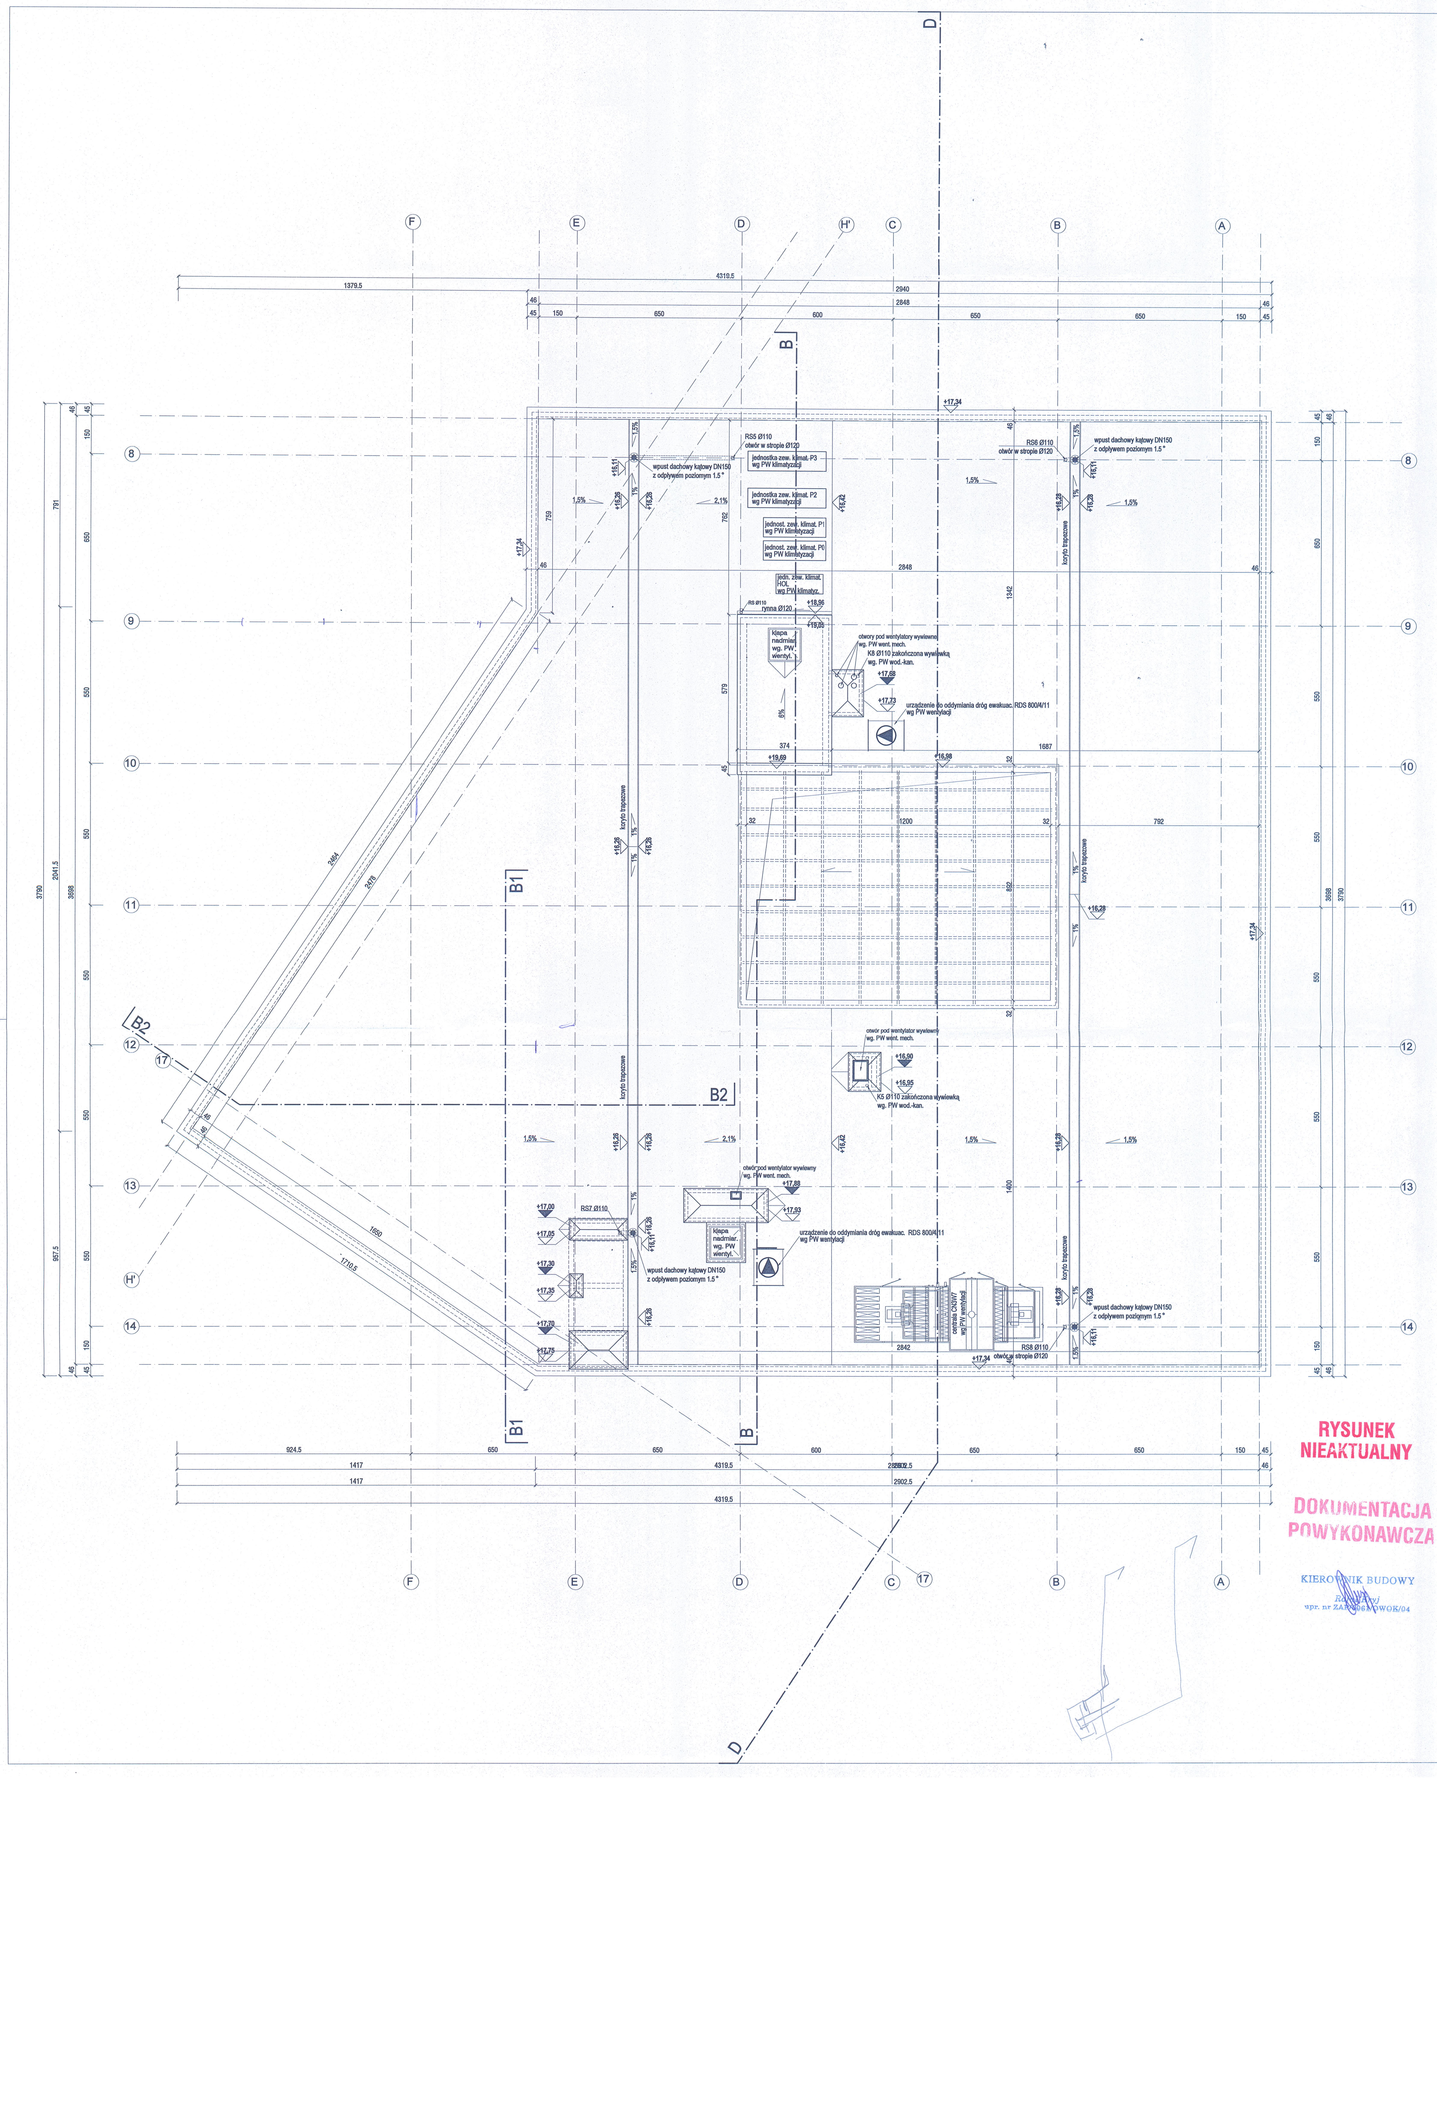

RYSUNEK NIEAKTUALNY

DOKUMENTACJA POWYKONAWCZA

KIEROWNIK BUDOWY
Zdzisław Kot
upr. nr ZAP/0236/POWOK/04

portal | pracownia projektowa
profesjonalnie zmieniamy marzenia w rzeczywistość

Portal-PP Sp. z o.o. Spółka Komandytowa
71-604 Szczecin, ul. Szarotki 9, tel: 695 15 15 42, 091 81 22 199, biuro@pp-portal.pl
www.pp-portal.pl

KOMPLEKS ZABUDOWY USŁUGOWEJ NA POTRZEBY SZCZECIŃSKIEGO PARKU NAUKOWO-TECHNOLOGICZNEGO PRZY UL. NIEMIERZYŃSKIEJ W SZCZECINIE
ETAP II- ZAGOSPODAROWANIE TERENU, GARAŻ PODZIEMNY, BUDYNKI A I B
temat

Szczecin, ul. Niemierzyńska, dz. nr 3/7, 3/5 i 1/8
adres inwestycji

Szczeciński Park Naukowo - Technologiczny, ul.Kolumba, Szczecin
inwestor

mgr inż. arch. Agnieszka Wiśniowska, upr. nr 28/ZPOIA/2005
projektant

mgr inż. arch. Agnieszka Geller
mgr inż. arch. Arkadiusz Nowakowski
mgr inż. arch. Bartosz Klinicki
architekci wydziału

mgr inż. arch. Maciej Zombirt, upr. nr 41/Sz/99
architekt sprawdzający

RZUT DACHU
nr rys.

architektura
branża

1:100
skala

Szczecin, lipiec 2010r
data

B6
nr rys.

UWAGA:
Kopiowanie, publikacja oraz wszelkie inne formy wykorzystania projektu bez zgody autorów będą naruszeniem przepisówmających z Ustawy z dnia 4.02.1994 r. o prawie autorskim i prawach pokrewnych .