
 -zakres zmian
zleconych
przez inwestora

-zakres zmian wprowadzonych po konsultacjach z rzeczoznawcami ds.ppoż

[illegible]


- Rezygnacja z drzwi z pom. przy recepcji na korytarz na drzwiach (D1) na rzeź drzwi D2 (zaktualizowanych od strefy recepcji)
- Rezygnacja z drzwi dymoszczelnych (D20) na parterze i piętrze
 - Rezygnacja z funkcji eksperymentalnej i wydzielających go ścian szklanych (E130) na poziomie parteru i piętra
- Rezygnacja z balustrad szklanych oraz kurnych przewodowych wydzielających fragmenty korytarza (D4 i H1 piętrze) od przestrzeni holu wejściowego, na rzecz ścianek pełnej wysokości i odporności EI
- Zmiana szerokości w świetle (na 130cm) i materiału (z aluminium na stal) drzwi D 28
- Zmiana szerokości w świetle (na 130cm) i materiału (z aluminium na stal) drzwi z przeszkódek do klatki schodowej (D 29)
- Zmiana szerokości w świetle (na 130cm) drzwi D 31
- Zmiana drzwi D 15 z holu do atrium (na parterze) na szersze - D 37a
- Zmiana drzwi D4 w toaletach na D4a (z zamiana aluminium na stal)
- Zmiana posiadanej w planie B 2,25 na natyk
- Dwa dodatkowe wzniesienie pod -kan (woda + odpływ z umywalk)
- Zmiana wstępów dachowych na podgrzewane (typu STIA TREND lub równoważne).

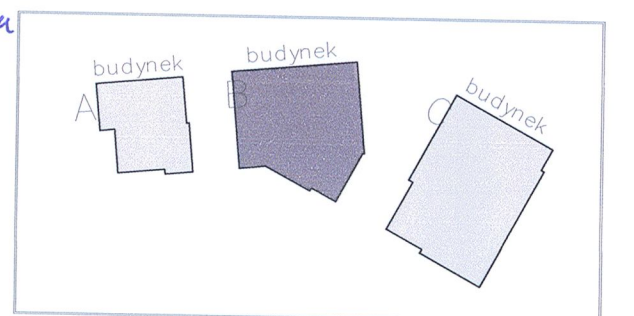

Wielobranżowy projekt budowlany i wykonawczy opracowany w okresie 2008-2010 przez Pracownię Portal - pp sp. z ograniczoną odpowiedzialnością spk. Zmiany w zakresie opisanym na rysunkach i w opisie wprowadzone w sierpniu i wrześniu 2012

KOMPLEKS ZABUDOWY USŁUGOWEJ NA POTRZEBY
SZCZECIŃSKIEGO PARKU NAUKOWO-
TECHNOLOGICZNEGO PRZY UL. NIEMIERYŃSKIEJ
W SZCZECINIE

temat: _____
Szczecin, ul. Niemierzyńska,
dz. nr 48, 49, 50
adres inwestycji: _____
Szczeciński Park Naukowo -
Technologiczny, ul.Niemierzyńska 17a, 71-441 Szczecin
inwestor: _____

mgr inż. arch. Agnieszka Witkowska, upr. nr 28/ZPOIA/2005
projektant / autor projektu:

mgr inż. arch. Maciej Zombirt, upr. nr 41/SZ/99

architekt sprawdzający

RZUT DACHU - zmiany

rys.

architektura

branża:

P.B.

data:

1:100

skala:

Szczecin, maj 2012r

złoty, stierżniowski 2012.

B6z

nr rys.

[illegible]


RZUT DACHU - zmiany
rys.
architektura
branża:
P.B.
data:
Szczecin, maj 2012r
2012r, sierpień/wrzesień 2012r
nr rys.