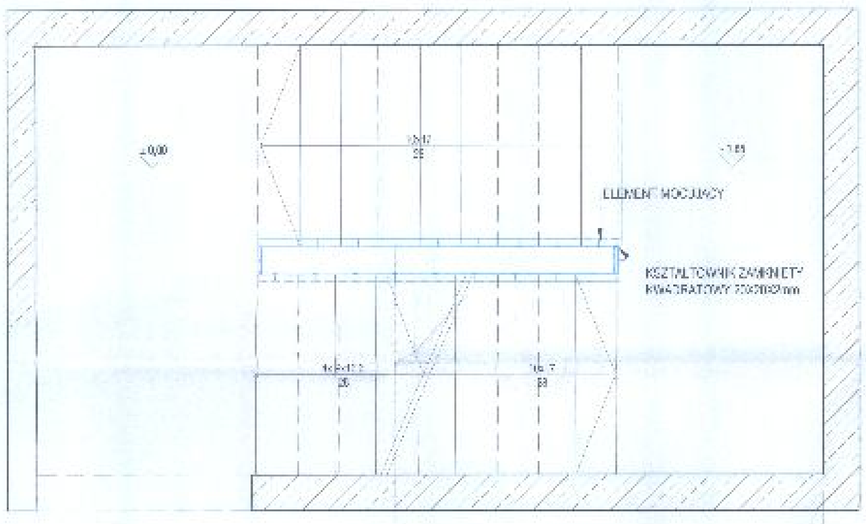

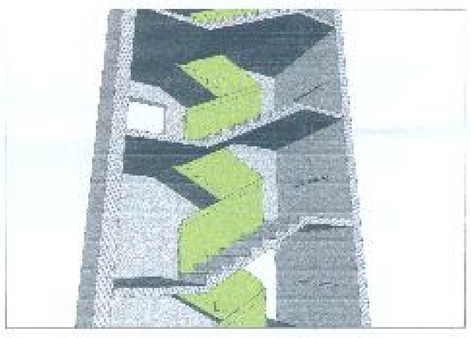

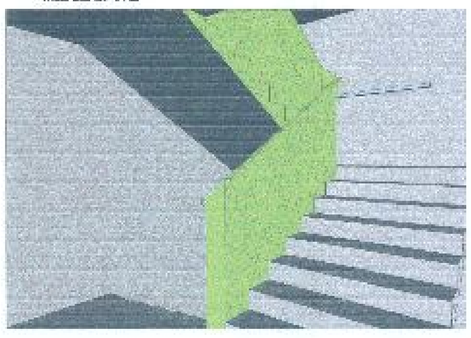

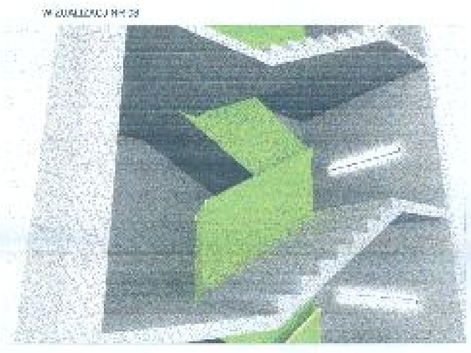

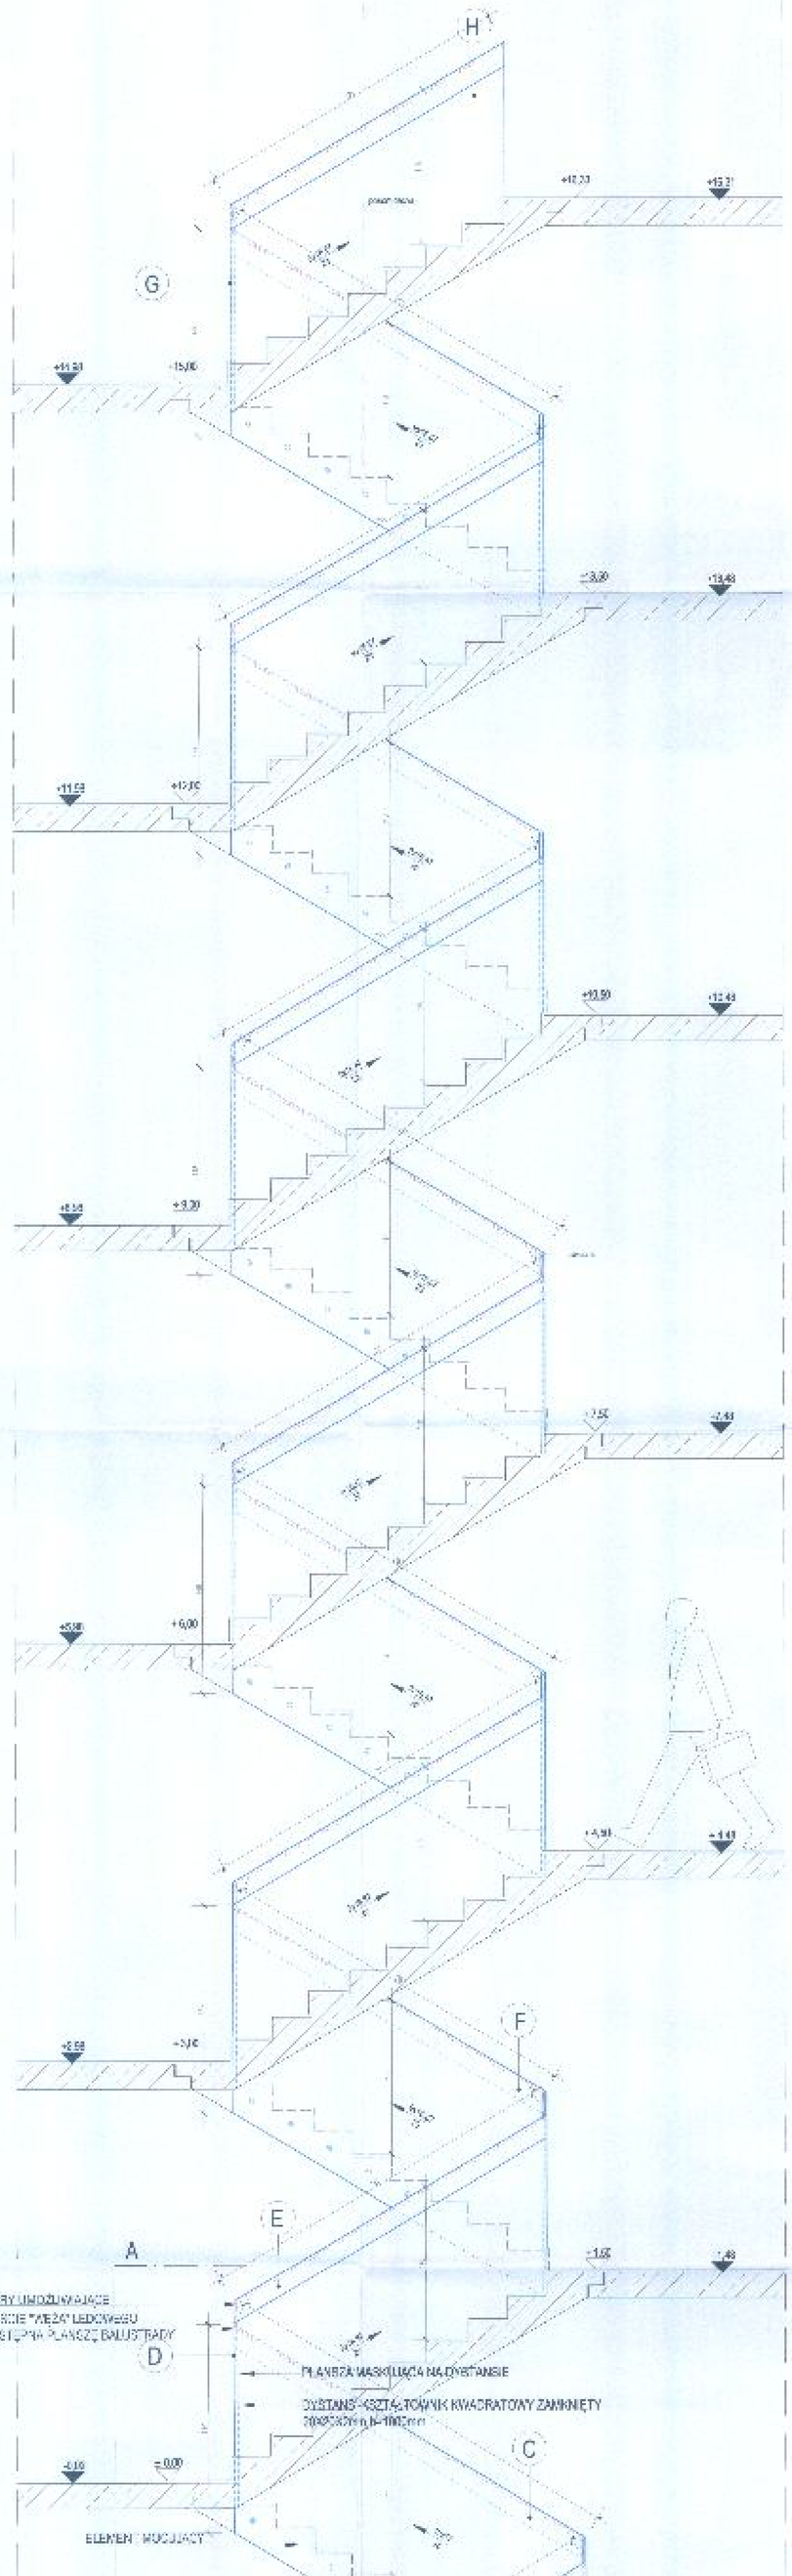

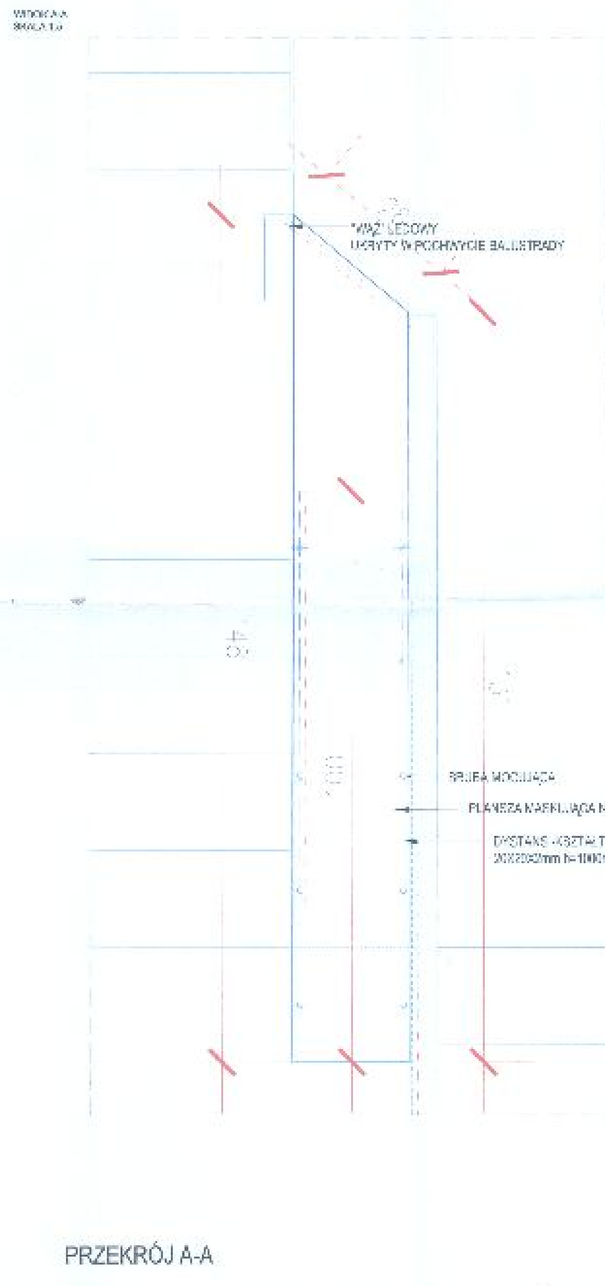

PRZEKRÓJ A-A

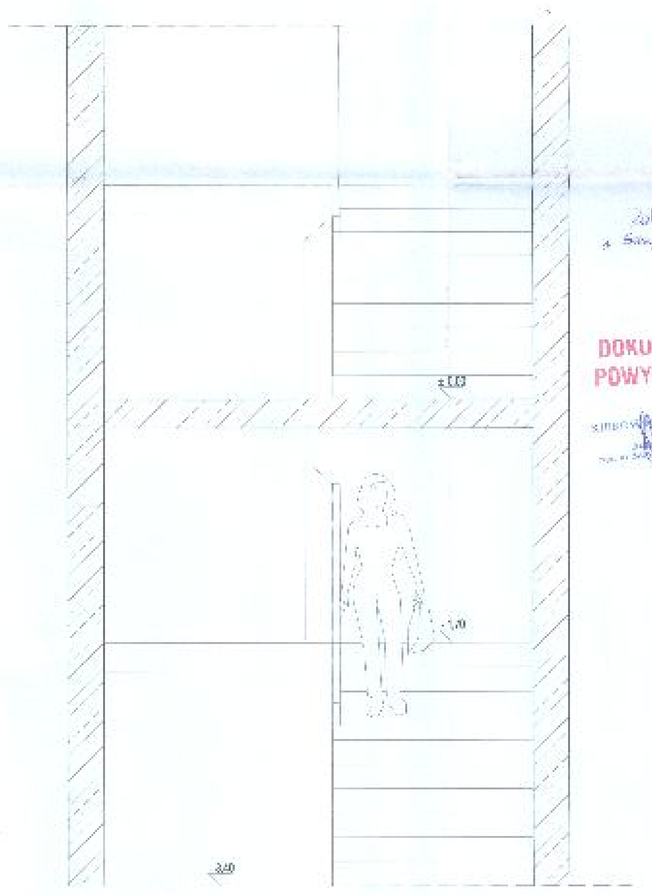

DOKUMENTACJA POWYKONAWCZA

portal | pracownia projektowa

KLATKA SCHODOWA BUD. A

D5