


[illegible][illegible]

Wielobranżowy projekt budowlany i wykonawczy opracowany w okresie 2008-2010 przez pracownię Opal - pp sp. z ograniczoną odpowiedzialnością spk. Zmiany w zakresie opisanym na rysunkach i w opisie wprowadzone w sierpniu i wrześniu 2012

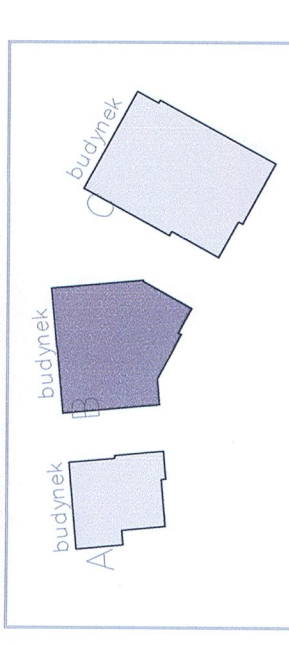

KOMPLEKS ZABUDOWY USŁUGOWEJ NA POTRZEBY
SZCZESKINSKIEGO PARKU NAUKOWO-
TECHNOLOGICZNEGO PRZY UL. NIEMIERSZYŃSKIEJ
W SZCZECINIE

mgr inż. arch. Agnieszka Witkowska, upr. nr 28200/2005
projektant / autor projektu.

mgr inż. arch. Maciej Zambart, upr. nr 4142996
architekt 67/40338692

**ZAMIENNE ZESTAWIENIE STOLARKI
I ŚLUSARKI DRZWIOWEJ- BUDYNEK B**

0%
architektura 1:100
000301 000301

B147

P.B. _____
5020 _____
nr 0303 _____