


☐ -zakres zmian wprowadzonych po konsultacjach z rzeczoznawcami ds. proż.

- Podniesienie części szczerb (oznaczonych na rysunku odpowiednim szrafem) do poziomu stopu nad sufity podwieszany) - ślasy E130
- Wprowadzenie drzewł w ścianach kończących się nad suficie podwieszany; drzewł D38 o wym. w świetle 200 cm; pełne, płaskie, w kolorze białym, skrzydło z ramiaków z płyty MDF lub z drewna gładkiego, płyty izolacyjnej (gdy wypełnienia) oraz płyty MDF pokrywającej całość skrzydła; drzewł przylgowe (uszczelnienie) w przylgę i w oszczędności, wyposażone w zamek, zawiasy, klamka i rozeta na zamku w kolorze chrom; oszczędności regulowane, białe

 -zakres zmian
zleconych
przez Inwestora
02.2013

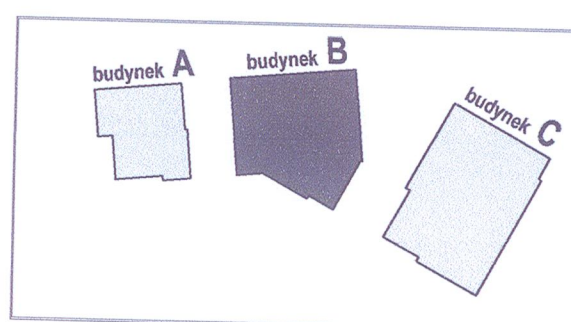

Wielobranżowy projekt budowlany i wykonawczy opracowany w okresie 2008-2010 przez pracowni Portal - pp sp. z ograniczoną odpowiedzialnością. Zmiany w zakresie opisanym na rysunkach I w op wprowadzone w lutym 2013

KOMPLEKS ZABUDOWY USŁUGOWEJ NA POTRZEBY
SZCZECIŃSKIEGO PARKU NAUKOWO-
TECHNOLOGICZNEGO PRZY UL. NIEMIERZYŃSKIEJ
W SZCZECINIE

Szczecin, ul. Niemierzyńska,
 dz. nr 48, 49, 50
 adres inwestycji
 Szczeciński Park Naukowo -
 Technologiczny, ul.Niemierzyńska 17a, 71-441 Szczecin

mgr inż. arch. Agnieszka Witkowska, upr. nr 28/ZPOIA/2005
projektant / autor projektu

mgr inż. arch. Krzysztof Jankiewicz, upr. 5/ZPOIA/OKK/2008
projektant / autor projektu

RZUT III PIĘTRA - zmiany

architektura
miejscowość:
P.B.
data:

1:100
skala:
Szczecin, sierpień/wrzesień 2012-
data:

B4z
B4z2
dr ryk.