

## elewacja w osi A




- UWAGI**
1. PROJEKT JEST CHRONIONY PRAWEM AUTORSKIM I JAKIEKOLWIEK ZMIANY NIE SĄ MOŻLIWE BEZ ZGODY AUTORÓW
  2. OTWORY I PRZEBIEGAJĄCE BEZWZGLĘDNE KOORDYNOWAĆ Z PROJ. KONSTRUKCJI I ARCHITEKTURY I DOKUMENTACJI ODPOWIEDNICH BRANŻ
  4. UKŁAD WSZYSTKICH ELEMENTÓW KONSTRUKCYJNYCH WŁ. PROJ. KONSTRUKCJI
  5. WSZYSTKIE SYSTEMOWE ROZWIĄZANIA DETALU WYKONAĆ ZGODNIE ZE SZTUKĄ BUDOWLANĄ
  6. IZOLACJE PIONOWE I POZIOME WYKONAĆ ZGODNIE ZE SZTUKĄ BUDOWLANĄ, ZAPEWNIĄC CIĄGŁOŚĆ IZOLACJI
  7. OTWORY NA STOLARKĘ WYMIAROWANE Z LUZAMI, MONTAŻOWYM DODATKOWE LUZY NALEŻY UWZGLĘDNIĆ PRZY WYKONAWSTWIEI ZAMÓWIENIU STOLARKI
  8. WSZELKIE ZESTAWIENIA OKIEN, DRZWI, DETALU ZGODNIE Z PROJEKTEM WYKONAWCZYM
  9. POZIOMY PARAPETU - HP - PODANO JAKO WYSOKOŚĆ WYKONCZONEGO PARAPETU OD POZIOMU WYKONCZONEJ POSADZKI
  10. POZIOM SPODU NADPROŻA JAKO SPOD KONSTRUKCJI LICZONY OD WYKONCZONEJ POW. POSADZKI
  11. WSZYSTKIE NAZWY PRODUCENTÓW PODANO PRZYKŁADOWO, MOŻLIWE JEST ZASTOSOWANIE DOWOLNEGO PRODUCENTA ZACHOWUJĄC WSZYSTKIE PARAMETRY TECHNICZNE ORAZ KOLORYSTYKĘ WYKORZYSTANYCH W PROJEKCIE ROZWIĄZAŃ
  12. PROJEKT ŚCIANY SZKLANEJ WYKONUJE PRODUCENT PO UPRZEDNIM OBIARZIE W STANIE ISTNIEJĄCYM, DOSTOSOWUJĄC GO DO WYMIARÓW PROFILI, SŁUPÓW I RYGLI W PROJEKCIE ARCHITEKTURY I KONSTRUKCJI
  13. NA DACHACH ZNAJDUJĄ SIĘ URZĄDZENIA TECHNICZNE POKAZANE NA RYSUNKACH RZUTÓW DACHÓW ORAZ W ODPOWIEDNICH PROJEKTACH BRANŻOWYCH

## BUDYNEK B - OŚ A

BUDYNEK B  
- elewacja północno-wschodnia

OD STRONY PARKU

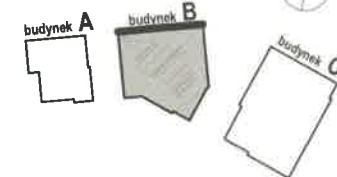

Bud. A:	PPP = ±0.00 = 21,50 m.n.p.m.
Bud. B:	PPP = ±0.00 = 21,50 m.n.p.m.
Bud. C:	PPP = ±0.00 = 21,50 m.n.p.m.

**portal** | pracownia projektowa

profesjonalnie zmieniamy marzenia w rzeczywistość

Portal-PP Sp. z o.o. Spółka Komandytowa  
71-604 Szczecin, ul. Szarytki 9, tel. 665 15 15 42, 091 81 22 199, biuro@p-portal.pl

www.p-portal.pl

**KOMPLEKS ZABUDOWY USŁUGOWEJ NA  
POTRZEBY SZCZECIŃSKIEGO PARKU NAUKOWO-  
TECHNOLOGICZNEGO PRZY UL. NIEMIĘRZYŃSKIEJ  
W SZCZECINIE**  
**ETAP II - ZAGOSPODAROWANIE TERENU, GARAŻ  
PODZIEMNY, BUDYNKI A I B**

Szczecin, ul. Niemierzyńska, dz. nr 3/7, 35 i 18  
494 m² powierzchni

Szczeciński Park Naukowo-Technologiczny, ul. Kolumba, Szczecin

mgr inż. arch. Agnieszka Witekowska, upr. nr 282/PCIA/2005  
projektant

mgr inż. arch. Agnieszka Geller  
mgr inż. arch. Arkadiusz Nowakowski  
mgr inż. arch. Aneta Wójcicka  
architekt autorzy

mgr inż. arch. Marek Zambart, upr. nr 415/2008  
architekt sprawdzający

**BUDYNEK B**  
- elewacja północno-wschodnia

architektura 1:100  
data: 2019  
P.W. Szczecin, lipiec 2019  
nazwa: B9/UG

**UWAGA**  
Kopowanie, publikacja i inne wszelkie inne formy wykorzystania projektu  
bez zgody autora będą naruszeniem przepisów wydanych z  
Ustawy z dnia 4.02.1994 r. o prawie autorskim i prawach pokrewnych

**DOKUMENTACJA  
POWYKONAWCZA**

KIEROWNIK BUDOWY

pr. nr ZAP/10061/OWOK/04

dlus → supey we wszystkich dlusach  
we elew. pn-wsch → białe rury  
(przebiegające)  
AKCEPTUJE