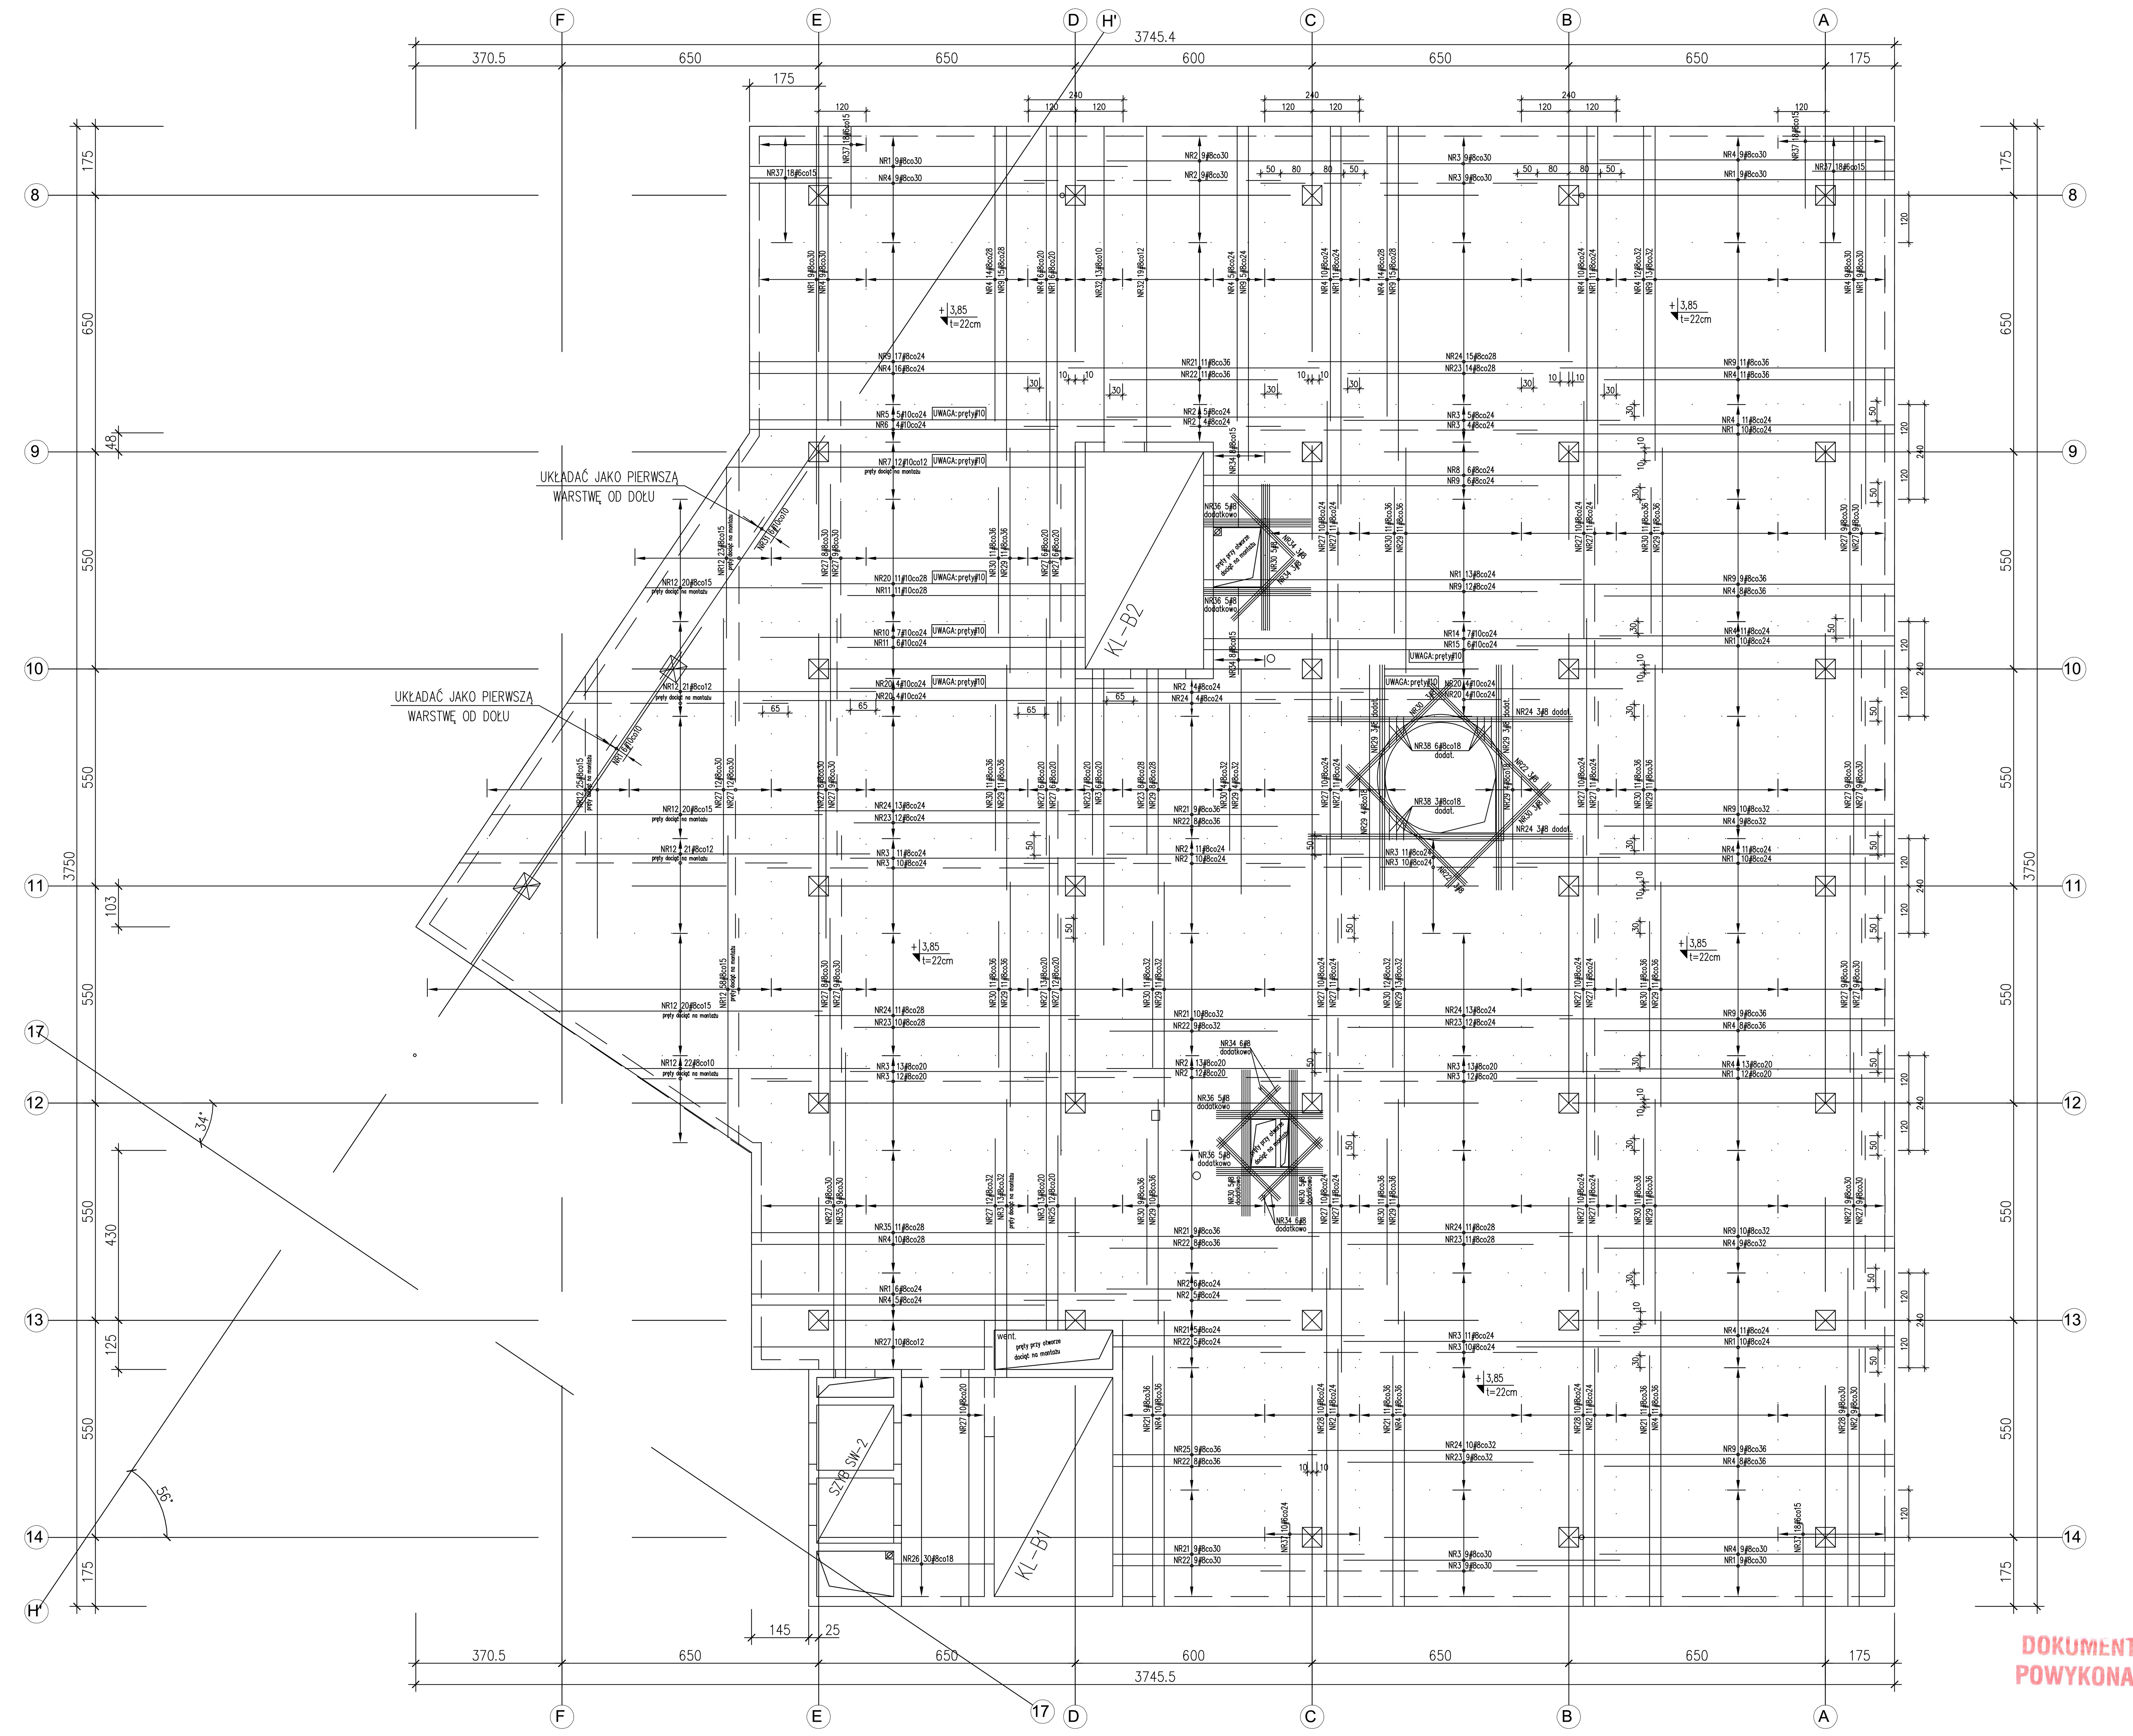

WYKAZ PRĘTÓW:

NR1 #8 (A-IIIN) L=955 szt.150
NR2 #8 (A-IIIN) L=650 szt.119
NR3 #8 (A-IIIN) L=700 szt.190
NR4 #8 (A-IIIN) L=745 szt.353
NR5 #10 (A-IIIN) L=980 szt.5
NR6 #10 (A-IIIN) L=770 szt.4
NR7 #10 (A-IIIN) Lc=115,0[mb]
NR8 #8 (A-IIIN) L=1055 szt.6
NR9 #8 (A-IIIN) L=845 szt.141
NR10 #10 (A-IIIN) L=820 szt.7
NR11 #10 (A-IIIN) L=600 szt.17
NR12 #8 (A-IIIN) Lc=2138,0[mb]
NR14 #10 (A-IIIN) L=1070 szt.7
NR15 #10 (A-IIIN) L=845 szt.6
NR20 #10 (A-IIIN) L=715 szt.27
NR21 #8 (A-IIIN) L=635 szt.84
NR22 #8 (A-IIIN) L=425 szt.64
NR23 #8 (A-IIIN) L=470 szt.83
NR24 #8 (A-IIIN) L=670 szt.77
NR25 #8 (A-IIIN) L=515 szt.12
NR26 #8 (A-IIIN) L=250 szt.30
NR27 #8 (A-IIIN) L=600 szt.405
NR28 #8 (A-IIIN) L=855 szt.29
NR29 #8 (A-IIIN) L=570 szt.159
NR30 #8 (A-IIIN) L=370 szt.156
NR31 #10 (A-IIIN) L=745 szt.6
NR32 #8 (A-IIIN) L=820 szt.32
NR34 #8 (A-IIIN) L=220 szt.34
NR35 #8 (A-IIIN) L=825 szt.20
NR36 #8 (A-IIIN) L=270 szt.20
NR37 #6 (A-IIIN) L=240 szt.100 (206, 20, 14)
NR38 #8 (A-IIIN) Lc=8,0[mb]

UWAGA:
- POZA OTWORAMI I PRZEPUSTAMI OZNACZONYMI NA PROJEKCIE KONSTR. ZABRANIA SIĘ WYKONANIA PRZEJŚĆ W REJONIE GŁOWIC SŁUPOWYCH
- GRUBOŚĆ PŁYTY – 22cm
- OTWORY W PŁYCIE SPRAWDZIĆ Z RYS. ZESTAWIENIOWYMI ORAZ RYS. POZOSTAŁYCH BRANŻ
- PRZEJŚCIA WIĘKSZYCH GABARYTÓW NIŻ ø160mm LUB GRUPY MNIEJSZYCH OTWORÓW NIE OPISANYCH NA RYS. KAŻDORAZOWO UZGODNIĆ Z PROJEKTANTEM KONSTRUKCJI
- DOZBRAJAJĄC PŁYTĘ PRZY OTWORACH PRĘTY ZBROJENIA DOPASOWAĆ DO GABARYTÓW OTWORU WG DETALU: "SCHEMAT DOZBROJENIA STROPU WOKÓŁ OTWORU W STROPIE"
- POD RURY SPUSTOWE PRZEWIDZIANE W PROJEKCIE INSTALACJI SANITARNYCH W STROPACH OSADZIĆ (LUB WYKONAĆ PRZEWIERTY):
- POD RURĘ ø75 OTWÓR ø125
- POD RURĘ ø110 OTWÓR ø150
- POD RURĘ ø160 OTWÓR ø200
- OTWORY NANIEŚĆ WG PROJEKTÓW BRANŻOWYCH
- RYS. ROZPATRYWAĆ ŁĄCZNIE Z RYS. ZESTAWIENIOWYMI ORAZ RYS. POSZCZEGÓLNYCH ELEMENTÓW
- NA RYS. PODANO MIN. WARTŚCI ZAKŁADU PRĘTÓW SIATKI
- OSTATECZNE USYTUOWANIE ŚCIAN WYPEŁNIAJĄCYCH ORAZ ELEMENTÓW WITRYN WG P.T.ARCH.

DOKUMENTACJA POWYKONAWCZA

WYKONANO ZGODNIE Z PROJEKTEM I NANIESIONYMI ZMIANAMI

KIEROWNIK BUDOWY

BETON C20/25 (B25)
Stal zbrojeniowa: A-IIIN – BSt500S (oznaczono: "#" średnica pręta)
A-I – St3SX (oznaczono: "ø" średnica pręta)
A-0 – St0S (oznaczono: "ø" średnica pręta)
grubość otulenia: c_{nom}=2,0cm – płyta żelbetowa
grubość otulenia: c_{nom}=2,5cm – ściany żelbetowe
grubość otulenia: c_{nom}=4,0cm – słupy
grubość otulenia: c_{nom}=3,0cm – podciągi
WYKAZ ZBROJENIA NR 57

budynek A, budynek B, budynek C

portal | pracownia projektowa
profesjonalnie zmieniamy marzenia w rzeczywistość

Portal Sp. z o.o. Spółka Komandytowa
02-641 Warszawa, ul. Lekarska 8, tel./fax 022 8251432, portal@pp-portal.pl
71-604 Szczecin, ul. Szarotki 9, tel. 695 15 15 42, 091 81 22 199, biuro@pp-portal.pl
www.pp-portal.pl

PRACOWNIA PROJEKTOWA
KONSTRUKTOR S.C.
Krzysztof Walczak, Artur Urbański
ul. Królowej Korony Polskiej 24 / 203A
70-486 Szczecin
tel. 509-644-117

PROJEKTOWAŁ:
mgr inż. Krzysztof Walczak
upr. nr ZAP/OO75/POOK/04
spec. konstr. bez ogr.

OPRACOWAŁ:
mgr inż. Anna Kozłowska
mgr inż. Agnieszka Kamińska
mgr inż. Anna Kłosowska

SPRAWDZIŁ:
inż. Artur Urbański
upr. nr ZAP/OO74/POOK/04
spec. konstr. bez ogr.

temat: PROJEKT WYKONAWCZY KOMPLEKSU BUDYNKÓW BIUROWYCH NA POTRZEBY SZCZECIŃSKIEGO PARKU NAUKOWO - TECHNOLOGICZNEGO PRZY UL. NIEMIERZYŃSKIEJ W SZCZECINIE

adres: Szczecin, ul. Niemierzyńska, dz. nr 5/7

inwestor: Szczeciński Park Naukowo - Technologiczny, ul.Kolumba, Szczecin

rysunek: budynek "B"
ZBROJENIE STROPU NAD PARTEREM
–ZBROJENIE DOLNE

faza:	branża:
P.W.	KONSTRUKCJA
skala: 1:75	miejsce i data: Szczecin VII.2010 / Nr rys.: 103 /KW