

budynek

A

budynek

B

budynek

C

portal

pracownia projektowa

profesjonalnie zmieniamy marzenia w rzeczywistość

Portal Sp. z o.o. Spółka Komandytowa
02-641 Warszawa, ul.Lekarska 8 | tel./fax 022 825 1432, portal@pp-portal.pl
71-604 Szczecin, ul. Szarotki 9, tel: 695 15 15 42, 091 81 22 199, biuro@pp-portal.pl

www.pp-portal.pl

PRACOWNIA PROJEKTOWA


KONSTRUKTOR S.C.

Krzysztof Walczak, Artur Urbański

ul.Królowej Korony Polskiej 24 / 203A

70-486 Szczecin

tel. 509-644-117

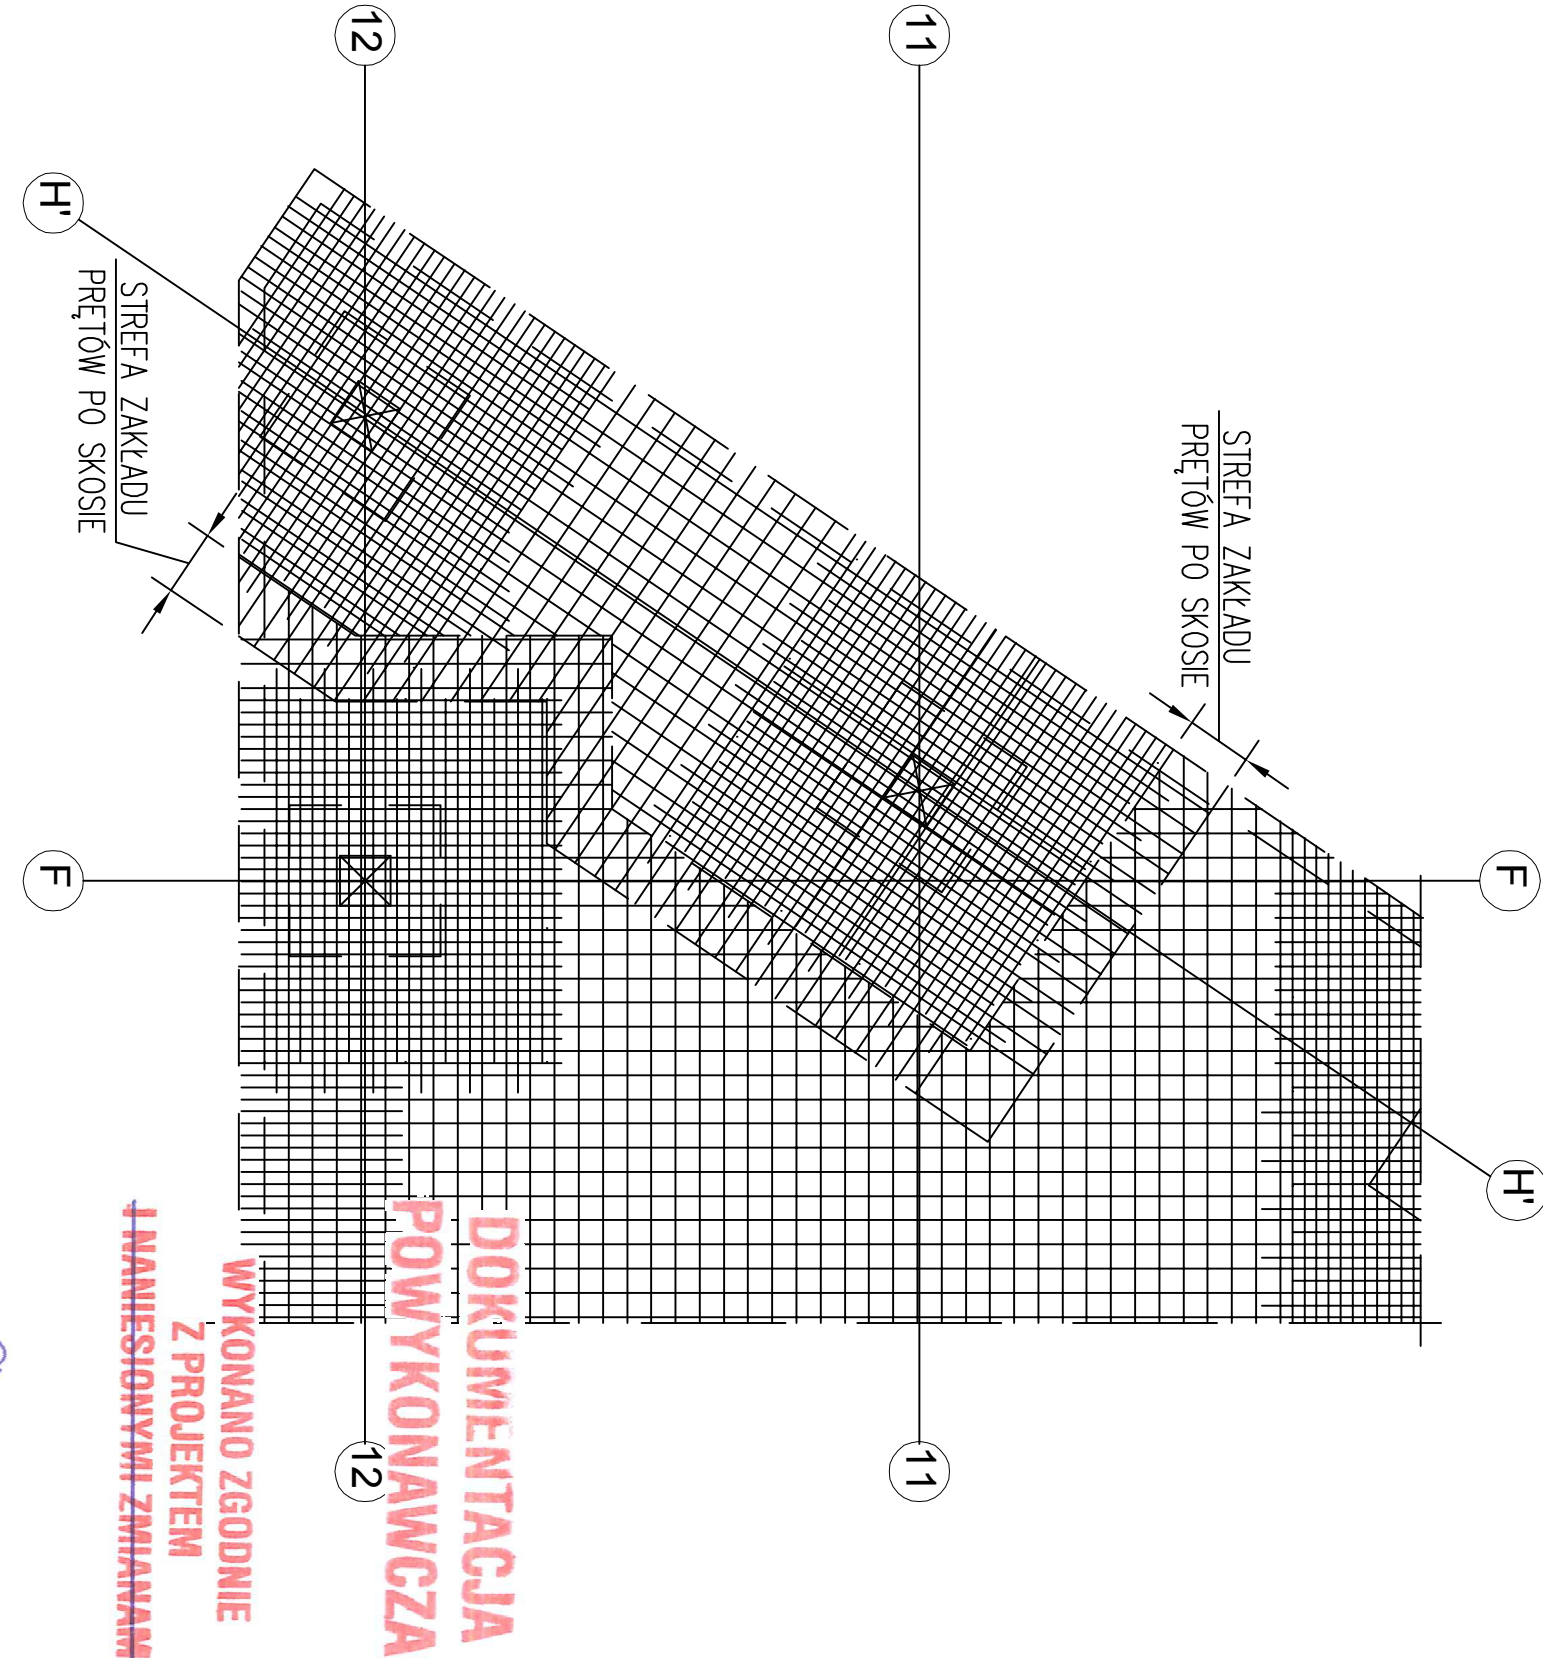

faza:	branża:	KONSTRUKCJA	
P.W.			
skala:	miejsce i data:	Nr rys:	
1:75	Szczecin VII.2010	108	/kw