

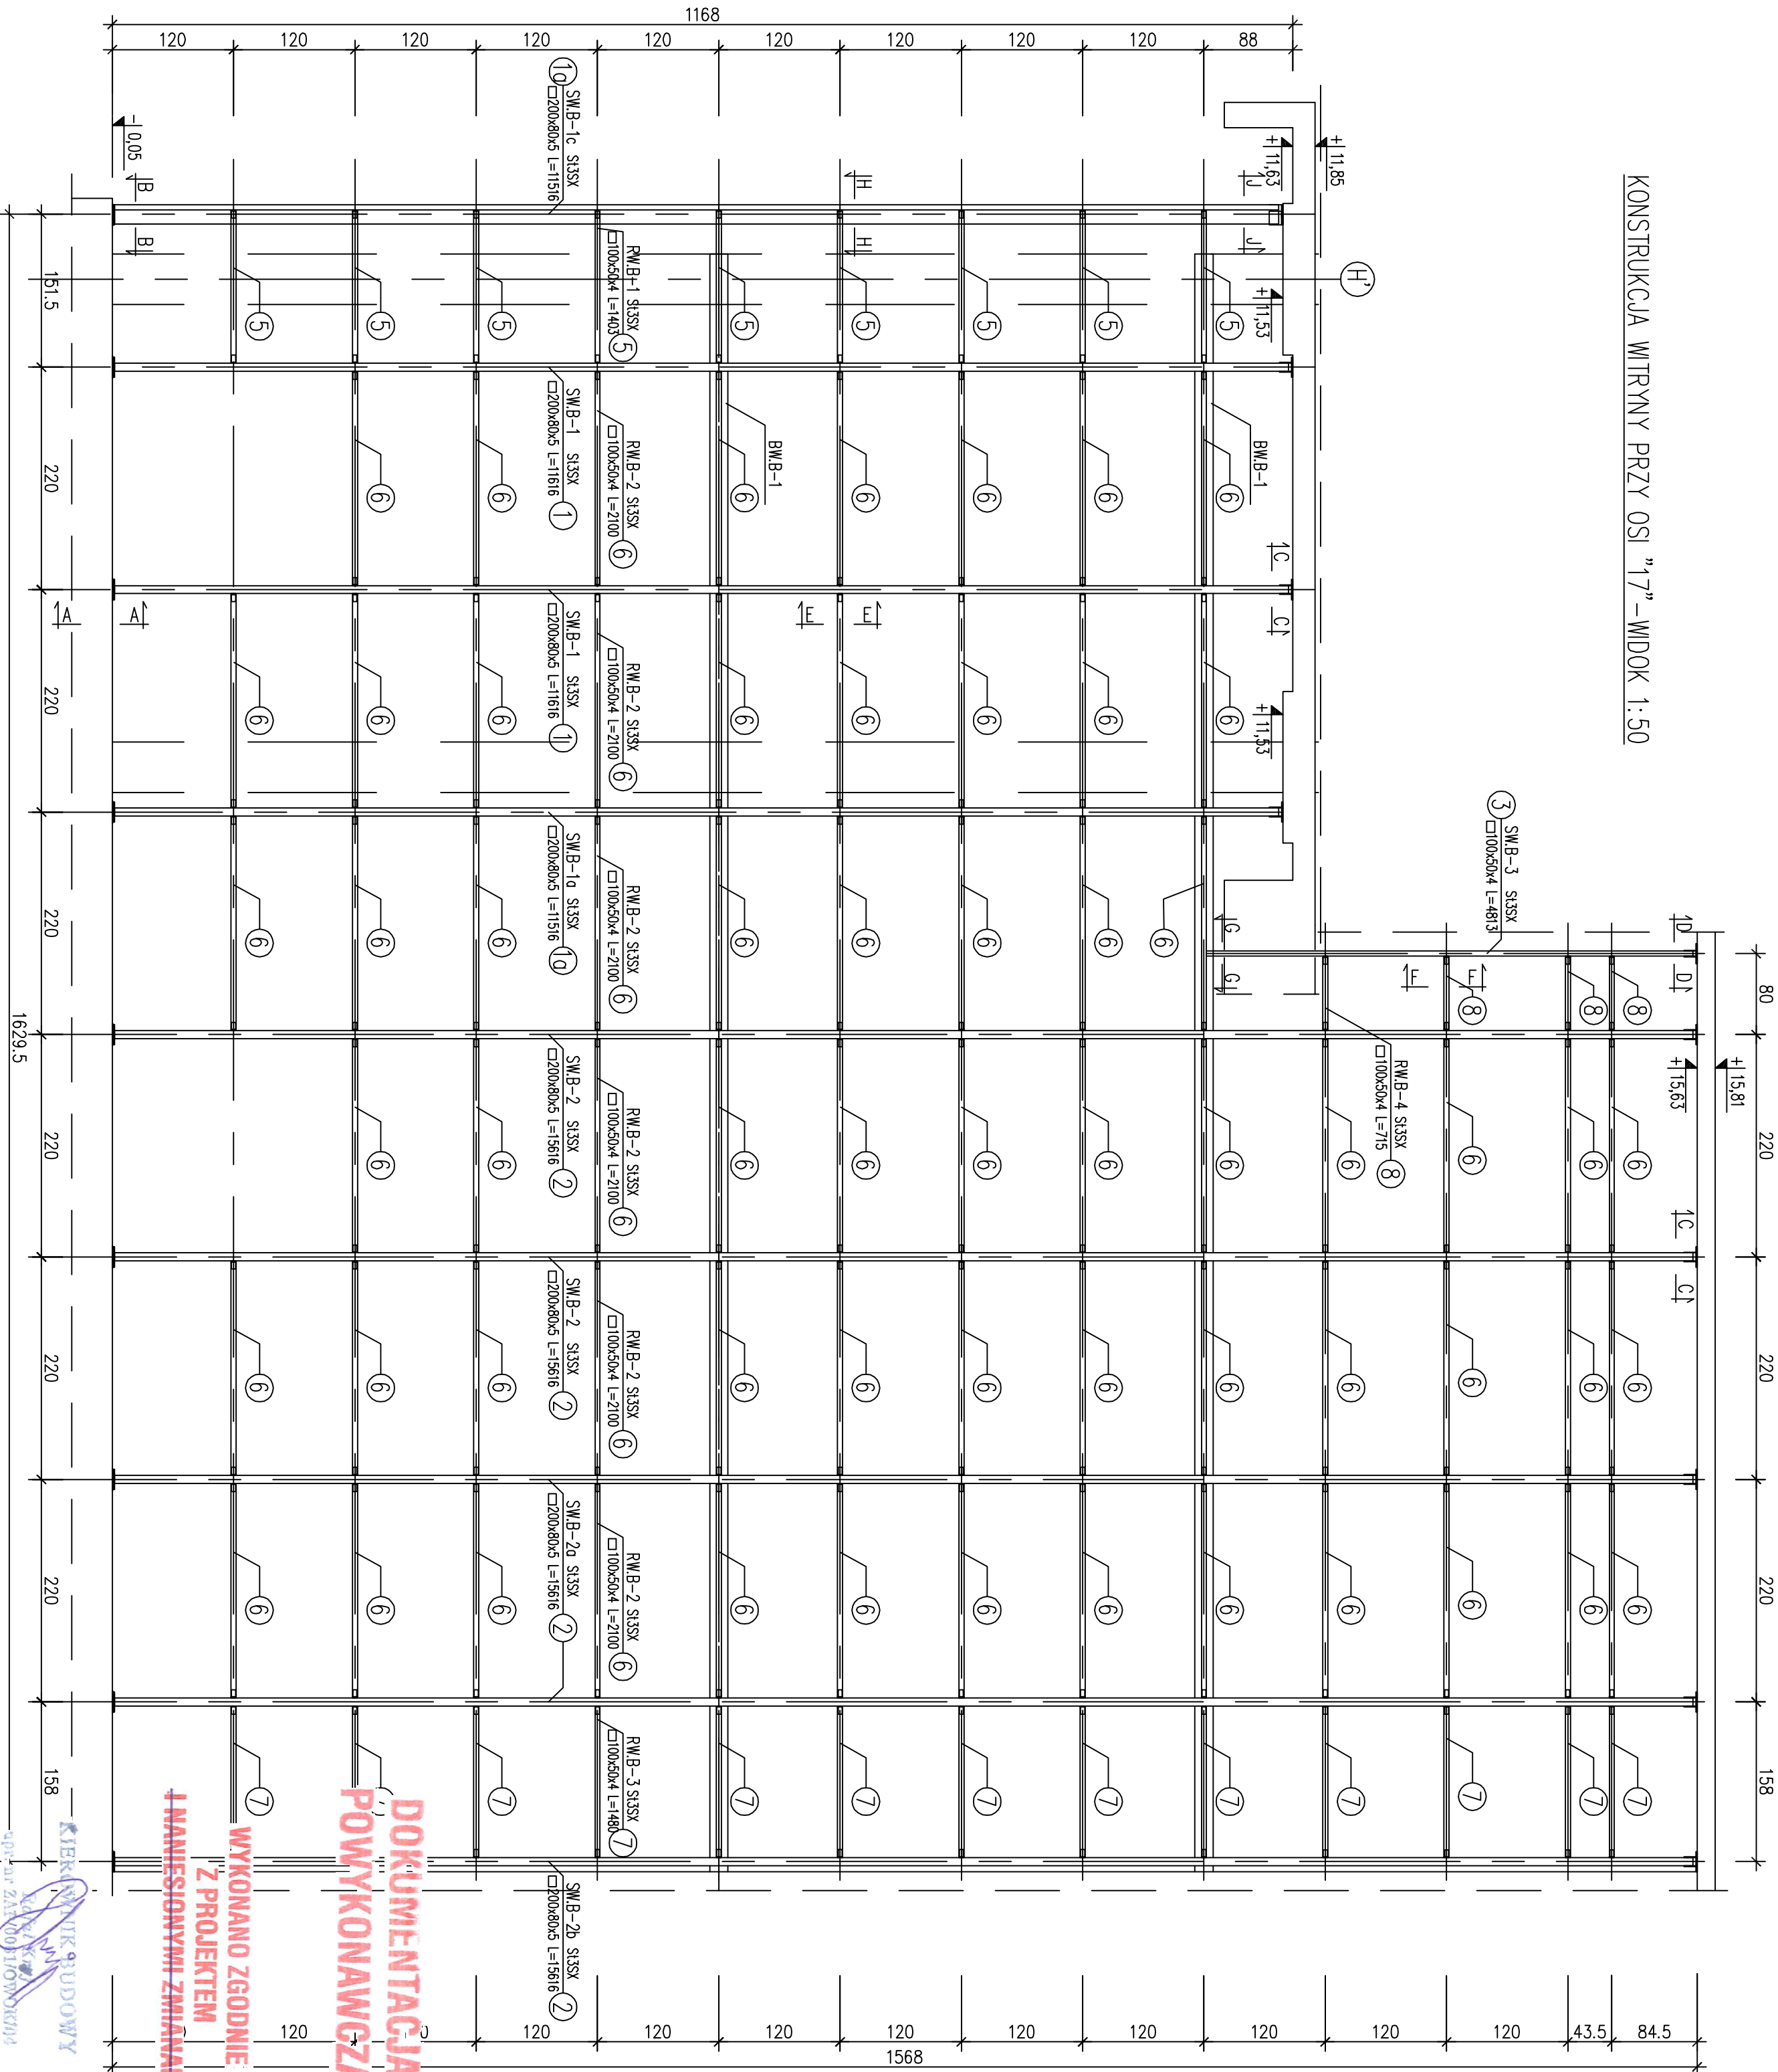


KONSTRUKCJA WITRYNY PRZY OSI "17" – WIDOK 1:50

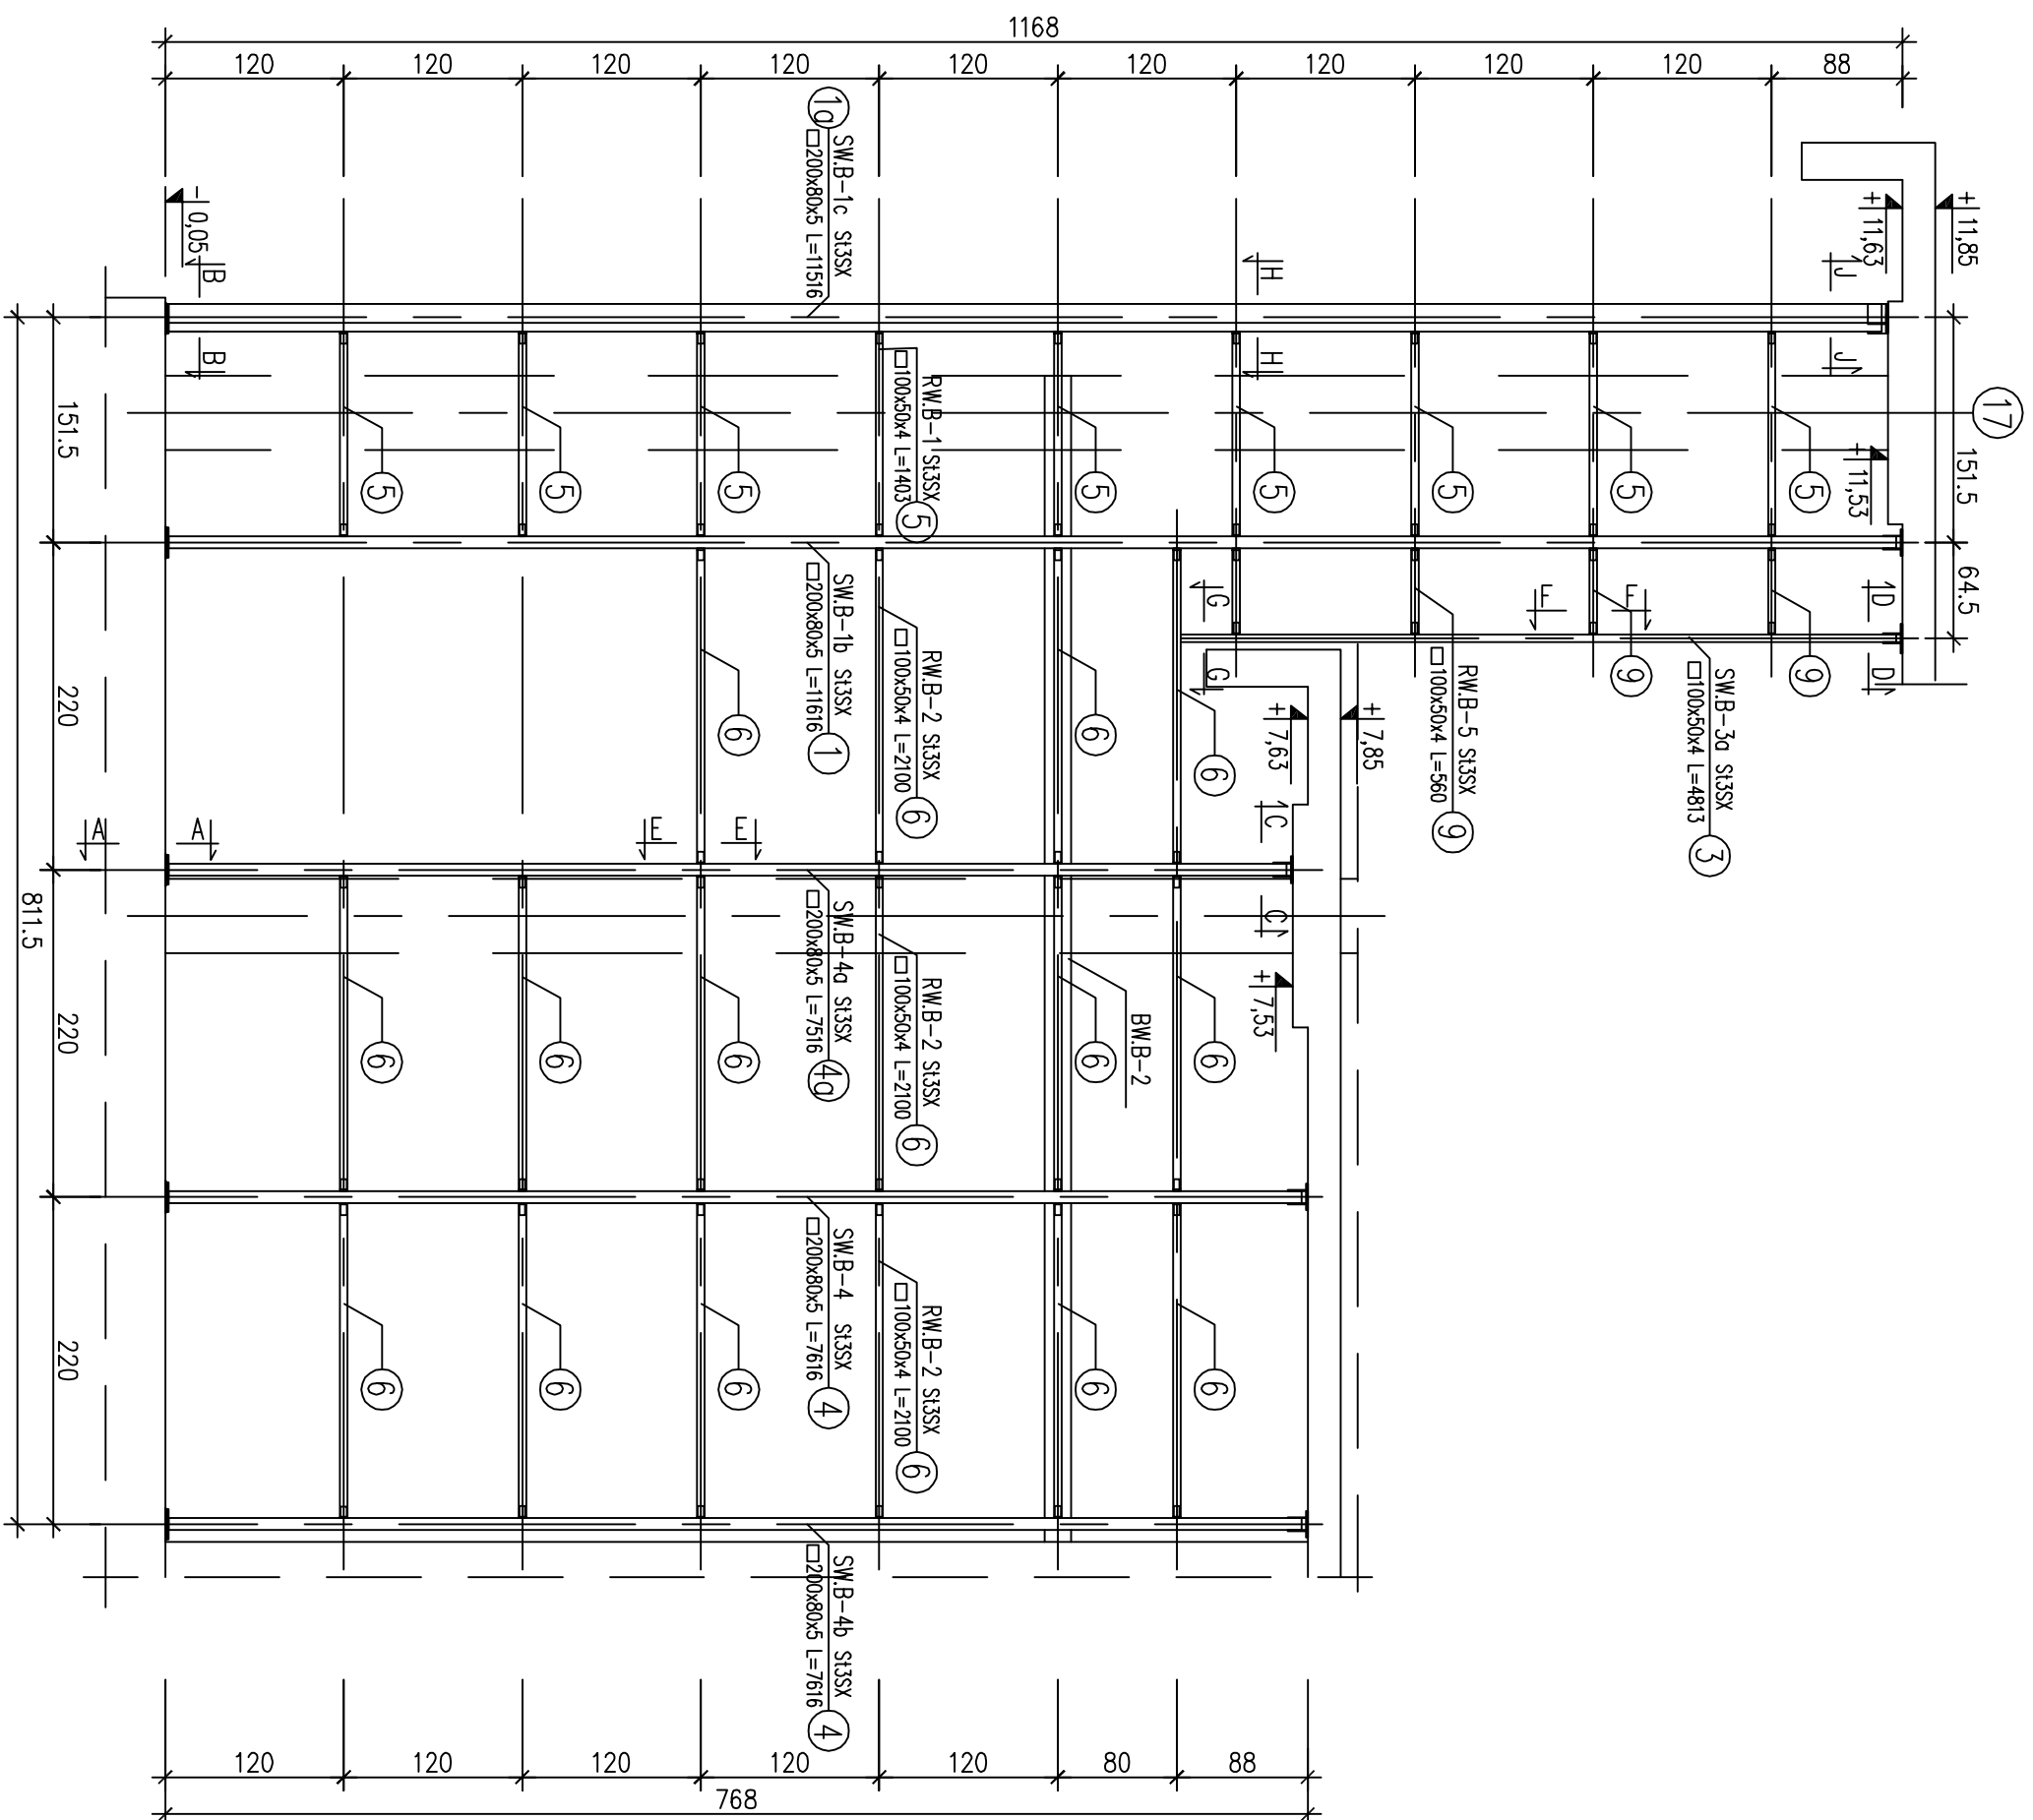

- PRZED WYKONANIEM WARSZTATOWYM KONSTRUKCJI STALOWEJ, WITRAN SPRAWDZIĆ ZGODNOŚĆ WYŁANYCH KONSTRUKCJI ŻELBETOWYCH W STOSUNKU DO PROJEKTU
- SPÓJNY NIEOPISANE NA RYSUNKACH WYKONAĆ GRUBOŚCI 3mm
- ELEMENTY ŚLUSARKI MOCOWAĆ ZGODNIE Z WYTYCZNIAMI
- DOSTAWCY WITRAN SZKLANYCH

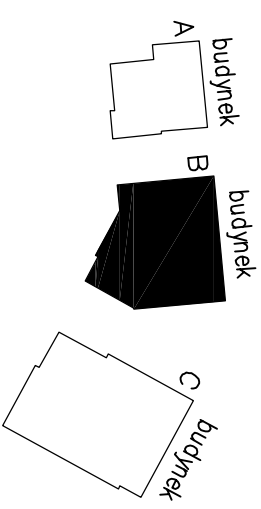

portal | pracownia projektowa


PRACOWNIA PROJEKTOWA
KONSTRUKTOR S.C
Krzysztof Walczak, Artur Urbański

ul. Królowej Korony Polskiej 24 / 203A
70-486 Szczecin
tel. 509-644-117

mgr inż. Krzysztof Walczak
upr. nr ZAP/OO75/P/POOK/04
spec. konstr. bez ogr.

COWAR

mgr inż. Anna Kozłowska
mgr inż. Agnieszka Kamińska
mgr inż. Anna Kłosowska

upr. nr ZAP/0074/P00K/04
spec. konstr. bez ogr.

KOMPLEKSU BUDYNKÓW BIUROWYCH
NA POTRZEBY SZCZECIŃSKIEGO PARKU NAUKOWO -
TECHNOLOGICZNEGO PRZY UL. NIEMIERNYŃSKIEJ W
SZCZECINIE

Szczecin, ul. Niemcewskiego, dz. nr 5/

inwestor: Szczeciński Park Naukowo - Technologiczny, ul. Kolumbia, Szczecin

budyn

KONSTRUKCJA WITRYN STALOWYCH - WIDOKI

faza:	branża:		KONSTRUKCJA
P.W.	miejsce i data:		
skala:	1:50	Szczecin VII.2010	N rys: 118 /KW