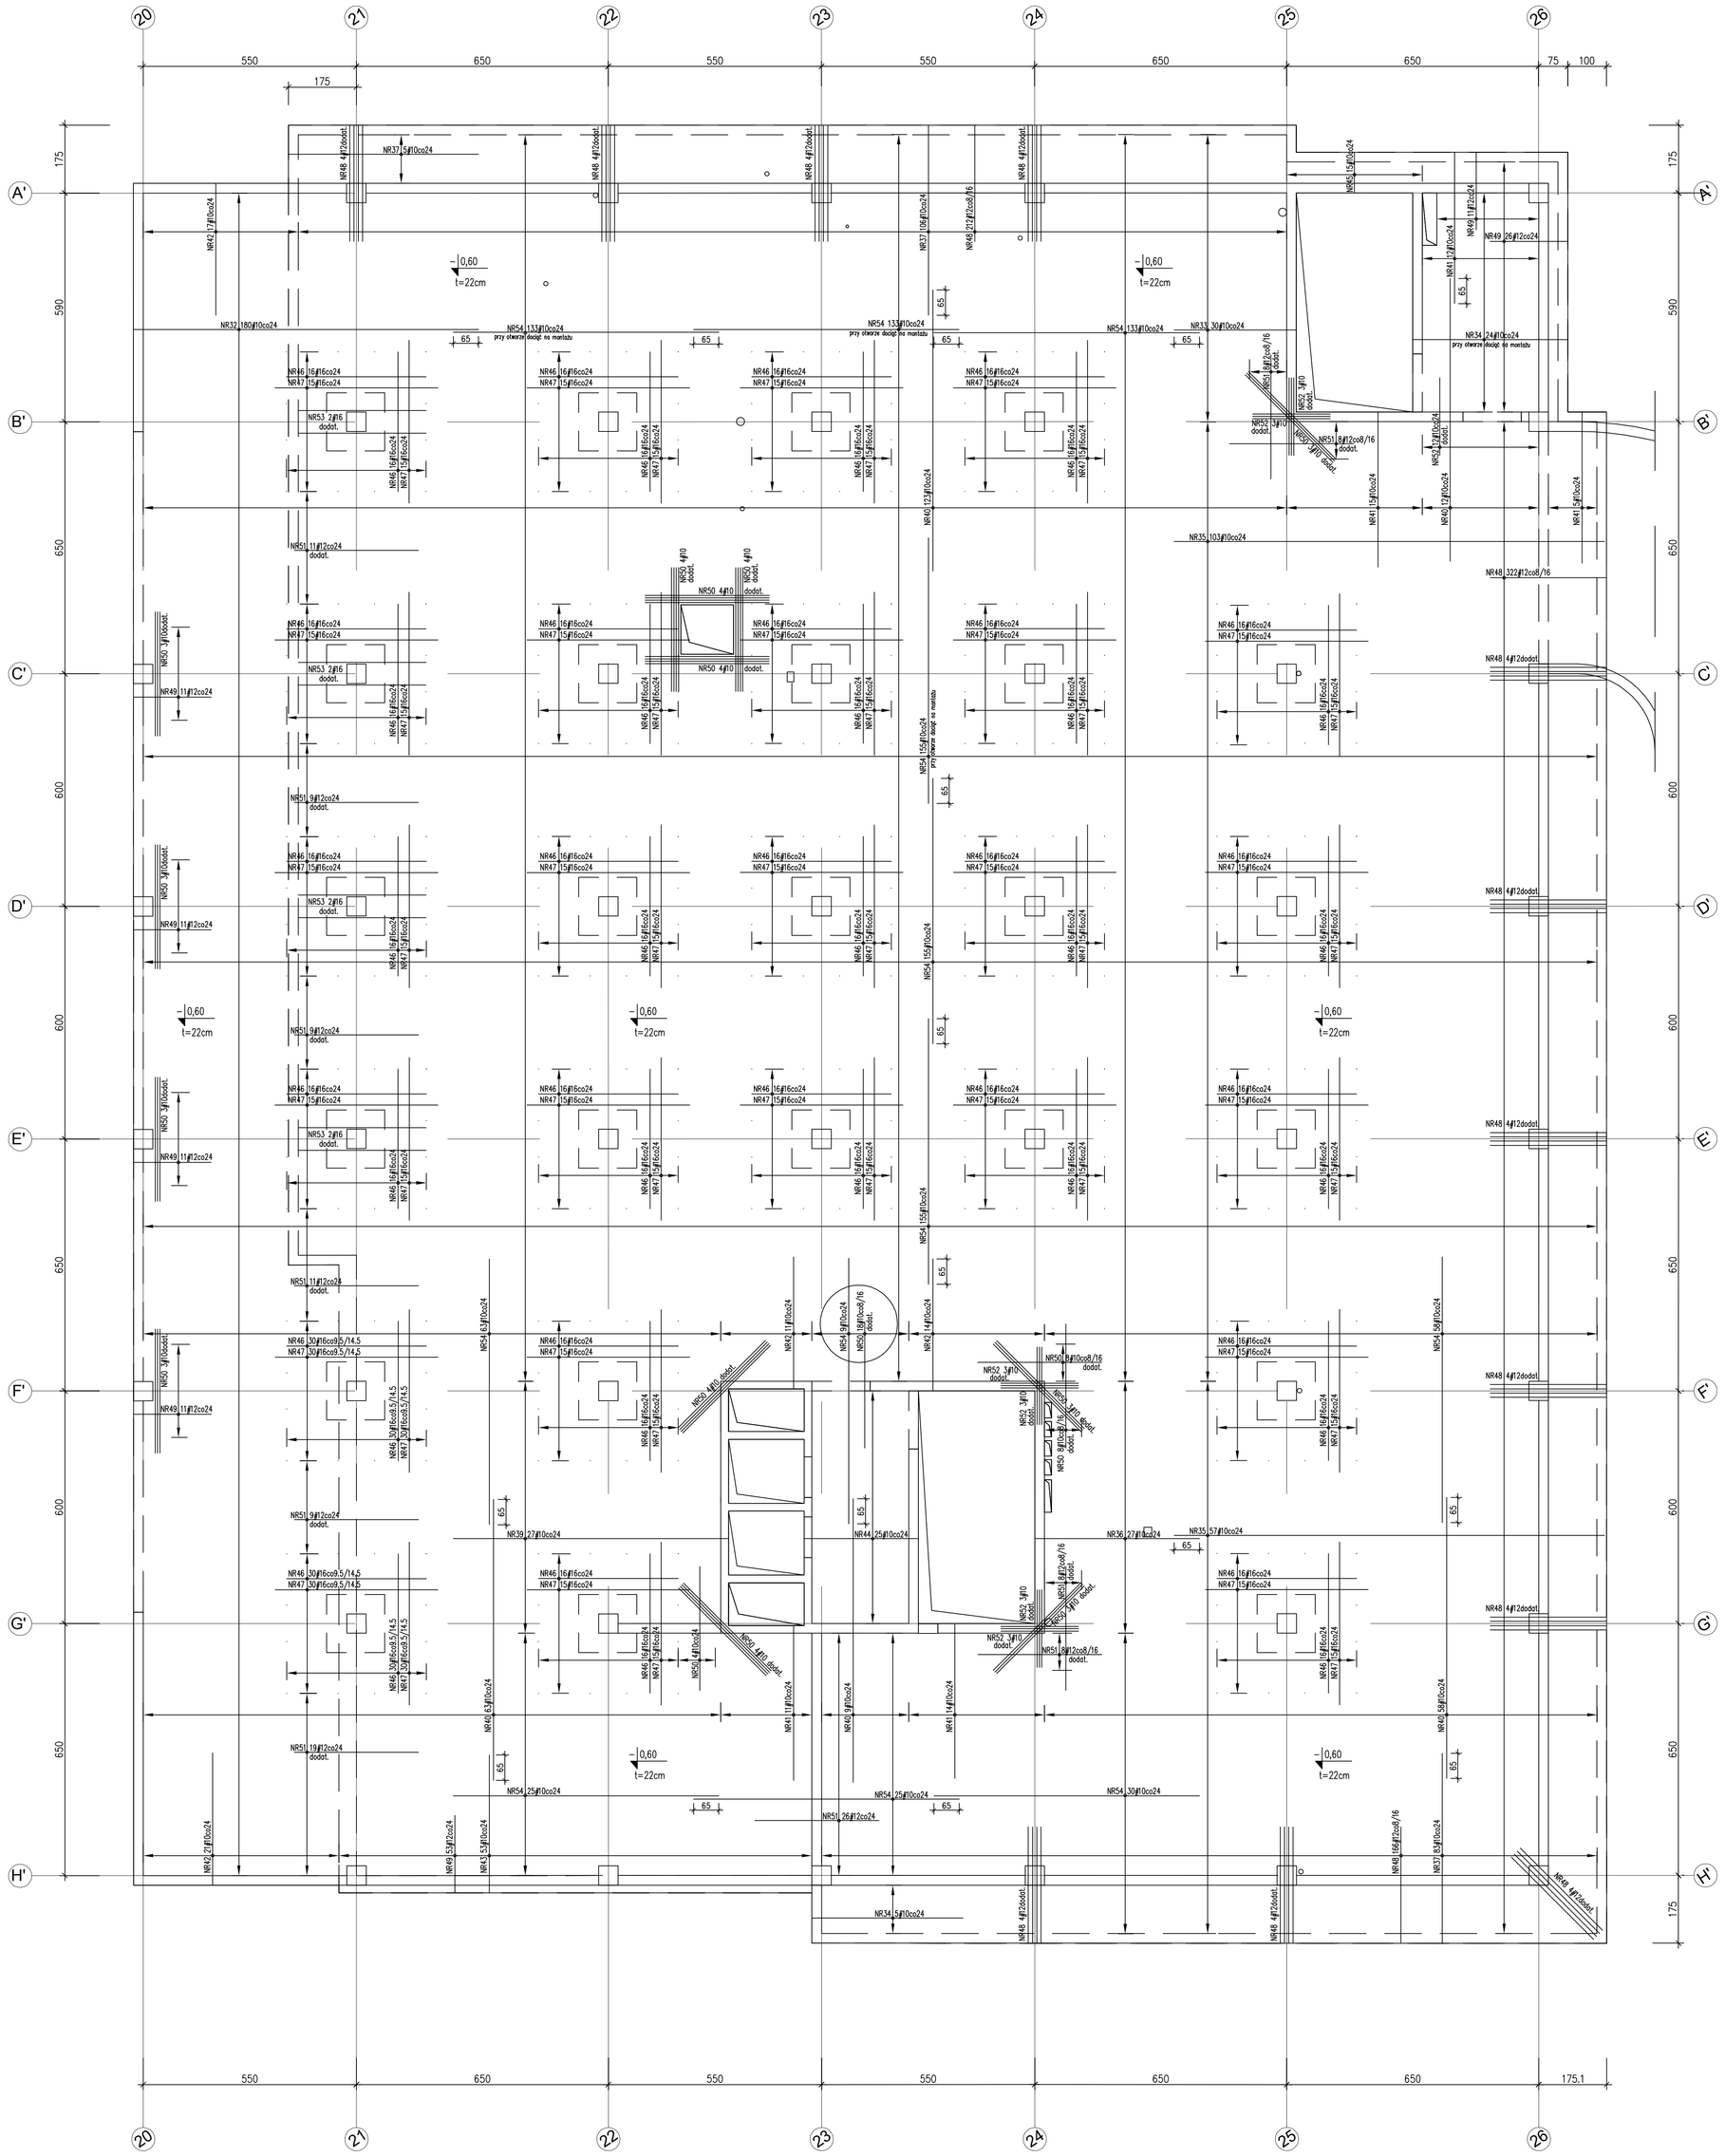

WYKAZ PRĘTÓW:

NR32 ø10 (A-IIIN) L=926 szt.180
NR33 ø10 (A-IIIN) L=353 szt.30
NR34 ø10 (A-IIIN) L=469 szt.29
NR35 ø10 (A-IIIN) L=1138 szt.160
NR36 ø10 (A-IIIN) L=463 szt.27
NR37 ø10 (A-IIIN) L=528 szt.194
NR39 ø10 (A-IIIN) L=746 szt.27
NR40 ø10 (A-IIIN) L=730 szt.265
NR41 ø10 (A-IIIN) L=436 szt.57
NR42 ø10 (A-IIIN) L=376 szt.63
NR43 ø10 (A-IIIN) L=413 szt.53
NR44 ø10 (A-IIIN) L=360 szt.25
NR45 ø10 (A-IIIN) L=173 szt.15
NR46 ø16 (A-IIIN) L=360 szt.812
NR47 ø16 (A-IIIN) L=420 szt.765
NR48 ø10 (A-IIIN) L=340 szt.748
NR49 ø12 (A-IIIN) L=240 szt.134
NR50 ø10 (A-IIIN) L=320 szt.83
NR51 ø12 (A-IIIN) L=320 szt.126
NR52 ø10 (A-IIIN) L=200 szt.30
NR53 ø16 (A-IIIN) L=330 szt.8
NR54 ø10 (A-IIIN) L=685 szt.1074

GS-1 SZT.25
ZBROJENIE KOSZOWE
SKALA 1:25

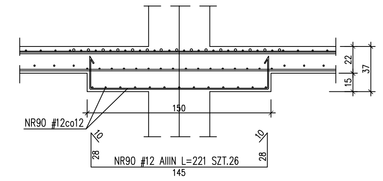

UWAGA:
-POZA OTWORAMI I PRZEPUSTAMI OZNACZONYMI NA PROJEKCIE KONSTR. ZABRANIA SIĘ WYKONANIA PRZEJŚĆ W REJONIE GŁOWIC SŁUPOWYCH
-GRUBOŚĆ PŁYTY – 22cm
-OTWORY W PŁYCIE SPRAWDZIĆ Z RYS. ZESTAWIENIOWYMI ORAZ RYS. POZOSTAŁYCH BRANŻ
-PRZEJŚCIA WIĘKSZYCH GABARYTÓW NIŻ ø160mm LUB GRUPY MNIEJSZYCH OTWORÓW NIE OPISANYCH NA RYS. KAŻDORAZOWO UZGODNIĆ Z PROJEKTANTEM
-OZBROJAJĄC PŁYTĘ PRZY DOPADOWAĆ DO GABARYTÓW
DOZBROJENIA STROPU WOKÓŁ OTWORU W PŁYCIE
-POD RURY SPUSTOWE PRZEWIDZIANE W PROJEKCIE INSTALACJI SANITARNYCH W STROPACH OSADZIĆ (LUB WYKONAĆ PRZEWIERTY):
-POD RURĘ ø75 OTWÓR ø125
-POD RURĘ ø110 OTWÓR ø150
-POD RURĘ ø160 OTWÓR ø200
-OTWORY NANIEŚĆ WG PROJEKTÓW BRANŻOWYCH
-RYS. ROZPATRYWAĆ ŁĄCZNIE Z RYS. ZESTAWIENIOWYMI ORAZ RYS. POSZCZEGÓLNYCH ELEMENTÓW
-NA RYS. PODANO MIN. WARTOŚCI ZAKŁADKI PRĘTÓW SIATKI
-OSTATECZNE USYTUOWANIE SCIAN I POZOSTAŁYCH URZĄDZEŃ ELEMENTÓW WITRYN WG P.T.ARCH.

DOKUMENTACJA POWYKONAWCZA
WYKONANO ZGODNIE Z PROJEKTEM Z NANIESIONYMI ZMIANAMI

07.03.2012r. ZMIANA Z1
-ZMIENIONO OTULINĘ PRĘTÓW ZBROJENIA ORAZ ŚREDNICĘ PRĘTÓW ZBROJENIA GŁOWIC

BETON C30/37W8 (B37W8)
Stal zbrojeniowa: A-IIIN – BSt500S (zamiennie "ø średnica pręta")
A-I – St3SX (zamiennie "ø średnica pręta")
A-0 – St0S (zamiennie "ø średnica pręta")
grubość otulenia: c_{nom}=4,0cm – płyta żelbet. garażu-dołem
grubość otulenia: c_{nom}=2,5cm – płyta żelbet. garażu-pozostałe
grubość otulenia: c_{nom}=2,5cm – ściany żelbetowe
grubość otulenia: c_{nom}=4,0cm – stopy
grubość otulenia: c_{nom}=3,0cm – podciągi
WYKAZ ZBROJENIA NR 69/Z1

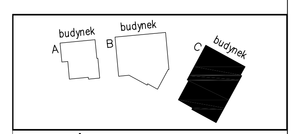

portal | pracownia projektowa
profesjonalnie zmieniamy marzenia w rzeczywistość
Portal Sp. z o.o. Spółka Komandytowa
02-661 Warszawa, ul.Lekarska 8, tel./fax 022 8201430, portal@po-portal.pl
71-604 Szczecin, ul. Szarotki 9, tel. 695 15 15 42, 091 81 22 199, biuro@po-portal.pl
www.po-portal.pl

PRACOWNIA PROJEKTOWA
KONSTRUKTOR S.C.
Krzysztof Walczak, Artur Urbański
ul.Królowej Korony Polskiej 24 / 203A
70-486 Szczecin
tel. 509-644-117

PROJEKTOWAŁ
mgr inż. Krzysztof Walczak
upr. nr ZAP/OO75/POOK/04
spec. konstr. bez ogr.

OPRACOWAŁ
mgr inż. Anna Kozłowska
mgr inż. Agnieszka Kamińska
mgr inż. Anna Kłosowska

SPRAWDZIŁ
inż. Artur Urbański
upr. nr ZAP/OO74/POOK/04
spec. konstr. bez ogr.

temat: **PROJEKT WYKONAWCZY KOMPLEKSU BUDYNKÓW BIUROWYCH NA POTRZEBY SZCZECIŃSKIEGO PARKU NAUKOWO - TECHNOLOGICZNEGO PRZY UL. NIEMIERZYŃSKIEJ W SZCZECINIE**

adres: Szczecin, ul. Niemierzyńska, dz. nr 57

inwestor: Szczeciński Park Naukowo - Technologiczny, ul.Kolumba, Szczecin

rysunek: budynek "C"

ZBROJENIE STROPU NAD GARAŻEM
-ZBROJENIE GÓRNE

faza: P.W.
branża: KONSTRUKCJA
skala: 1:75
miejsce i data: Szczecin ~~VII.2010~~ 07.03.2012
Nr rys: 124/Z1 /KW